

胤璇中心大厦项目创意样板房竣工图

A户型

出图日期：2024年04月

- 大原则：
- 空间都尽高做，土建现场净空高2730mm，地面完成面厚度控制在40mm内，天花中间原顶部分下吊控制在50mm，嵌入式灯具选型要选择满足这个厚度的；
 - 所有飘窗台窗帘盒不做整体下吊压高度的做法；

DRD
鼎瑞设计

图纸一览表				图纸一览表			
图纸编号	图纸标题	01 图纸比例	备注	图纸编号	图纸标题	01 图纸比例	备注
000	封面	N. T. S		GT-05	A户型柜体大样图(五)	见图	
001	图纸目录	N. T. S		GT-06	A户型柜体大样图(六)	见图	
002	材料表	N. T. S		GT-07	A户型柜体大样图(七)	见图	
P00	A户型平面区域图	1:40@A2		GT-08	A户型柜体大样图(八)	见图	
P01	A户型原建筑结构图	1:40@A2		GT-09	A户型柜体大样图(九)	见图	
P02	A户型平面布置图	1:40@A2					
P03	A户型墙体定位尺寸图	1:40@A2					
P04	A户型天花平面布置图	1:40@A2					
P05	A户型灯具定位图	1:40@A2					
P06	A户型开关连线图	1:40@A2					
P07	A户型开关&插座定位图	1:40@A2					
P08	A户型给排水布置图	1:40@A2					
P09	A户型地面布置图	1:40@A2					
P10	A户型立面索引布置图	1:40@A2					
	立面图						
E01	A户型客餐厅厨房立面图(一)	1:30@A2					
E02	A户型客餐厅厨房立面图(二)	1:30@A2					
E03	A户型主卧立面图	1:30@A2					
E04	A户型小孩房立面图	1:30@A2					
E05	A户型次卧立面图	1:30@A2					
E06	A户型茶室立面图	1:30@A2					
E07	A户型过道、干区立面图	1:30@A2					
E08	A户型主卫立面图	1:30@A2					
E09	A户型次卫立面图	1:30@A2					
	大样图						
D01	A户型天花大样图	见图					
D02	A户型天花大样图	见图					
D03	A户型地面大样图	见图					
D04	A户型地面大样图	见图					
D05	A户型地面大样图	见图					
D06	A户型墙身大样图	见图					
D07	A户型墙身大样图	见图					
D08	A户型墙身大样图	见图					
D09	A户型墙身大样图	见图					
D10	A户型墙身大样图	见图					
MB01	A户型门大样图	见图					
MB02	A户型门大样图	见图					
MB03	A户型门大样图	见图					
GT-01	A户型柜体大样图(一)	见图					
GT-02	A户型柜体大样图(二)	见图					
GT-03	A户型柜体大样图(三)	见图					
GT-04	A户型柜体大样图(四)	见图					

DRD

鼎盛设计

注意 NOTES

图纸中所有设计内容均为本公司的
版权,未经允许,不得复印及转发,
不得修改图纸。施工方在现场核实
尺寸,如有误差请与设计师。
This drawing & design are
copyright and no portion may be
reproduced without the written
permission of the designer.
Do not scale the drawing. All
measurements must be checked
on site by the contractor any
discrepancies should be
reported to the designer.

修订 REVISE

建设单位 CONSTRUCTION

深圳市鸿禧
投资有限公司

项目名称 PROJCT

胤璇中心大厦项目
A户型创意样板房

签字/盖章 SIGN/ SEAL

项目负责 ITEM MANAGER


设计阶段 STATUS

竣工图阶段

日期 Date

2024/04

图名 DRAWING TITLE

A户型
图纸目录

比例 SCALE

N.T.S

图纸编号 DRAWING NO.

001

Finishes Specifications 材料表

项目名称：胤璇中心大厦项目A户型创意样板房施工图

Our Project No.

Code 编号	Description 描述	location 使用位置	Colour / Finish 颜色/表面处理
PT-01	白色防水乳胶漆	全屋天花	白色
PT-02	白色防水防潮乳胶漆	阳台、卫生间天花	白色
WD-01	木地板	主卧、次卧、儿童房	
MT-01	不锈钢	全屋	1.2mm厚
ST-01	石材	门槛石、客餐厅厨房、卫生间阳台（哑光面）地面	18mm厚
ST-02	人造石材	窗台石	18mm厚
ST-03	石材	厨房台面、厨房台面挡水条、鞋柜台面	18mm厚
ST-04	岩板	厨房墙面	1600*3200*6
ST-05	石材	卫生间墙面、洗手台	18mm厚
ST-06	人造石材	厨房台面	18mm厚
WC-01	墙布	沙发背景墙及过道、茶室墙面	
WC-02	墙布	主卧墙面/次卧墙面/小孩房墙面	
WC-03	竹节纹真丝扞布	主卧背景	
WC-04	杜邦纸	茶室推拉门背面	
WC-05	扞布	茶室柜子	
WC-06	麻布	茶室地面	
PU-01	编织纹扞皮	主卧床屏、衣柜背板	
PU-02	扞皮	次卧扞皮	
PU-03	扞皮	小孩房扞皮	
PU-04	扞皮	小孩房抽屉	
PA-01	木饰面	全屋木饰面	
PA-02	灰色烤漆板	橱柜	

Code 编号	Description 描述	location 使用位置	Colour / Finish 颜色/表面处理
PA-03	橙色烤漆板	小孩房榻榻米	
PA-04	白色烤漆板	小孩房柜子	
GL-01	镀膜灰玻	酒柜、衣柜、淋浴隔断屏风	
MR-01	眼镜	卫生间镜柜	
CT-01	瓷砖	阳台（防滑哑光面）	



注意 NOTES
图纸中所有设计内容均为本公司的
版权,未经允许,不得复印及转发
本图仅供图底,施工方在现场核实
尺寸,如有误差请与设计师。
This drawing & design are
copyright and no portion may be
reproduced without the written
permission of the designer.
Do not scale the drawing. All
measurements must be checked
on site by the contractor any
discrepancies should be
reported to the designer.

修订 REVISE

建设单位 CONSTRUCTION

深圳市鸿禧
投资有限公司

项目名称 PROJECT

胤璇中心大厦项目
A户型创意样板房

签字/盖章 SIGN/ SEAL

项目负责 ITEM MANAGER

设计 DESIGNER

制图 DRAWN

审核 CHECKED

设计阶段 STATUS

竣工图阶段

日期 Date

2024/04

图名 DRAWING TITLE

材料表

比例 SCALE

N.T.S

图底编号 DRAWING NO.

002

注意 NOTES
图纸中所有设计内容均为本公司的
版权,未经允许不得复印及转发,
不得用于其他项目。施工方在取场核实
尺寸,如有误差请和会设计师。
This drawing & design are
copyright and no portion may be
reproduced without the written
permission of the designer.
Do not scale the drawing. All
measurements must be checked
on site by the contractor any
discrepancies should be
reported to the designer.

修订 REVISE

建设单位 CONSTRUCTION
深圳市鸿禧
投资有限公司

项目名称 PROJECT
胤璇中心大厦项目
A户型创意样板房
签字/盖章 SIGN/ SEAL

项目负责 ITEM MANAGER
设计 DESIGNER
制图 DRAWN
审核 CHECKED
设计阶段 STATUS
施工图阶段

日期 Date
2024/01

图名 DRAWING TITLE
A户型
平面区域图
比例 SCALE
1:100@A2
图纸编号 DRAWING NO.

P00




1栋3、4单元七层总平面图 1:100

备注: 打斜线位置为户型所在位置!

墙体图例		
图例	说明	
	表示预制凸窗所在位置，详装配式图纸	
	预制凸窗	
	预制内墙板	
	预制外墙挂板	
	预制栏板	
	现浇混凝土构造墙，定位及配筋详结构专业图纸	
	砌体墙	
	钢筋混凝土墙	
结构板标高		
图例	空间名称	结构标高 (m)
	阳台板	板面标高为Hi-0.80;
	卫生间	板面标高为Hi-0.350，为卫生间大降板区域；
	卫生间	板面标高为Hi-0.100，为卫生间小降板区域；
	阳台反坎	表示混凝土反坎，标高及配筋详墙身大样。

说明:
1.未定位的梁均为轴线居中或齐墙柱边,梁面标高平结构板面标高,
当梁相邻板面存在高差时,梁顶标高同高板面标高。
2.图中未注明板面标高为Hi(见层高表)，未注明板厚100mm

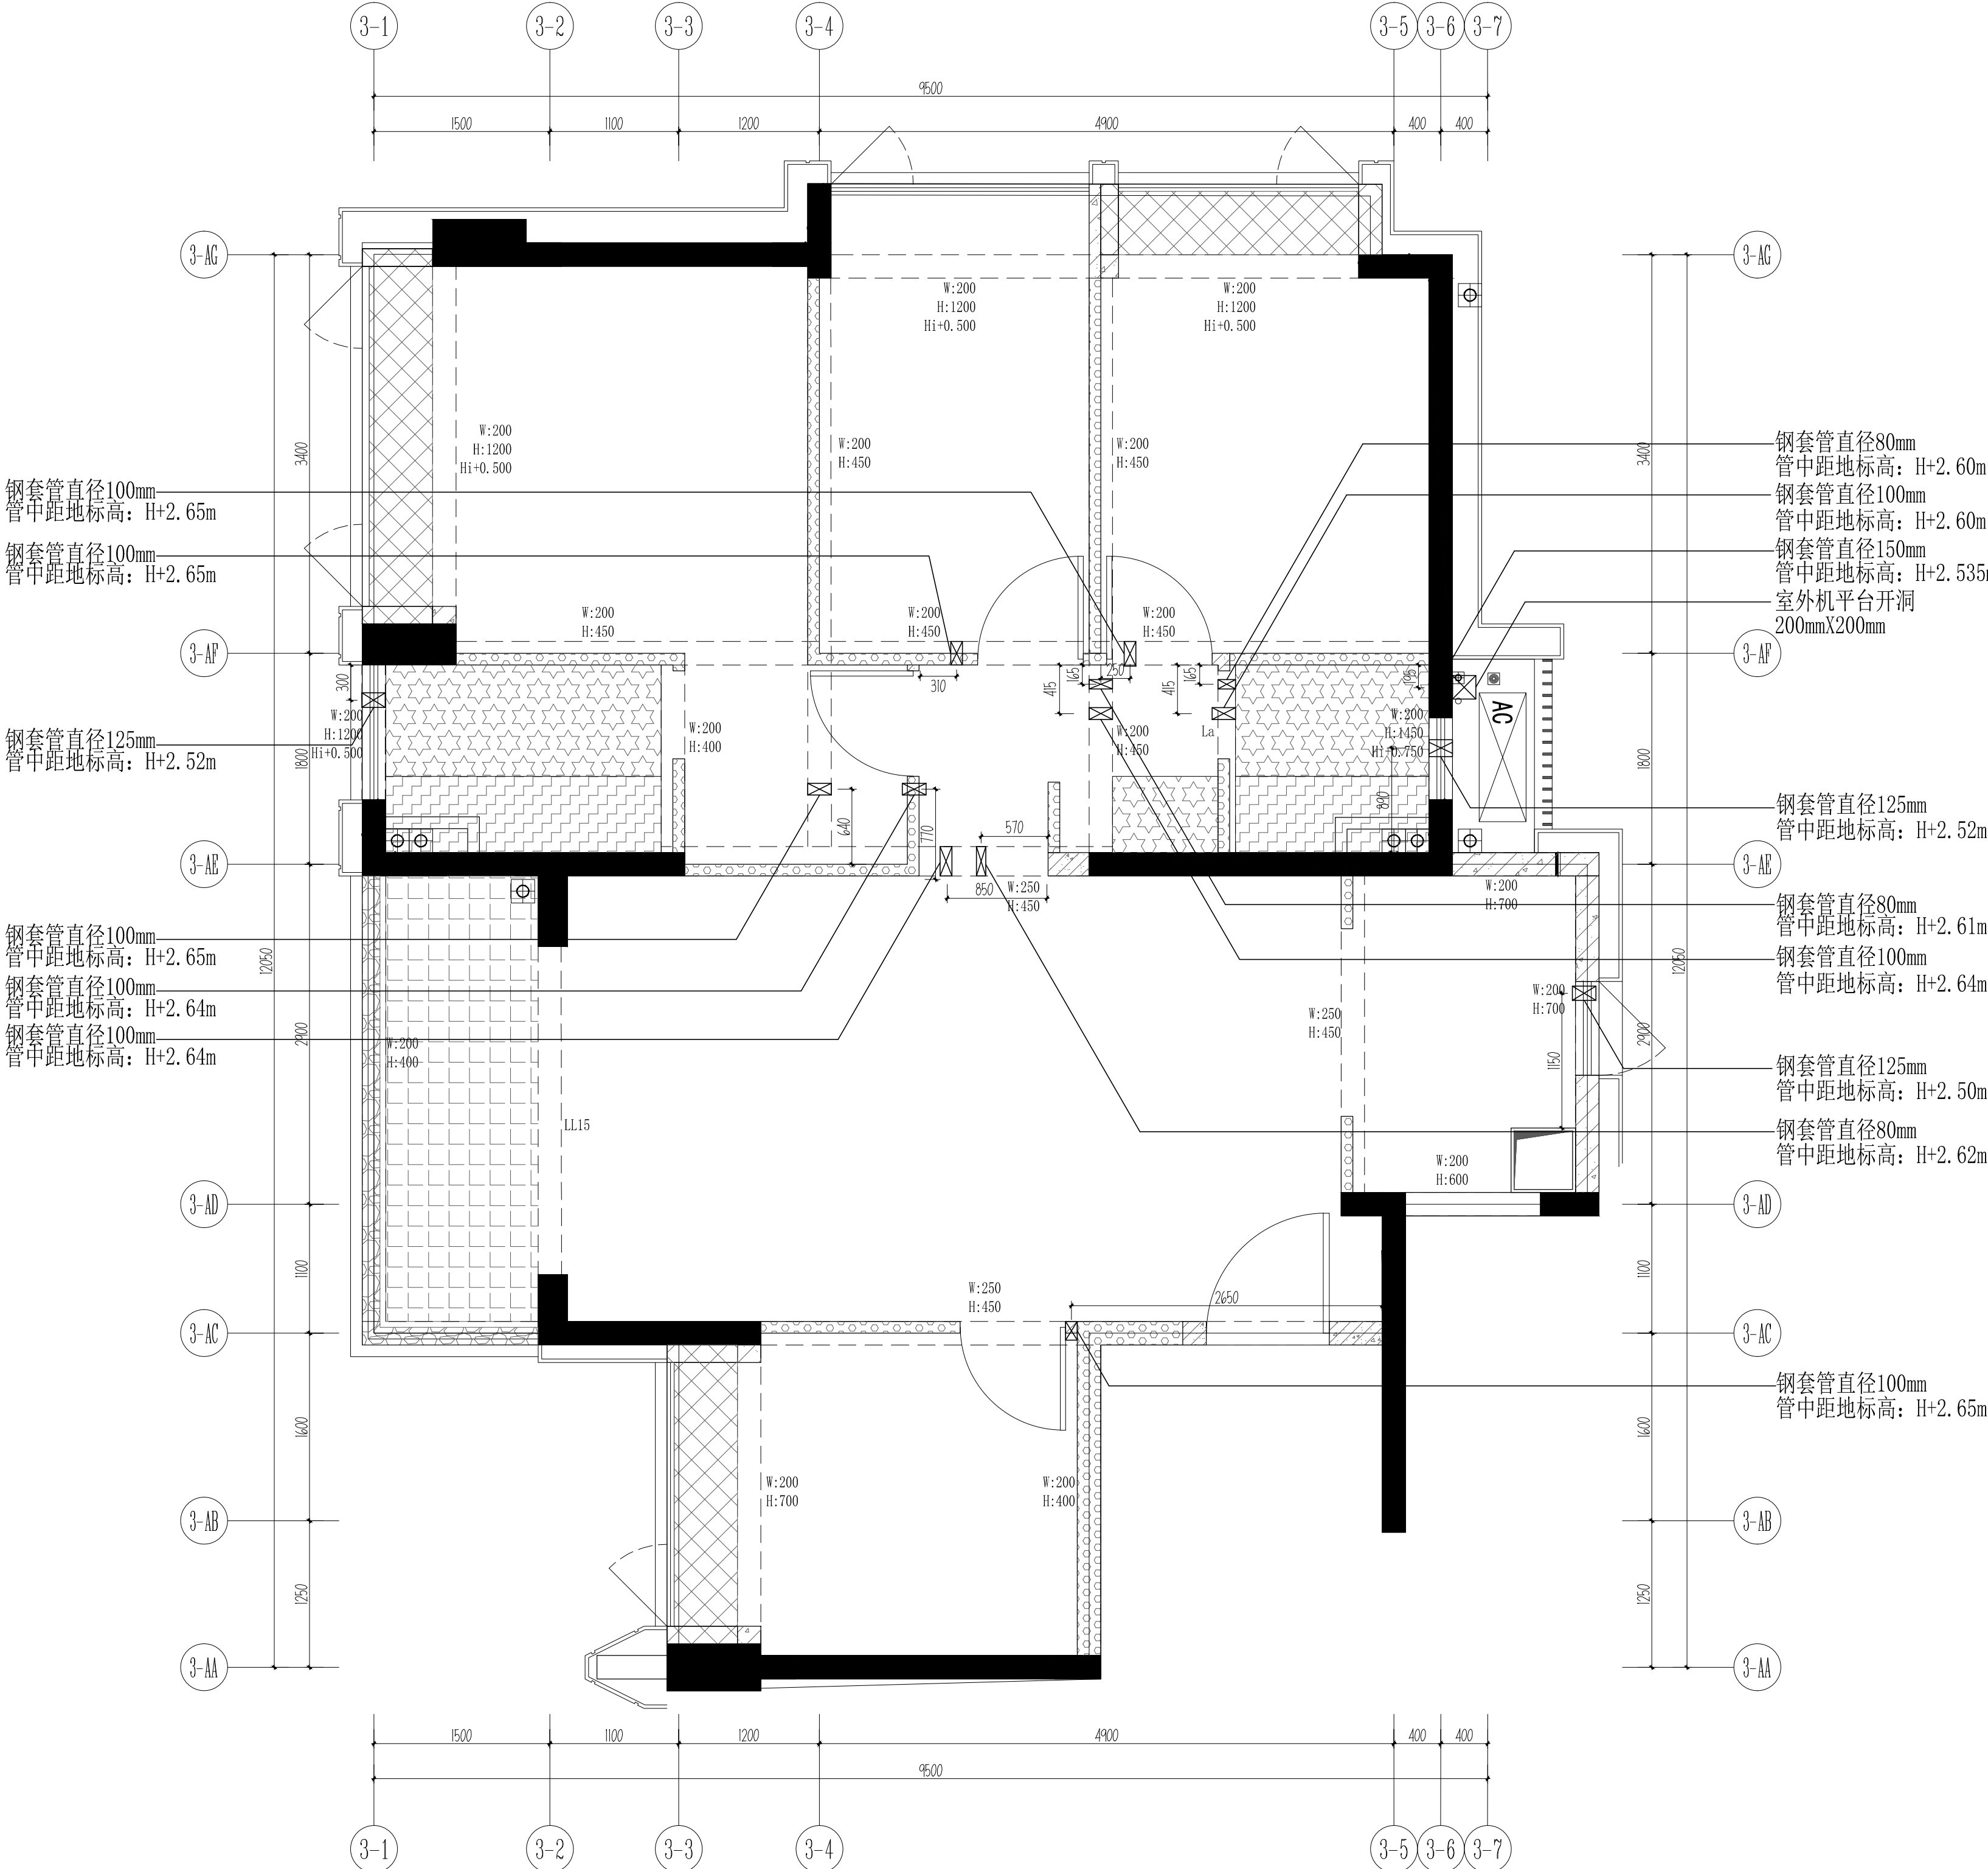

DRD

鼎瑞设计

注意 NOTES

图纸中所有设计内容均为本公司的
版权,未经许可,不得复印及转发。
不要缩放图纸,施工方在现场核实
尺寸,如有误差请和会设计师。

This drawing & design are
copyright and no portion may be
reproduced without the written
permission of the designer.
Do not scale the drawing. All
measurements must be checked
on site by the contractor any
discrepancies should be
reported to the designer.

修订 REVISION

建设单位 CONSTRUCTION

深圳市鸿禧
投资有限公司

项目名称 PROJECT

胤璇中心大厦项目
A户型创意样板房

签字/盖章 SIGN/ SEAL

项目负责 ITEM MANAGER


设计阶段 STATUS

施工图阶段

日期 Date

2024/01

图名 DRAWING TITLE

A户型
原建筑结构图

比例 SCALE

1:40@A2

图纸编号 DRAWING NO.

P01

注意 NOTES

图纸中所有设计内容均为本公司的
版权,未经允许不得复印及转发。
不要缩放图纸,施工方在现场核实
尺寸,如有误差请和设计师。

This drawing & design are
copyright and no portion may be
reproduced without the written
permission of the designer.
Do not scale the drawing. All
measurements must be checked
on site by the contractor any
discrepancies should be
reported to the designer.

修订 REVISE

建设单位 CONSTRUCTION

深圳市鸿禧
投资有限公司

项目名称 PROJECT

胤璇中心大厦项目
A户型创意样板房

签字/盖章 SIGN/ SEAL

项目负责 ITEM MANAGER

设计 DESIGNER

制图 DRAWN

审核 CHECKED

设计阶段 STATUS

施工图阶段

日期 Date

2024/01

图名 DRAWING TITLE


A户型
平面布置图

比例 SCALE

1:40@A2

图纸编号 DRAWING NO.

P02

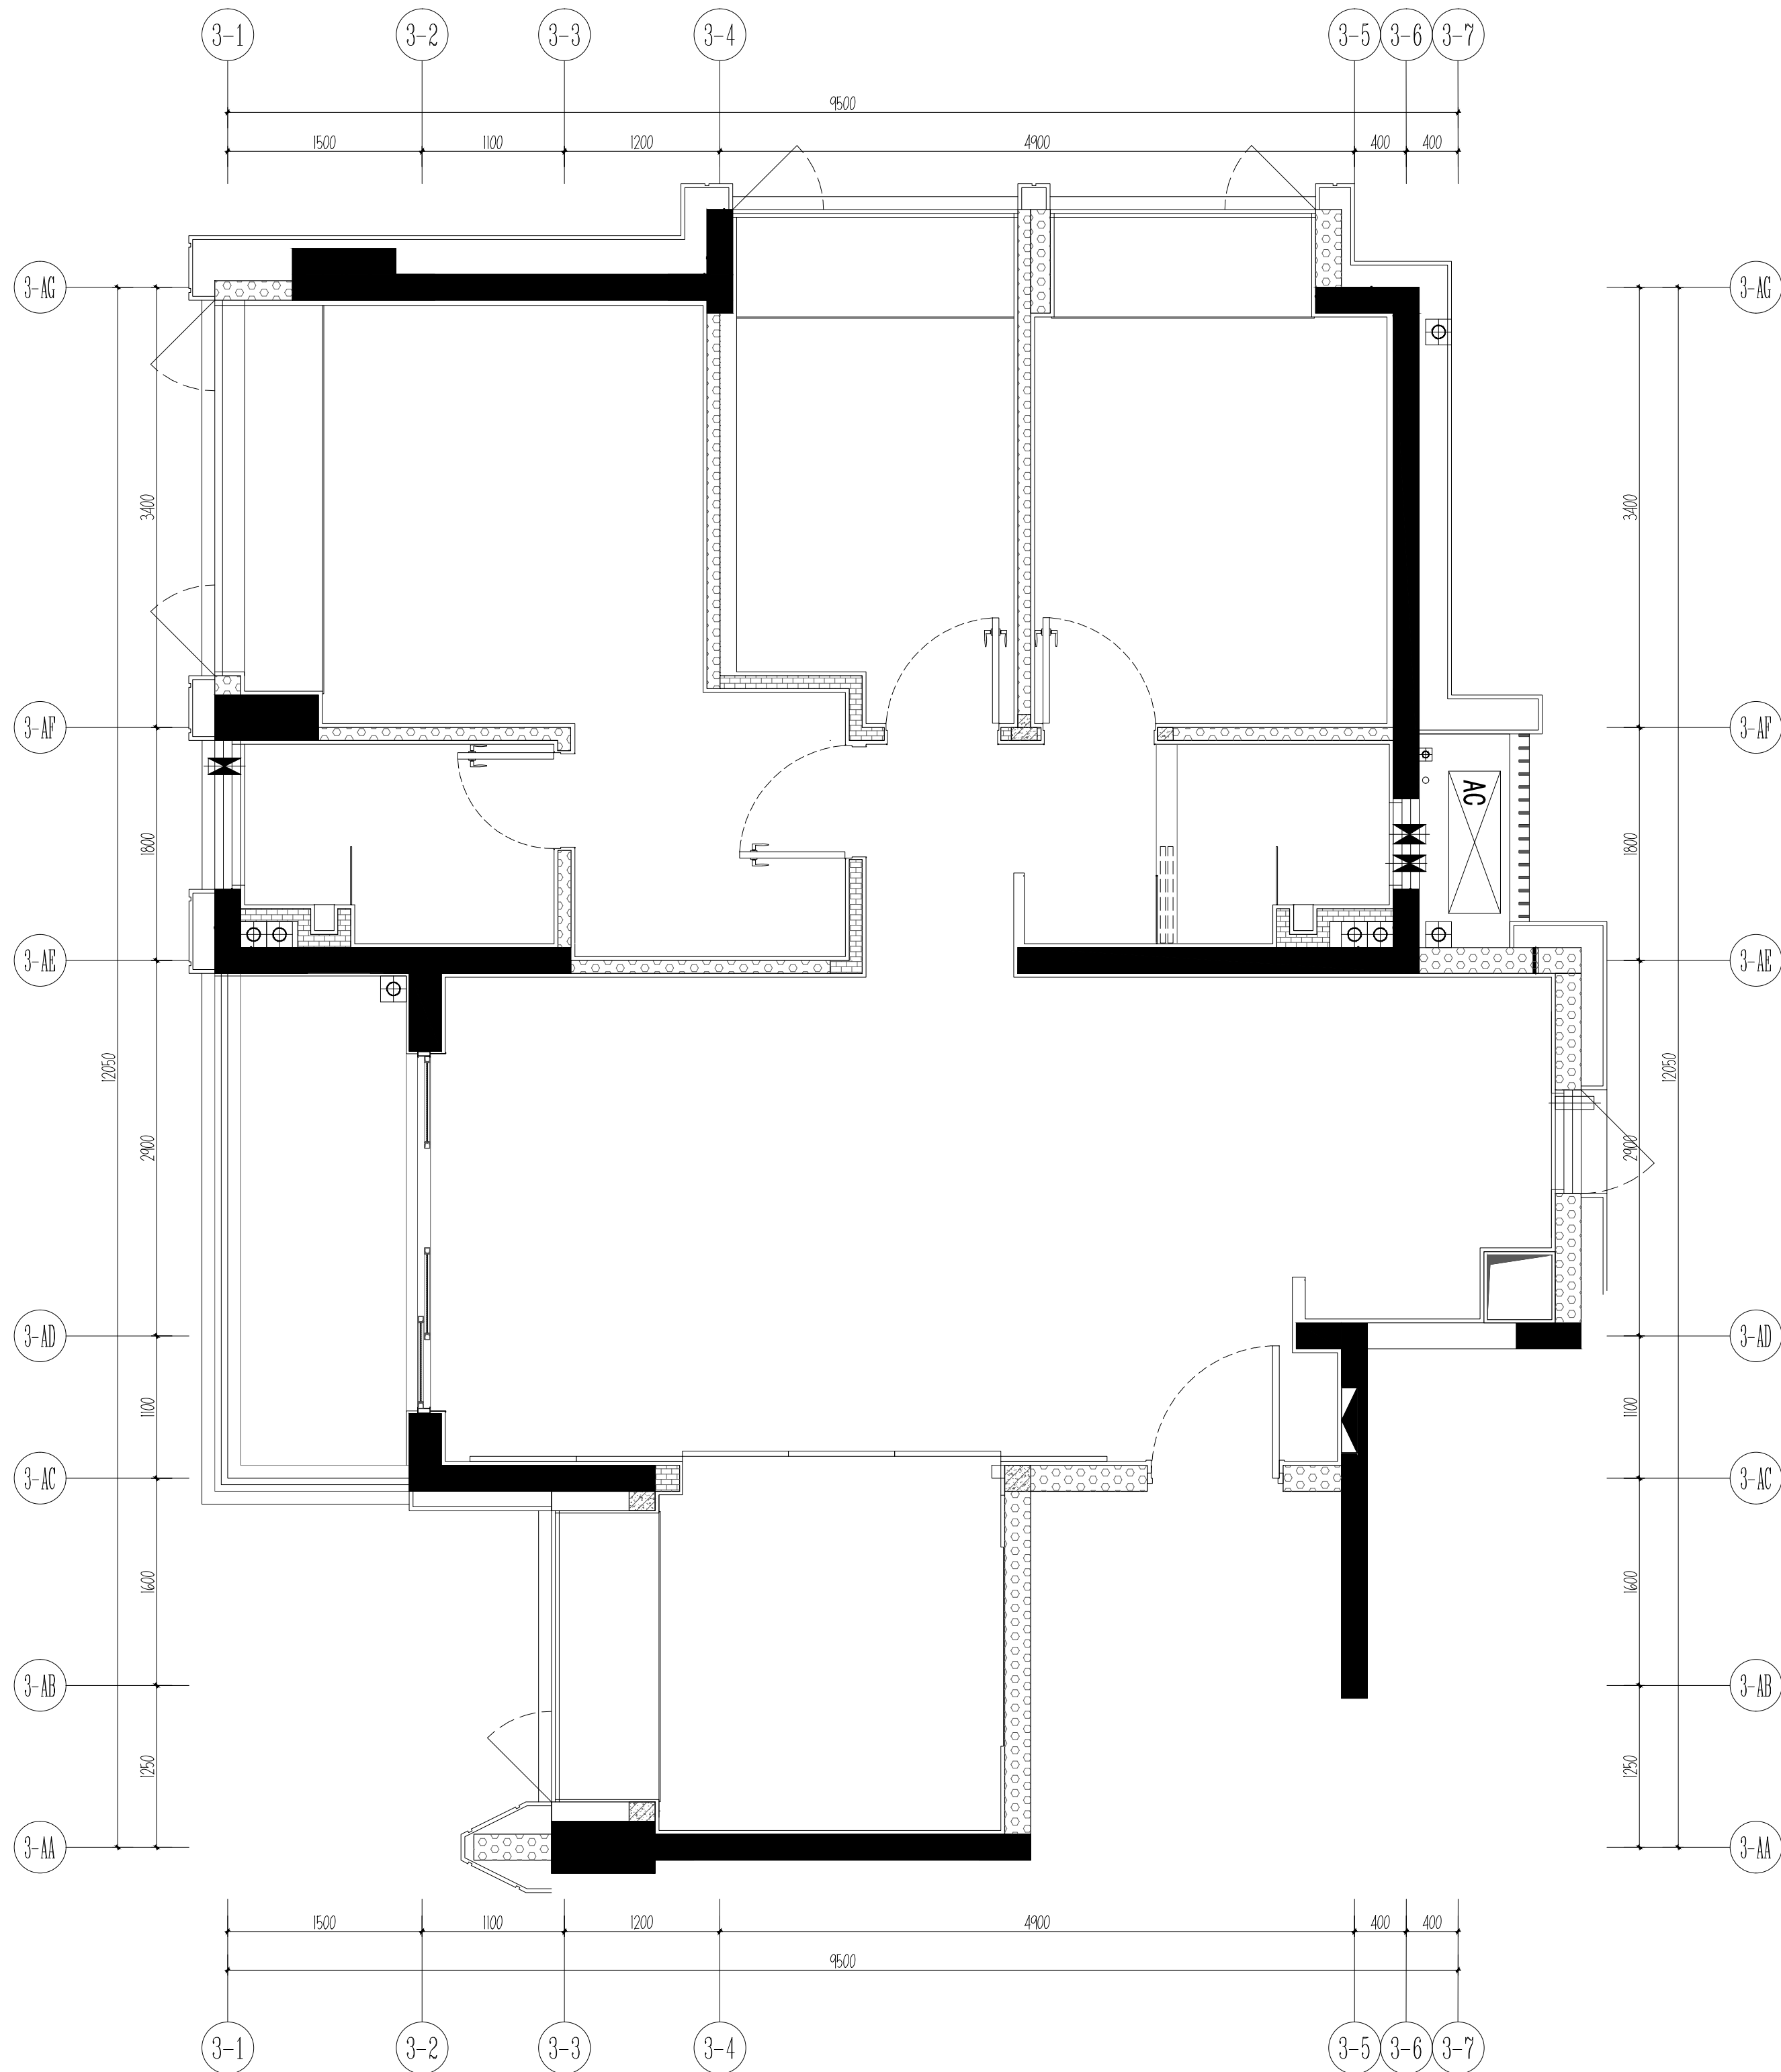

注意 NOTES

图纸中所有设计内容均为本公司的
版权,未经许可,不得复印及转发。
不要缩放图纸,施工方在现场核实
尺寸,如有误差请和设计师。

This drawing & design are
copyright and no portion may be
reproduced without the written
permission of the designer.

Do not scale the drawing. All
measurements must be checked
on site by the contractor any
discrepancies should be
reported to the designer.

修订 REVISE

建设单位 CONSTRUCTION

深圳市鸿禧
投资有限公司

项目名称 PROJECT

胤璇中心大厦项目
A户型创意样板房

签字/盖章 SIGN/ SEAL

项目负责 ITEM MANAGER

设计 DESIGNER

制图 DRAWN

审核 CHECKED

设计阶段 STATUS

施工图阶段

日期 Date

2024/01

图名 DRAWING TITLE


A户型
墙体定位尺寸图

比例 SCALE

1:40@A2

图纸编号 DRAWING NO.


P03

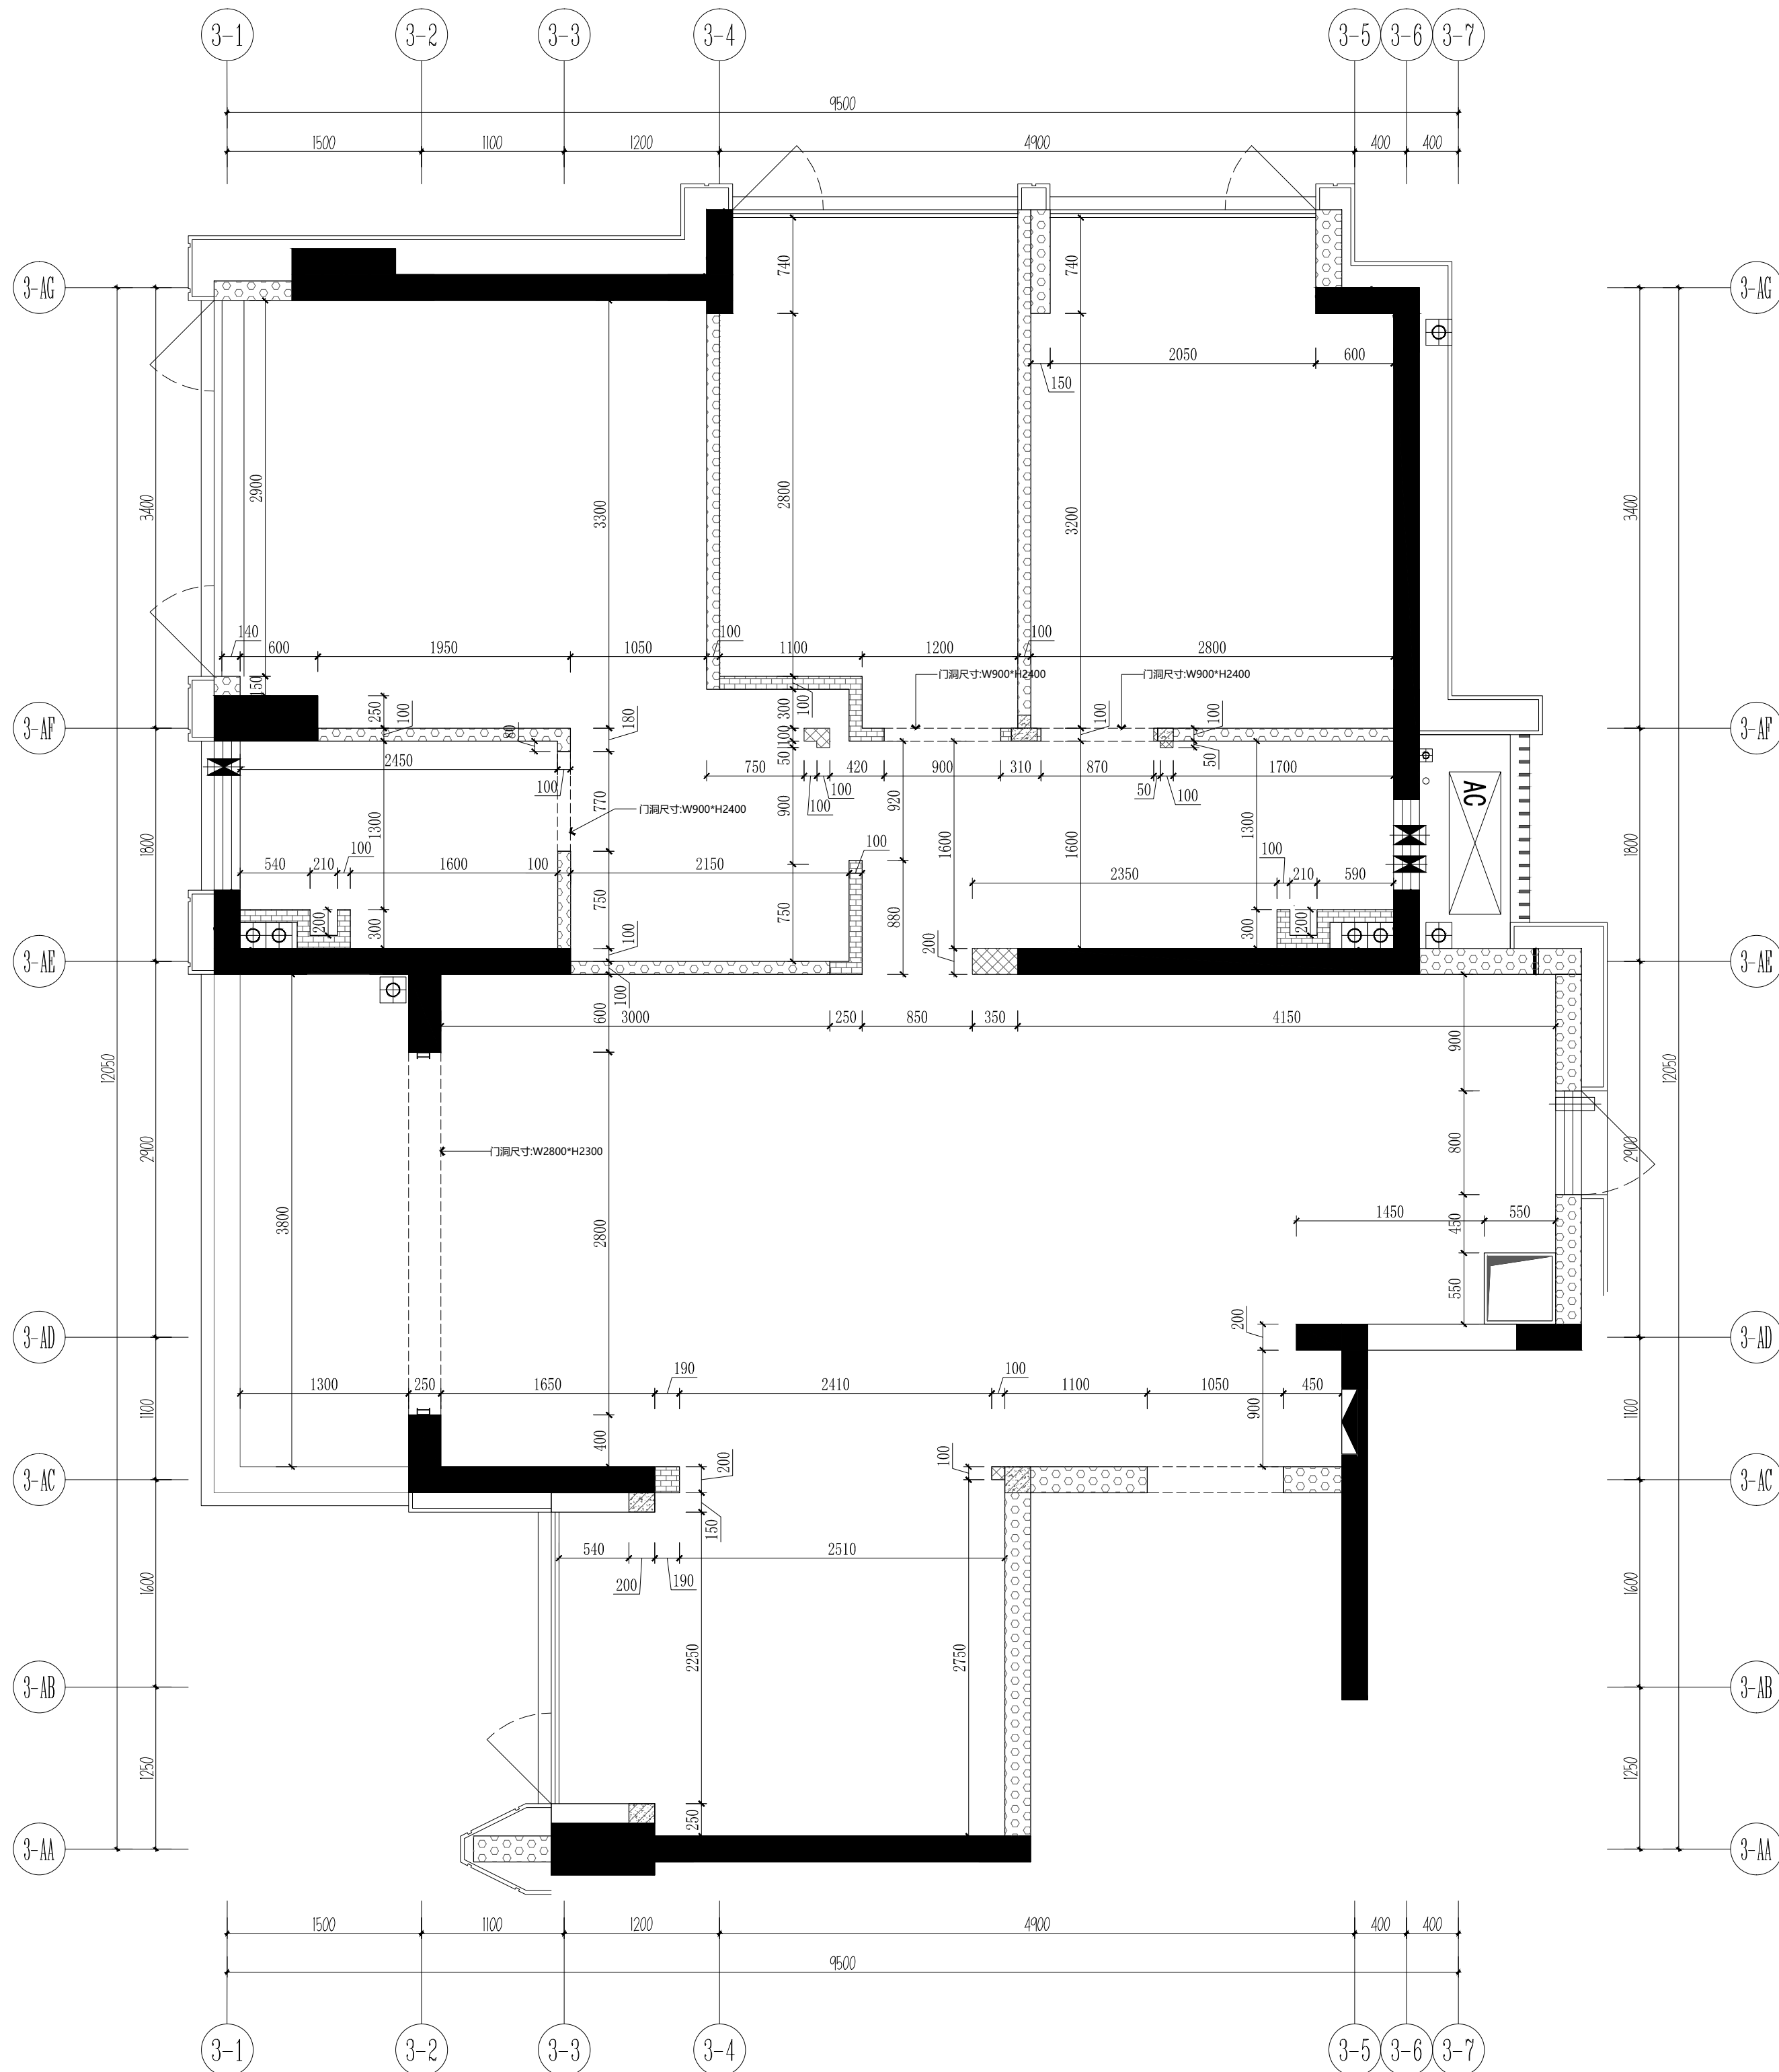

图例说明

	原建筑墙
	原建筑墙体
	拆除墙体
	新建轻质砖隔墙
	钢结构

灯具及天花设备		
图例	编号	名称
	TL-01	LED嵌入式筒灯
	TL-02	射灯
	TL-03	六头射灯（卧室）
	TL-04	十头射灯（客厅）
	TL-05	吸顶灯（阳台）
	TL-06	艺术吊灯（餐厅）
	TL-07	艺术吊灯（主卧室）
	TL-08	LED灯带（天花）
	TL-09	LED灯带（柜体）
	TL-10	艺术壁灯（客厅）
		暖风机
		燃气探测器
		250*250mm检修口
空调设备类		
	100MM	宽条形送风口
	250MM	宽条形回风口
	S/A	空调侧出风口
	R/A	空调侧回风口

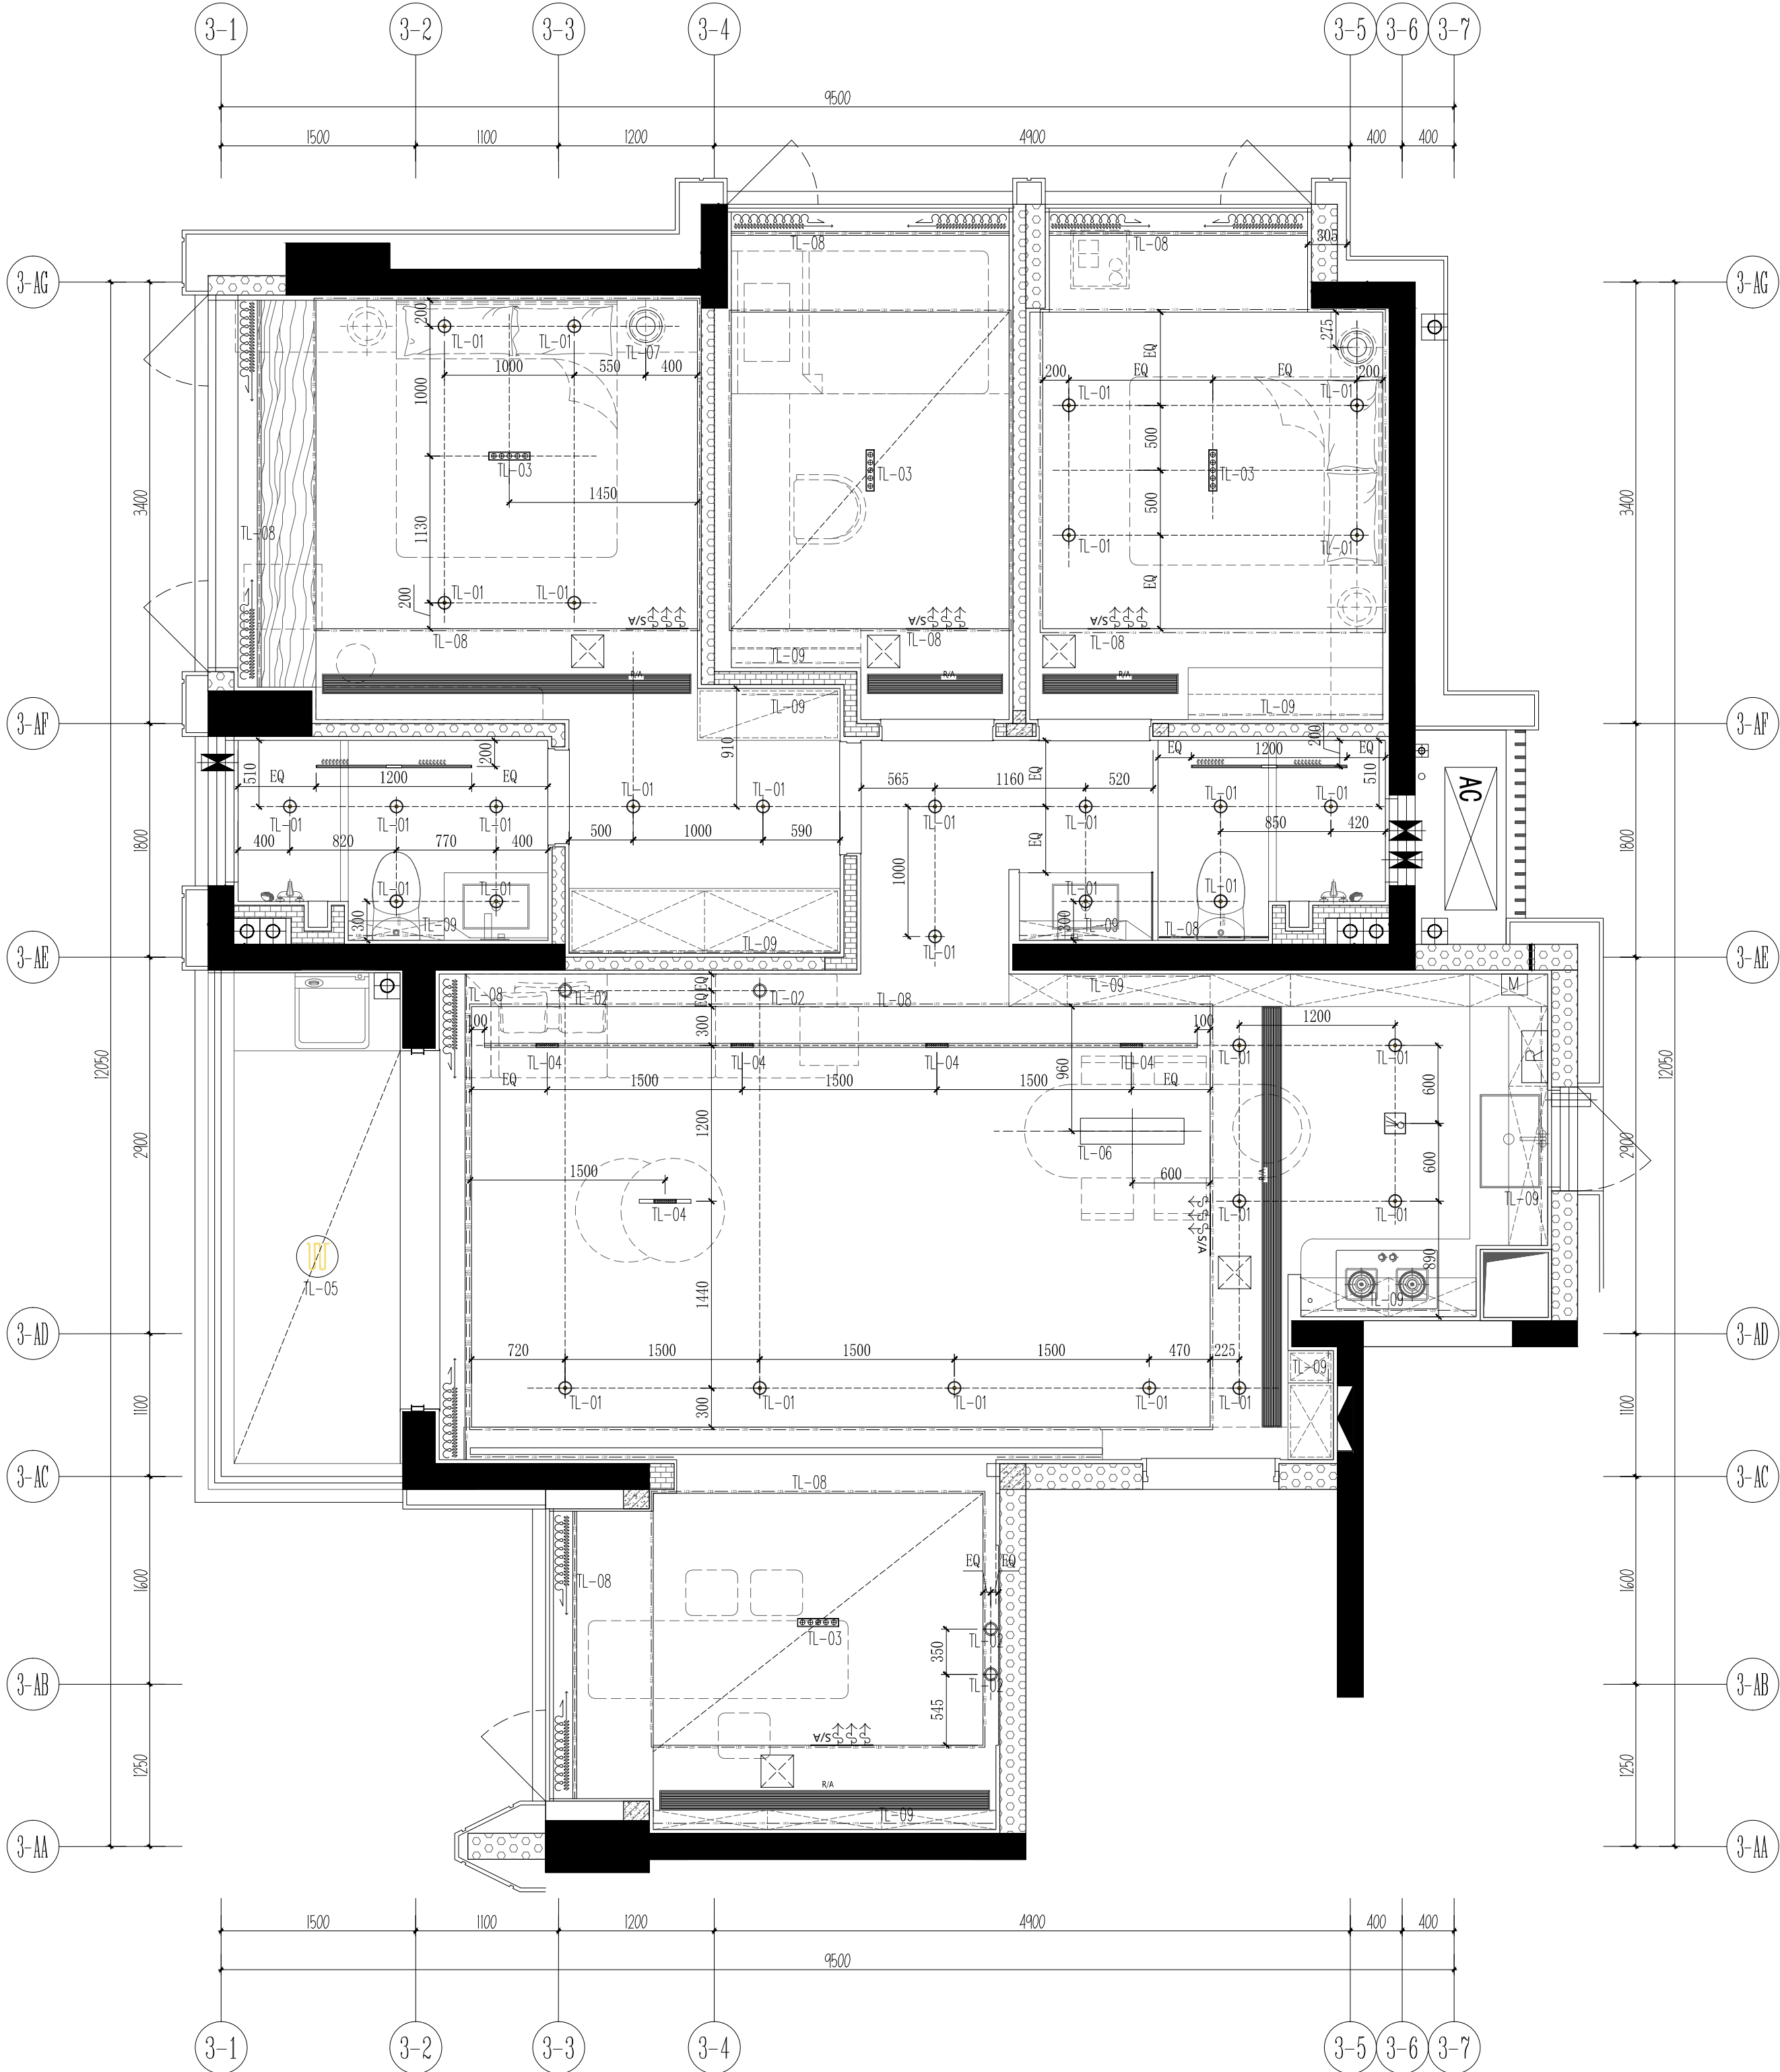



鼎瑞设计

注意 NOTES

图纸中所有设计内容均为本公司的版权,未经允许不得复印及转发,不要临场修改,施工方在现场核实尺寸,如有误差请和设计师。

This drawing & design are copyright and no portion may be reproduced without the written permission of the designer. Do not scale the drawing. All measurements must be checked on site by the contractor any discrepancies should be reported to the designer.

修订 REVISE

建设单位 CONSTRUCTION

深圳市鸿禧投资有限公司

项目名称 PROJECT

胤璇中心大厦项目
A户型创意样板房

签字/盖章 SIGN/ SEAL

项目负责 ITEM MANAGER

设计 DESIGNER

制图 DRAWN

审核 CHECKED

设计阶段 STATUS

施工图阶段

日期 Date

2024/01

图名 DRAWING TITLE

A户型
灯具定位图

比例 SCALE

1:40@A2

图纸编号 DRAWING NO.

P05

灯具及天花设备

图例	编号	名称
	TL-01	LED嵌入式筒灯
	TL-02	射灯
	TL-03	六头射灯（卧室）
	TL-04	十头射灯（客厅）
	TL-05	吸顶灯（阳台）
	TL-06	艺术吊灯（餐厅）
	TL-07	艺术吊灯（主卧室）
	TL-08	LED灯带（天花）
	TL-09	LED灯带（柜体）
	TL-10	艺术壁灯（客厅）
		暖风机
		燃气探测器
		250*250mm检修口


空调设备类

	100MM宽条形送风口
	250MM宽条形回风口
	空调侧出风口
	空调侧回风口

开关及安装高度

图例	名称	标高
	单联单控暗装开关	底边距地1300mm
	双联单控暗装开关	底边距地1300mm
	三联单控暗装开关	底边距地1300mm
	单联双控暗装开关	底边距地1300mm
	双联双控暗装开关	底边距地1300mm
	三联双控暗装开关	底边距地1300mm
	空调开关	底边距地1300mm

注:1、卧室床头开关底边距地650mm

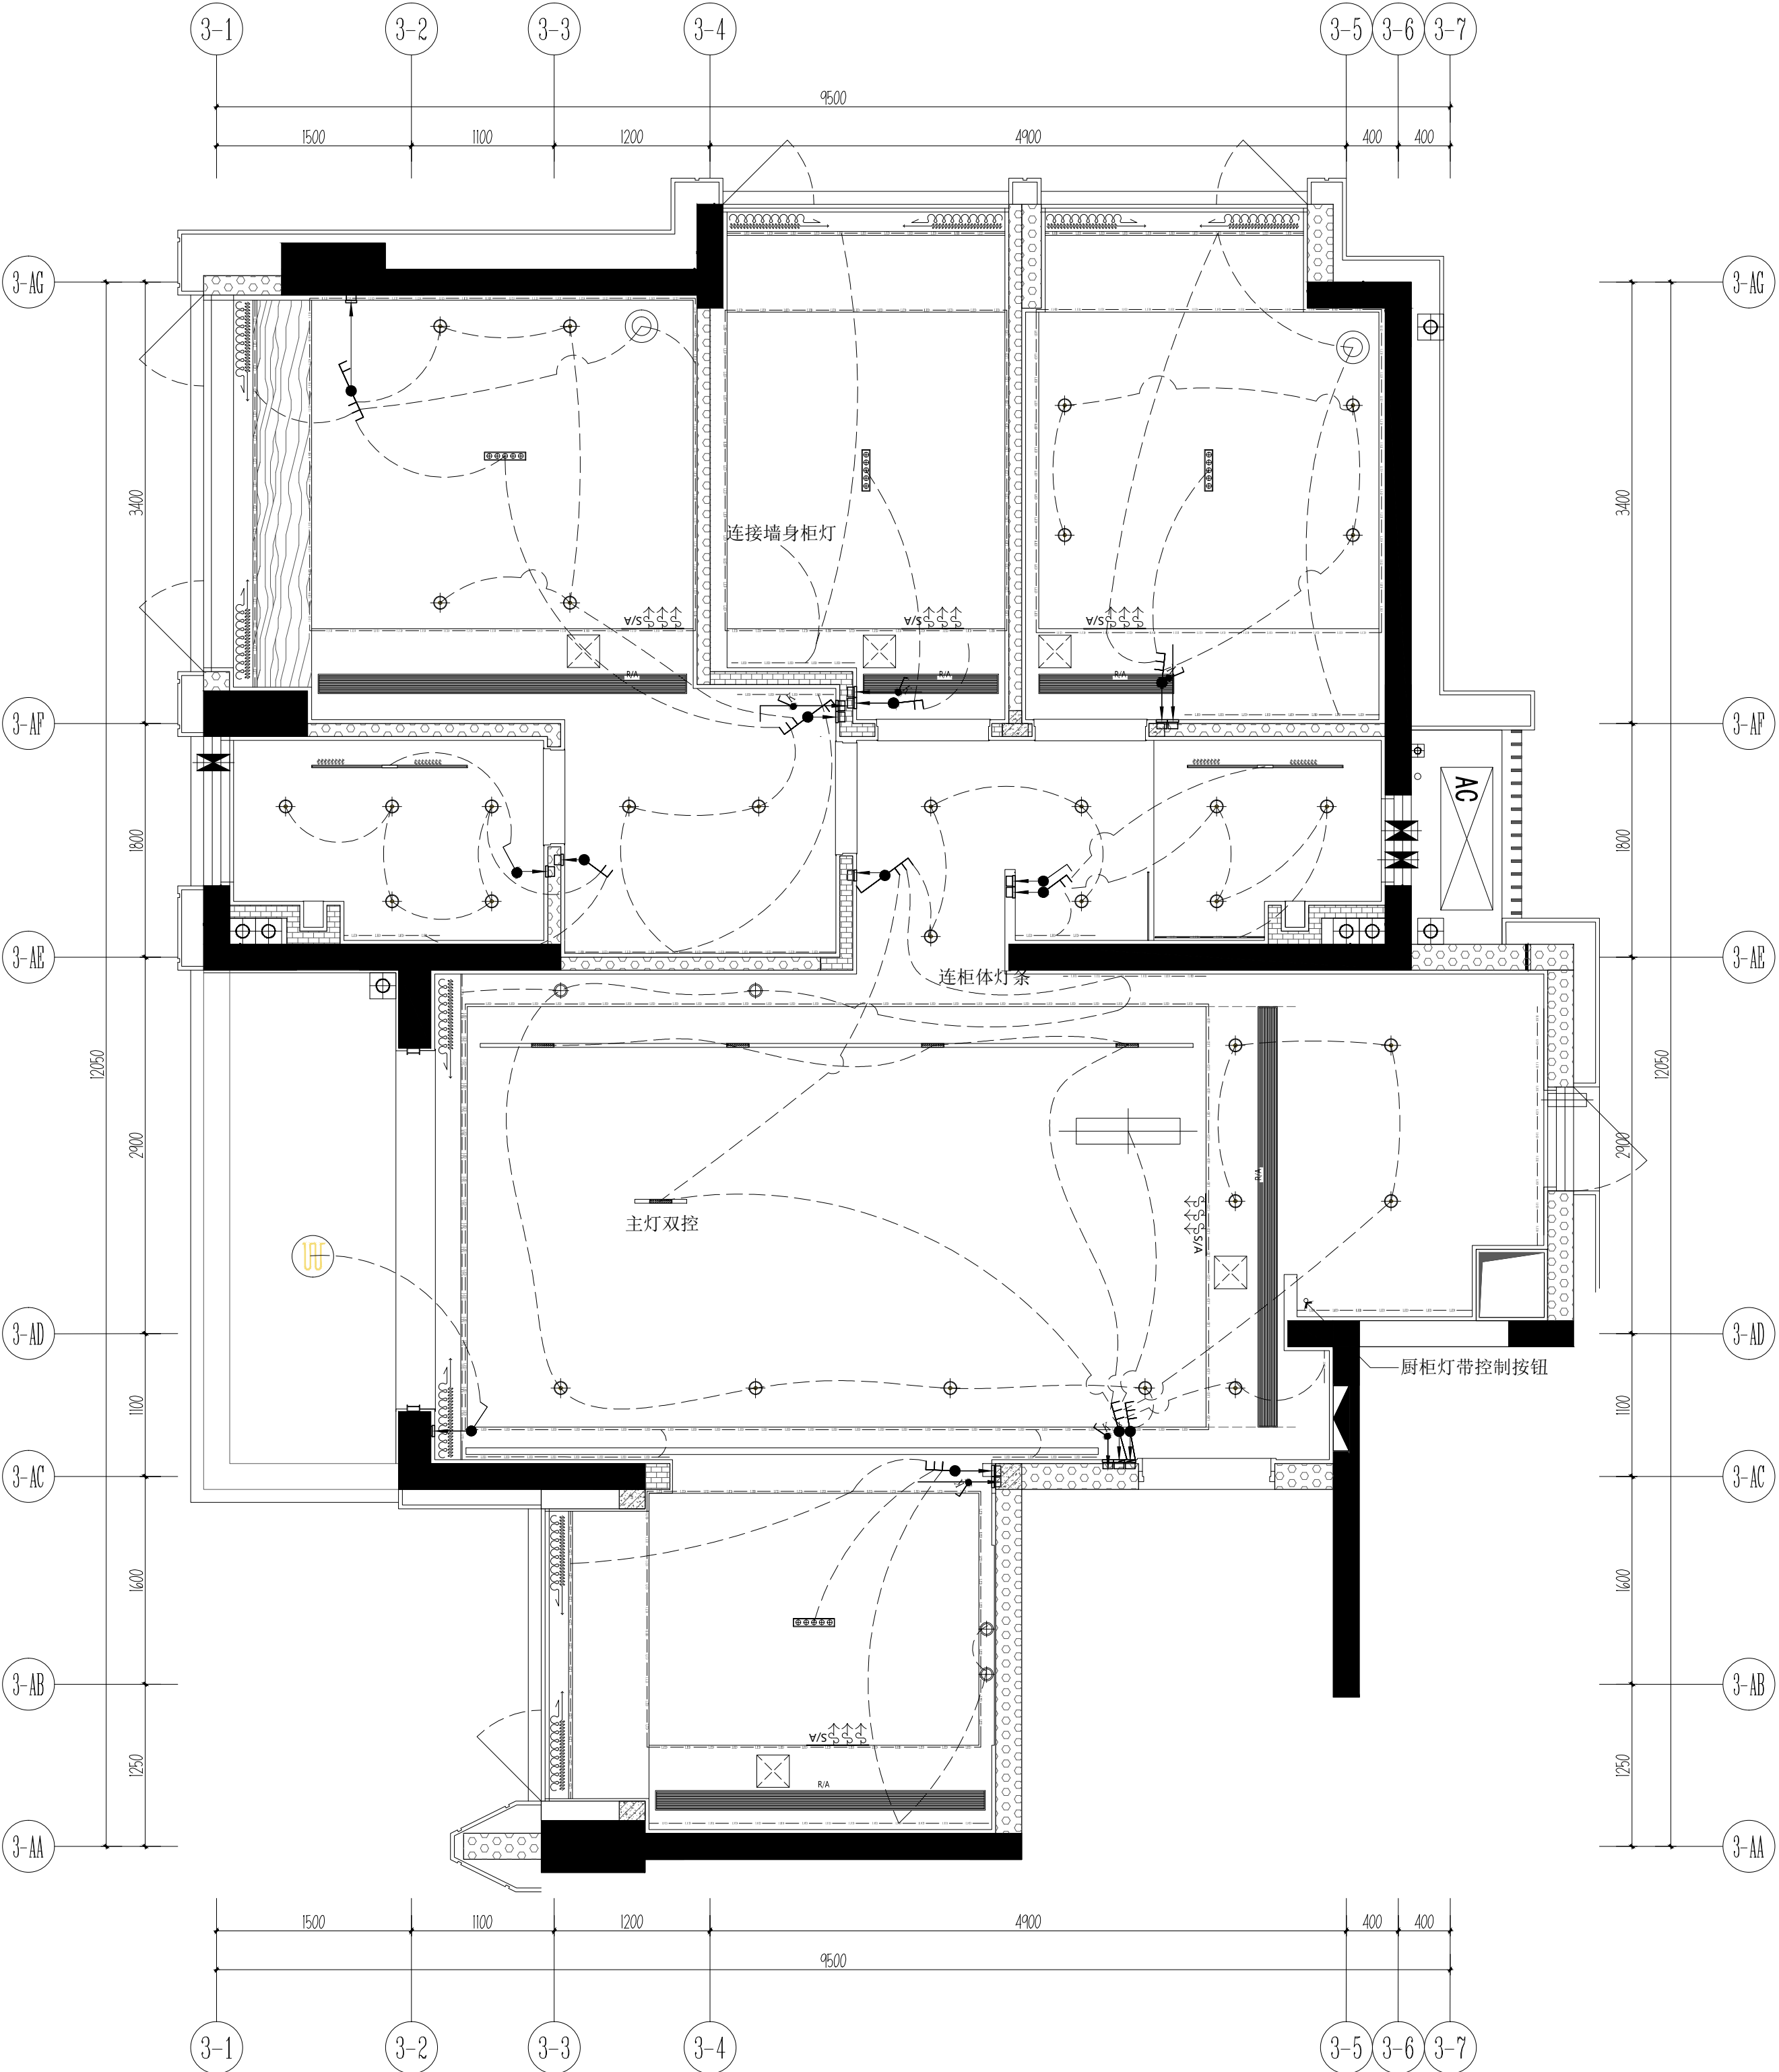

鼎瑞设计

注意 NOTES

图纸中所有设计内容均为本公司的版权,未经设计,不得复印及转发,不要临的图纸,施工方在现场核实尺寸,如有误差请和会设计师。

This drawing & design are copyright and no portion may be reproduced without the written permission of the designer. Do not scale the drawing. All measurements must be checked on site by the contractor any discrepancies should be reported to the designer.

修订 REVISE

建设单位 CONSTRUCTION

深圳市鸿禧投资有限公司

项目名称 PROJECT

胤璇中心大厦项目A户型创意样板房

签字/盖章 SIGN/ SEAL

项目负责 ITEM MANAGER

设计 DESIGNER

制图 DRAWN

审核 CHECKED

设计阶段 STATUS

施工图阶段

日期 Date

2024/01

图名 DRAWING TITLE

A户型开关连线图

比例 SCALE

1:40@A2

图纸编号 DRAWING NO.



P06

插座及安装示意图

注：插座立面高度以建筑完成面开始测算，横向定位以建筑毛坏墙开始测算。

序号	图例	名称	备注
1		强电箱	底边距地1800mm暗装
2		弱电箱, 内置普通五孔插座	底边距地550mm暗装
3		等电位	底边距地450mm暗装
4		油烟机三孔插座	底边距地2500mm
5		净水器五孔插座(带防溅盒)	底边距地500mm
6		冰箱三孔插座	底边距地300mm
7		洗碗机插座	底边距地500mm
8		厨房台面五孔插座(自带开关)	底边距地1300mm
9		热水器五孔插座(自带开关)	底边距地2200mm
10		洗衣机五孔插座(防溅, 自带开关)	底边距地1300mm
11		马桶五孔插座(带防溅盒)	底边距地300mm
12		卫生间五孔插座(带防溅盒)	底边距地1300mm
13		消毒柜插座	地插
14		镜柜插座	底边距地1350mm
15		床头五孔插座	底边距地650mm
16		高位五孔插座	底边距地1300mm
17		普通五孔插座	底边距地300mm
18		空调内/外机预留底盒	电箱上方贴顶板底预留
19		电动窗帘五孔插座	底边距地2450mm
20		带USB五孔插座	底边距地650mm
21		可视对讲室内机	底边距地1300mm
22		网络插座	底边距地300mm
23		电话插座	底边距地300mm
24		电视插座	底边距地300mm
25		求助报警器	底边距地650mm
26		排气扇插座	顶板底预留
27		地插	地面安装
28		预留电源线	

注明：所有开关插座面板均以底边距地,墙边距中测算。

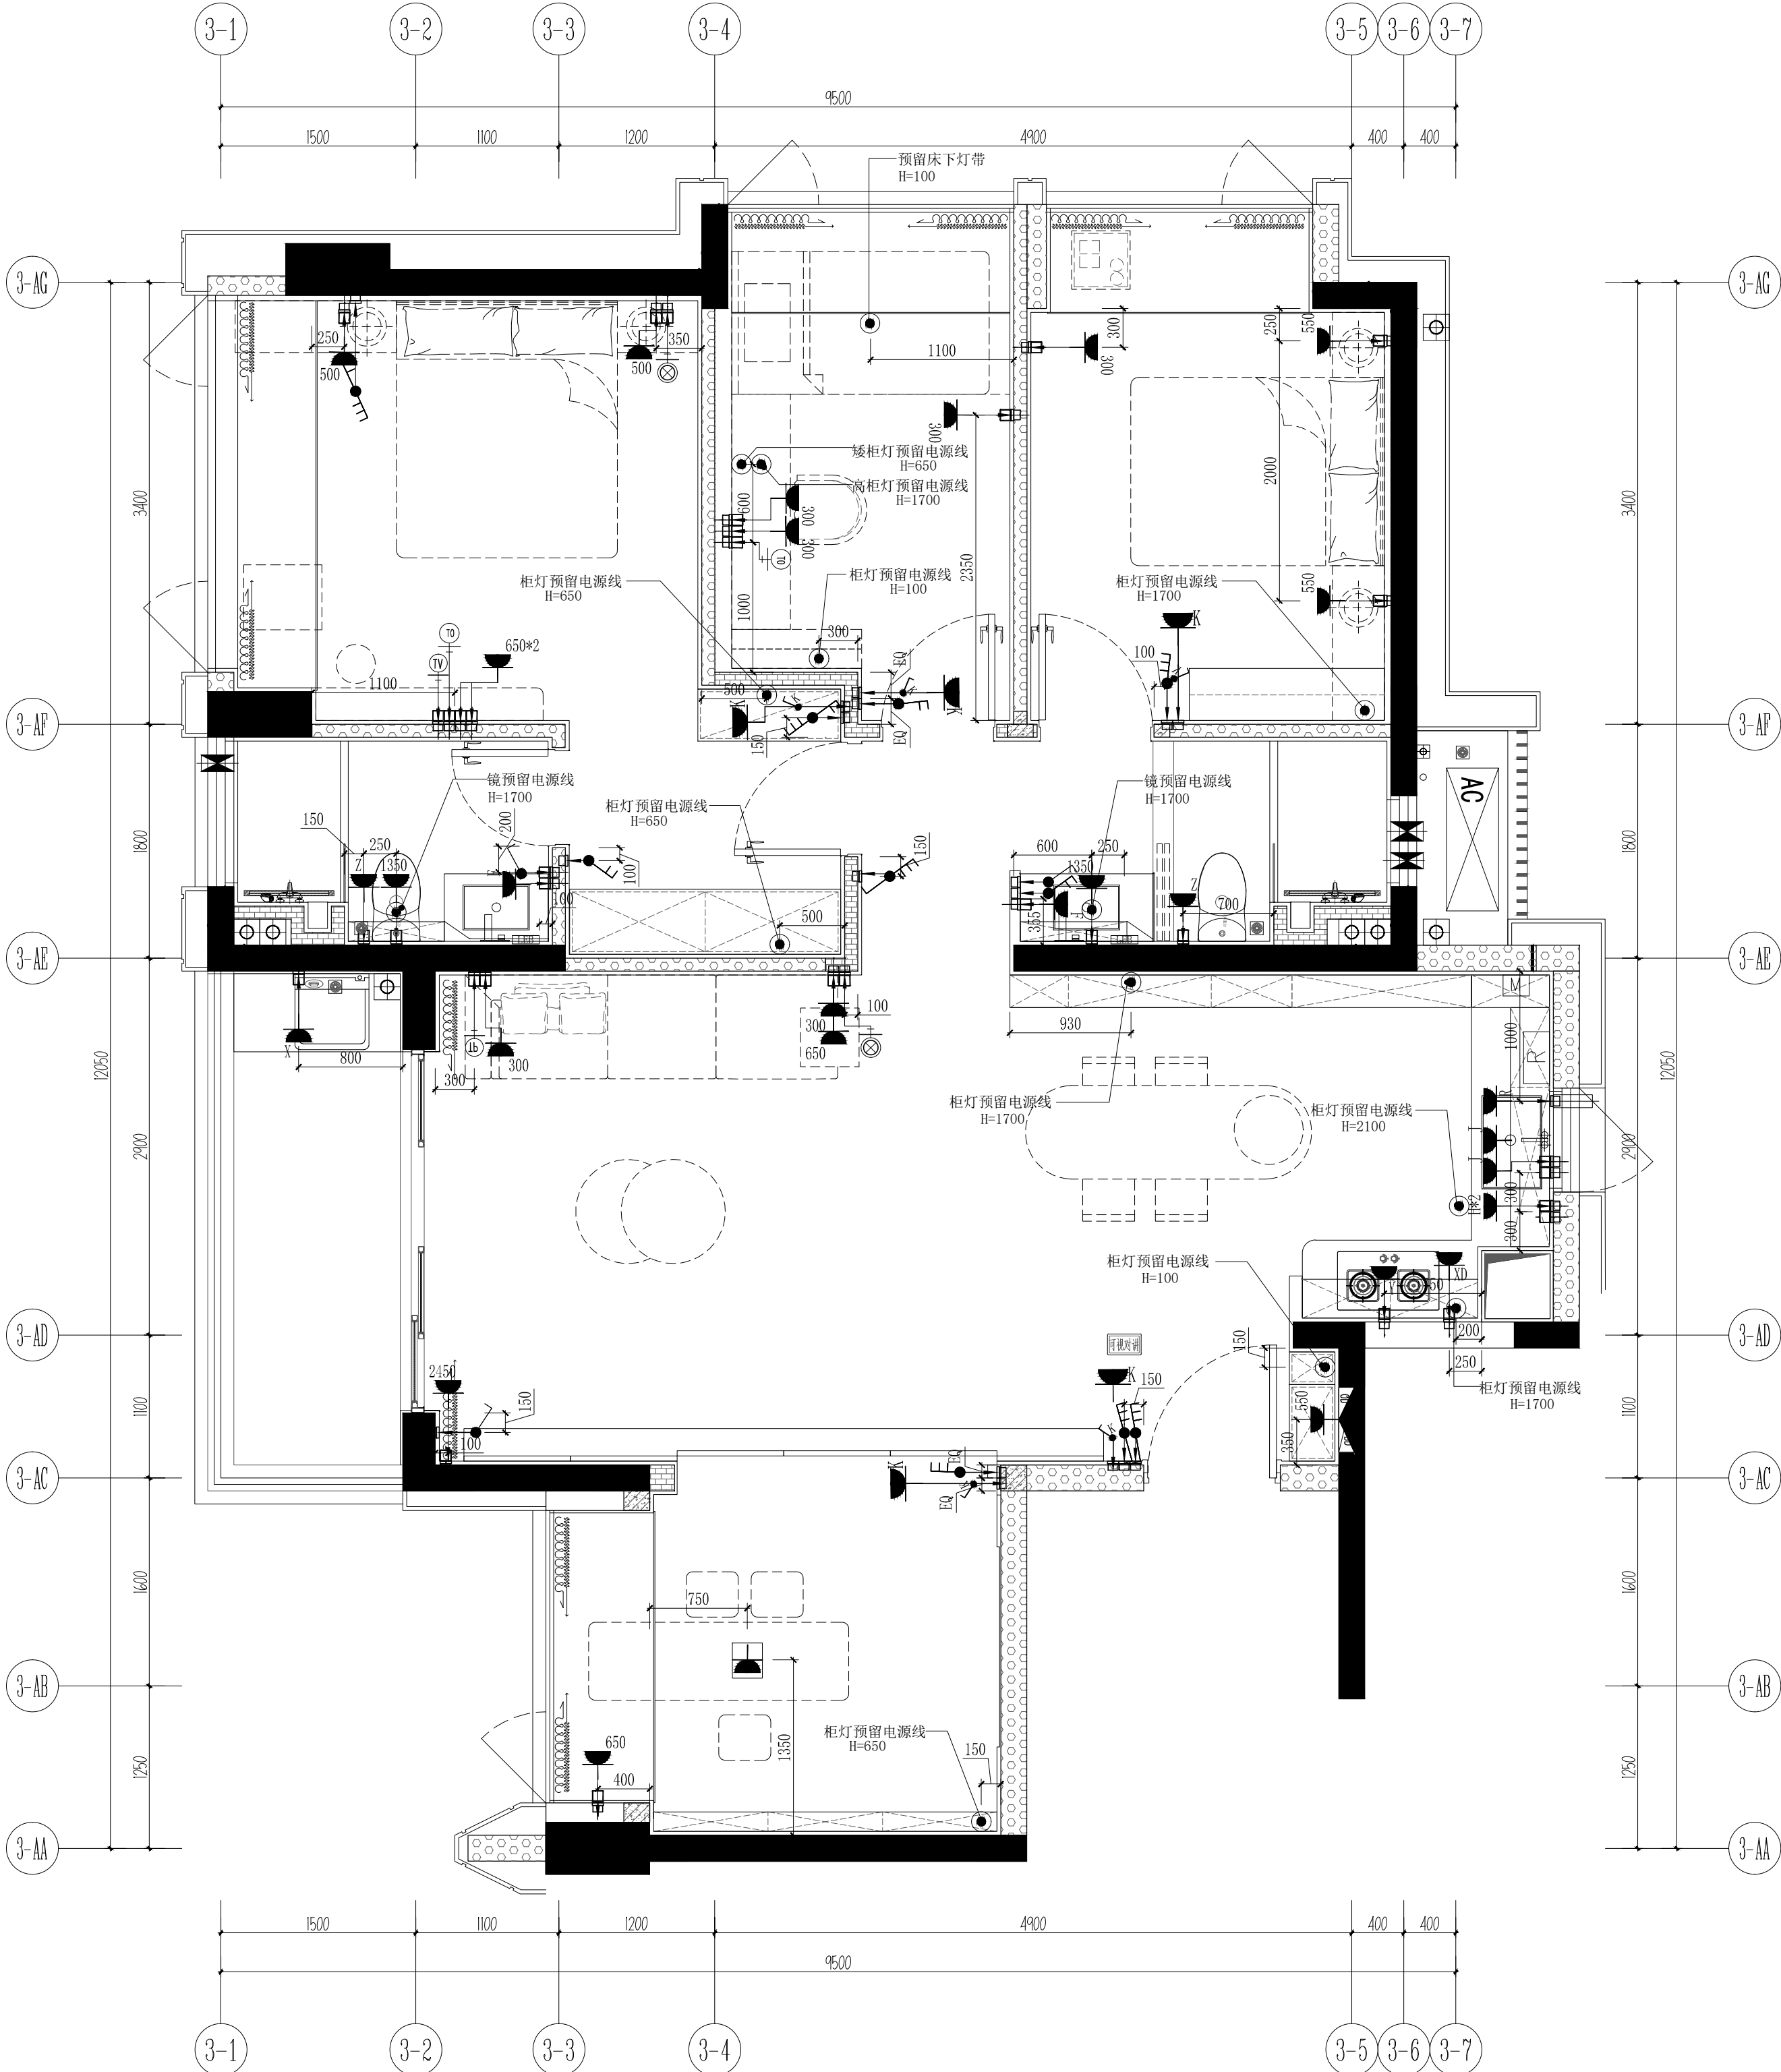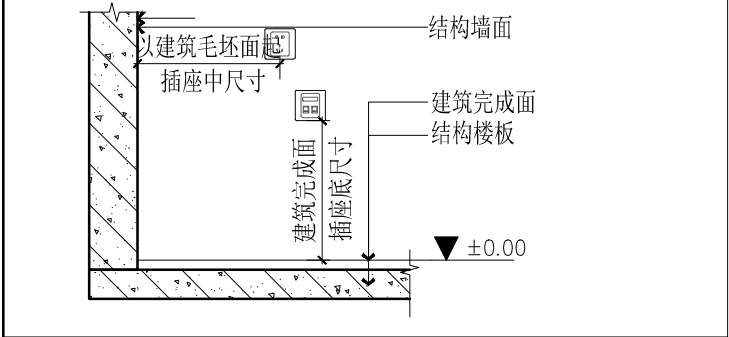

注意 NOTES
图纸中所有设计内容均为本公司的
版权,未经允许,不得复印及转发.
不要缩放图纸, 施工方在现场核实
尺寸, 如有误差请和会设计师。

This drawing & design are
copyright and no portion may be
reproduced without the written
permission of the designer.
Do not scale the drawing. All
measurements must be checked
on site by the contractor any
discrepancies should be
reported to the designer.

修订 REVISION

建设单位 CONSTRUCTION

深圳市鸿禧
投资有限公司

项目名称 PROJECT

胤璇中心大厦项目
A户型创意样板房

签字/盖章 SIGN/ SEAL

项目负责 ITEM MANAGER

设计 DESIGNER

制图 DRAWN

审核 CHECKED

设计阶段 STATUS

施工图阶段

日期 Date

2024/01

图名 DRAWING TITLE

A户型
开关&插座定位图

比例 SCALE

1:40@A2

图纸编号 DRAWING NO.

P07

注意 NOTES

图纸中所有设计内容均为本公司的
版权,未经许可,不得复印及转发。
不要缩放图纸,施工方在现场核实
尺寸,如有误差请和会设计师。

This drawing & design are
copyright and no portion may be
reproduced without the written
permission of the designer.

Do not scale the drawing. All
measurements must be checked
on site by the contractor any
discrepancies should be
reported to the designer.

修订 REVISION

NO.	REVISION

建设单位 CONSTRUCTION

深圳市鸿禧
投资有限公司

项目名称 PROJECT

胤璇中心大厦项目
A户型创意样板房

签字/盖章 SIGN/ SEAL

项目负责 ITEM MANAGER

设计 DESIGNER

制图 DRAWN

审核 CHECKED

设计阶段 STATUS

施工图阶段

日期 Date

2024/01

图名 DRAWING TITLE

A户型
给排水布置图

比例 SCALE

1:40@A2



图纸编号 DRAWING NO.

P08

给排水及安装示意图

图例	名称	备注
	热水	淋浴1000mm, 热水器1400mm(热水器结合方案) (热水器在吊柜内的高度结合柜体调整)
	冷水	洗菜盆550mm、洗手盆550mm、马桶250mm 常规洗衣机1100mm, 洗衣机柜450mm(留洗衣池位置)
	热水器	
	马桶排污管	毛坯墙距墙330mm
	排污管	详见图纸尺寸
	地漏	详见图纸尺寸
	冷凝水排水	

- 注: 1、给水走天花;
2、冷热水间距150mm。
3、出水点位立面高度以建筑完成面开始测算,
横向定位以建筑毛坯墙开始测算。

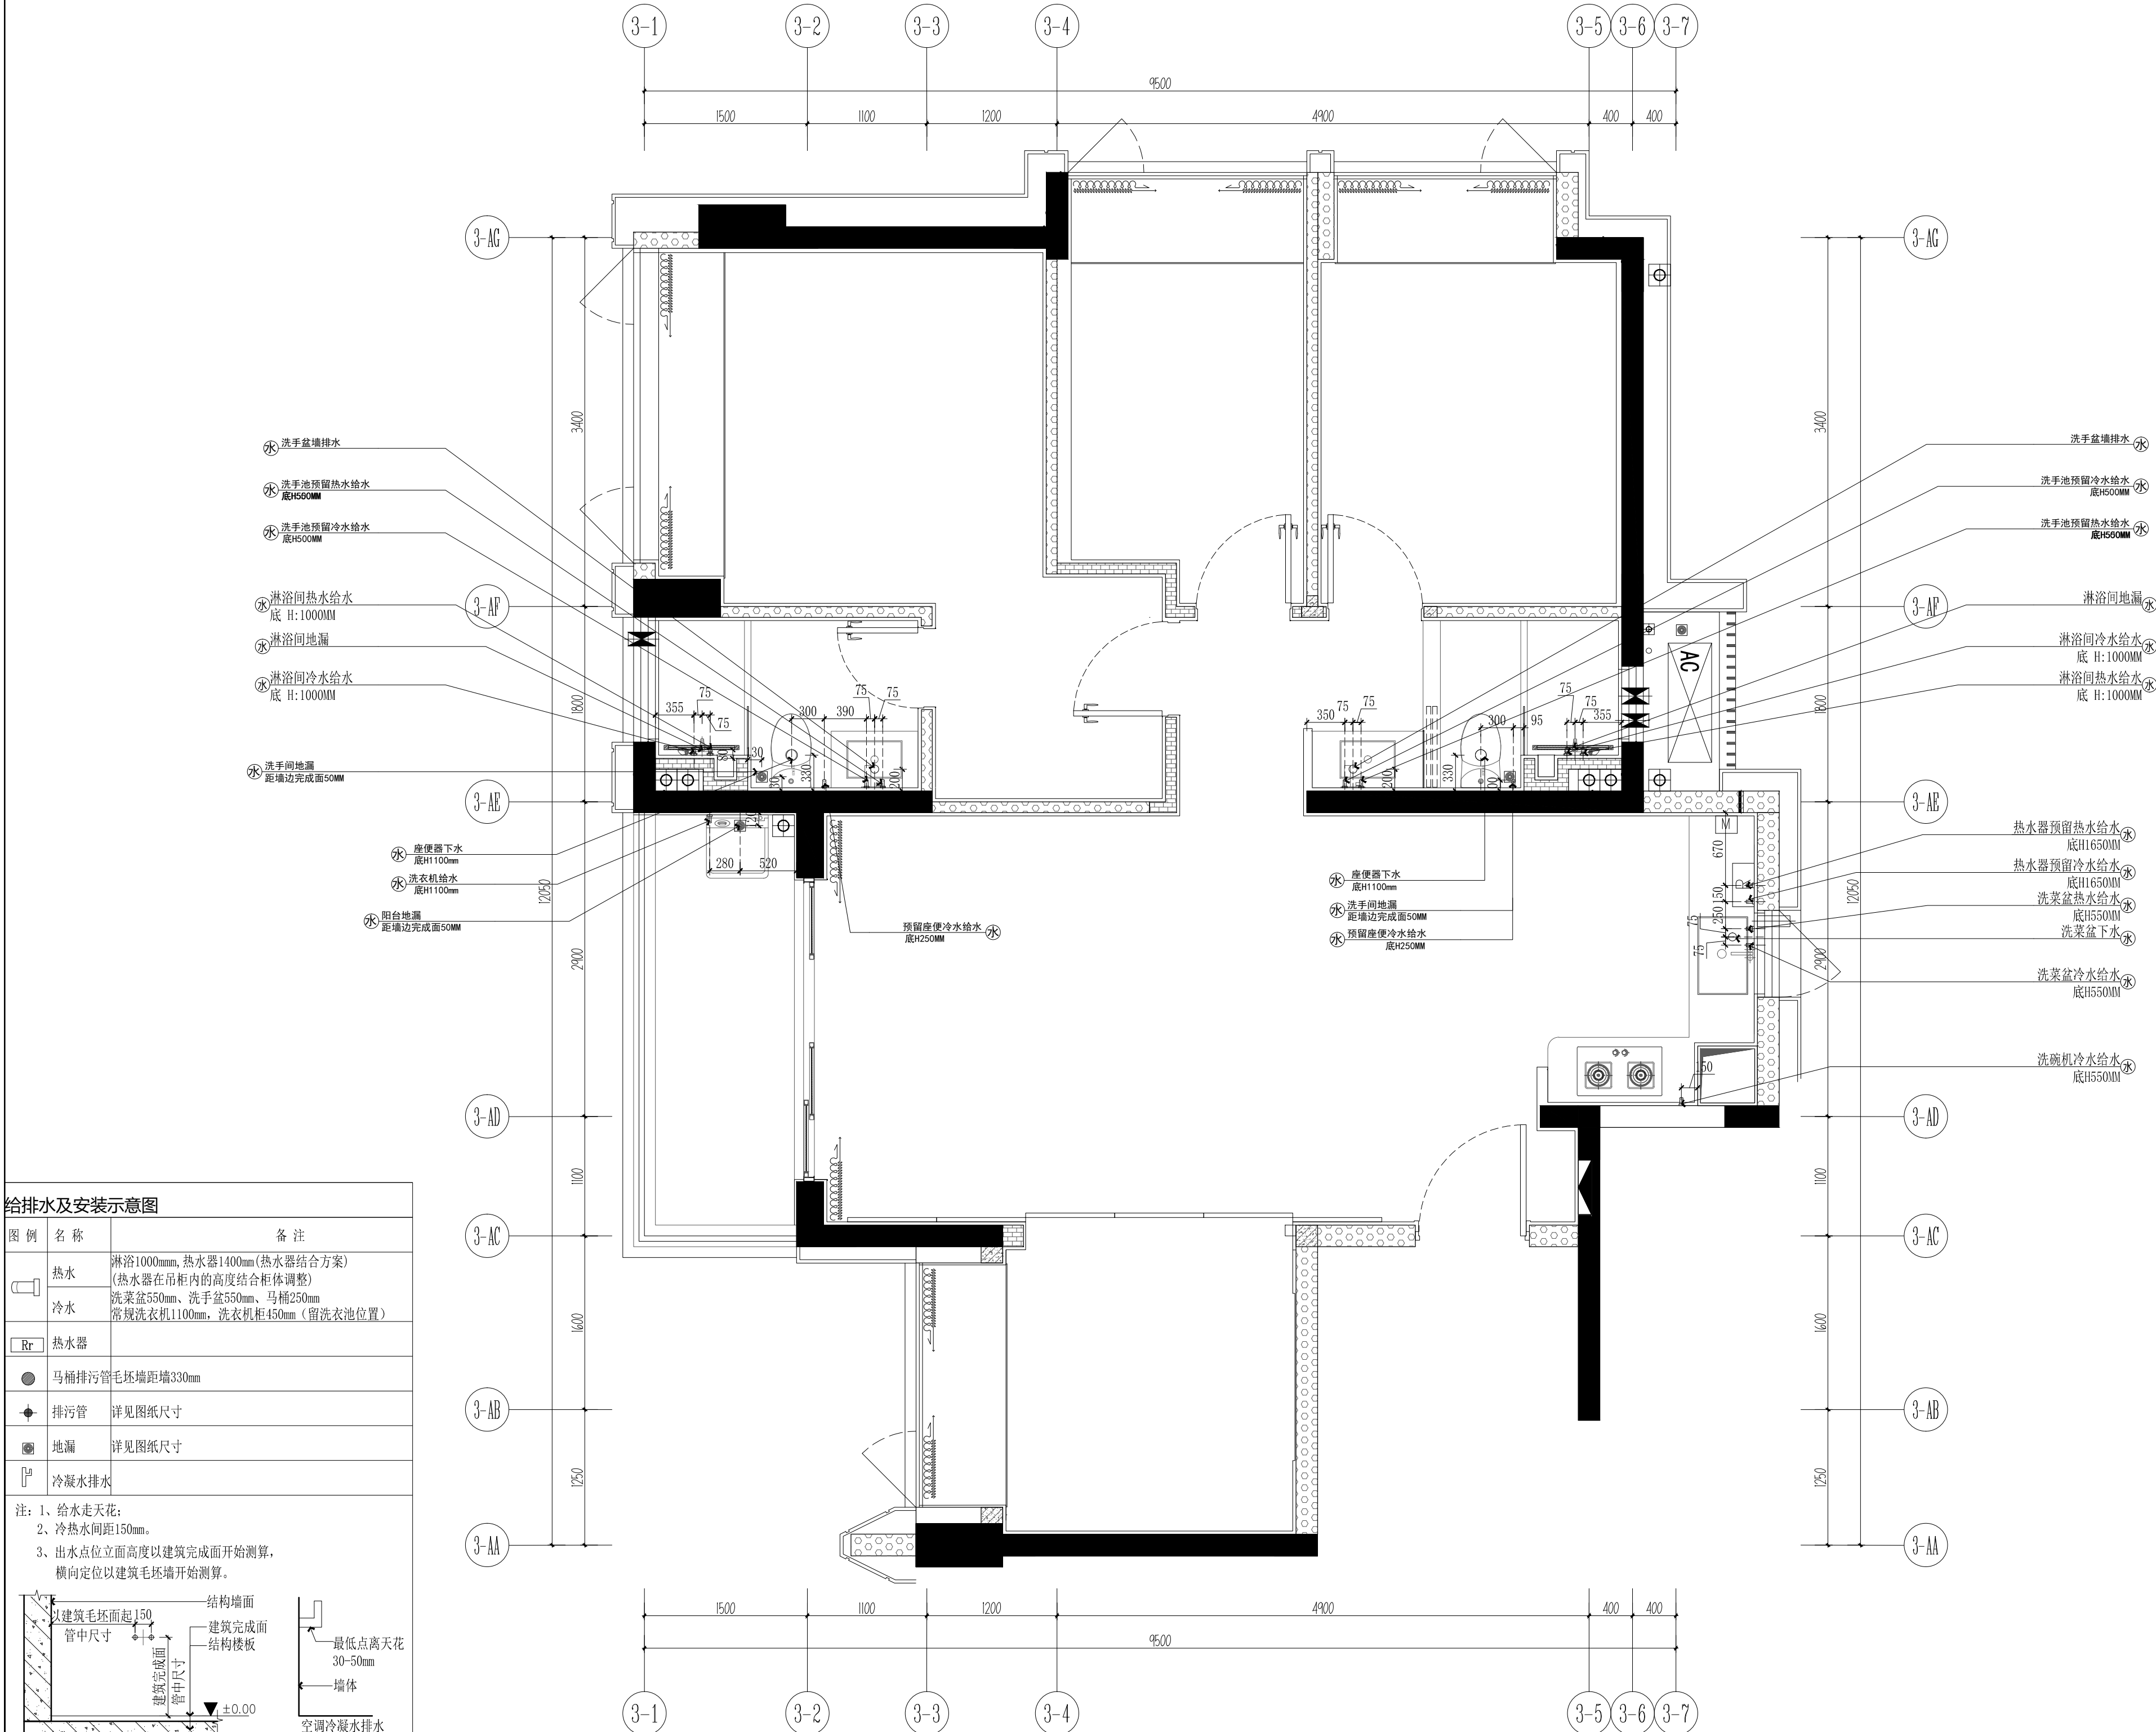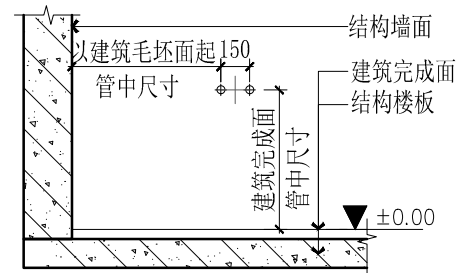

注意 NOTES
图纸中所有设计内容均为本公司的
版权,未经许可,不得复印及转发。
不要缩放图纸,施工方在现场核实
尺寸,如有误差请和设计师。

This drawing & design are
copyright and no portion may be
reproduced without the written
permission of the designer.
Do not scale the drawing. All
measurements must be checked
on site by the contractor any
discrepancies should be
reported to the designer.

修订 REVISE

建设单位 CONSTRUCTION

深圳市鸿禧
投资有限公司

项目名称 PROJECT

胤璇中心大厦项目
A户型创意样板房

签字/盖章 SIGN/ SEAL

项目负责 ITEM MANAGER

设计 DESIGNER

制图 DRAWN

审核 CHECKED

设计阶段 STATUS

施工图阶段

日期 Date

2024/01

图名 DRAWING TITLE


A户型
地面布置图

比例 SCALE

1:40@A2

图框编号 DRAWING NO.

P09

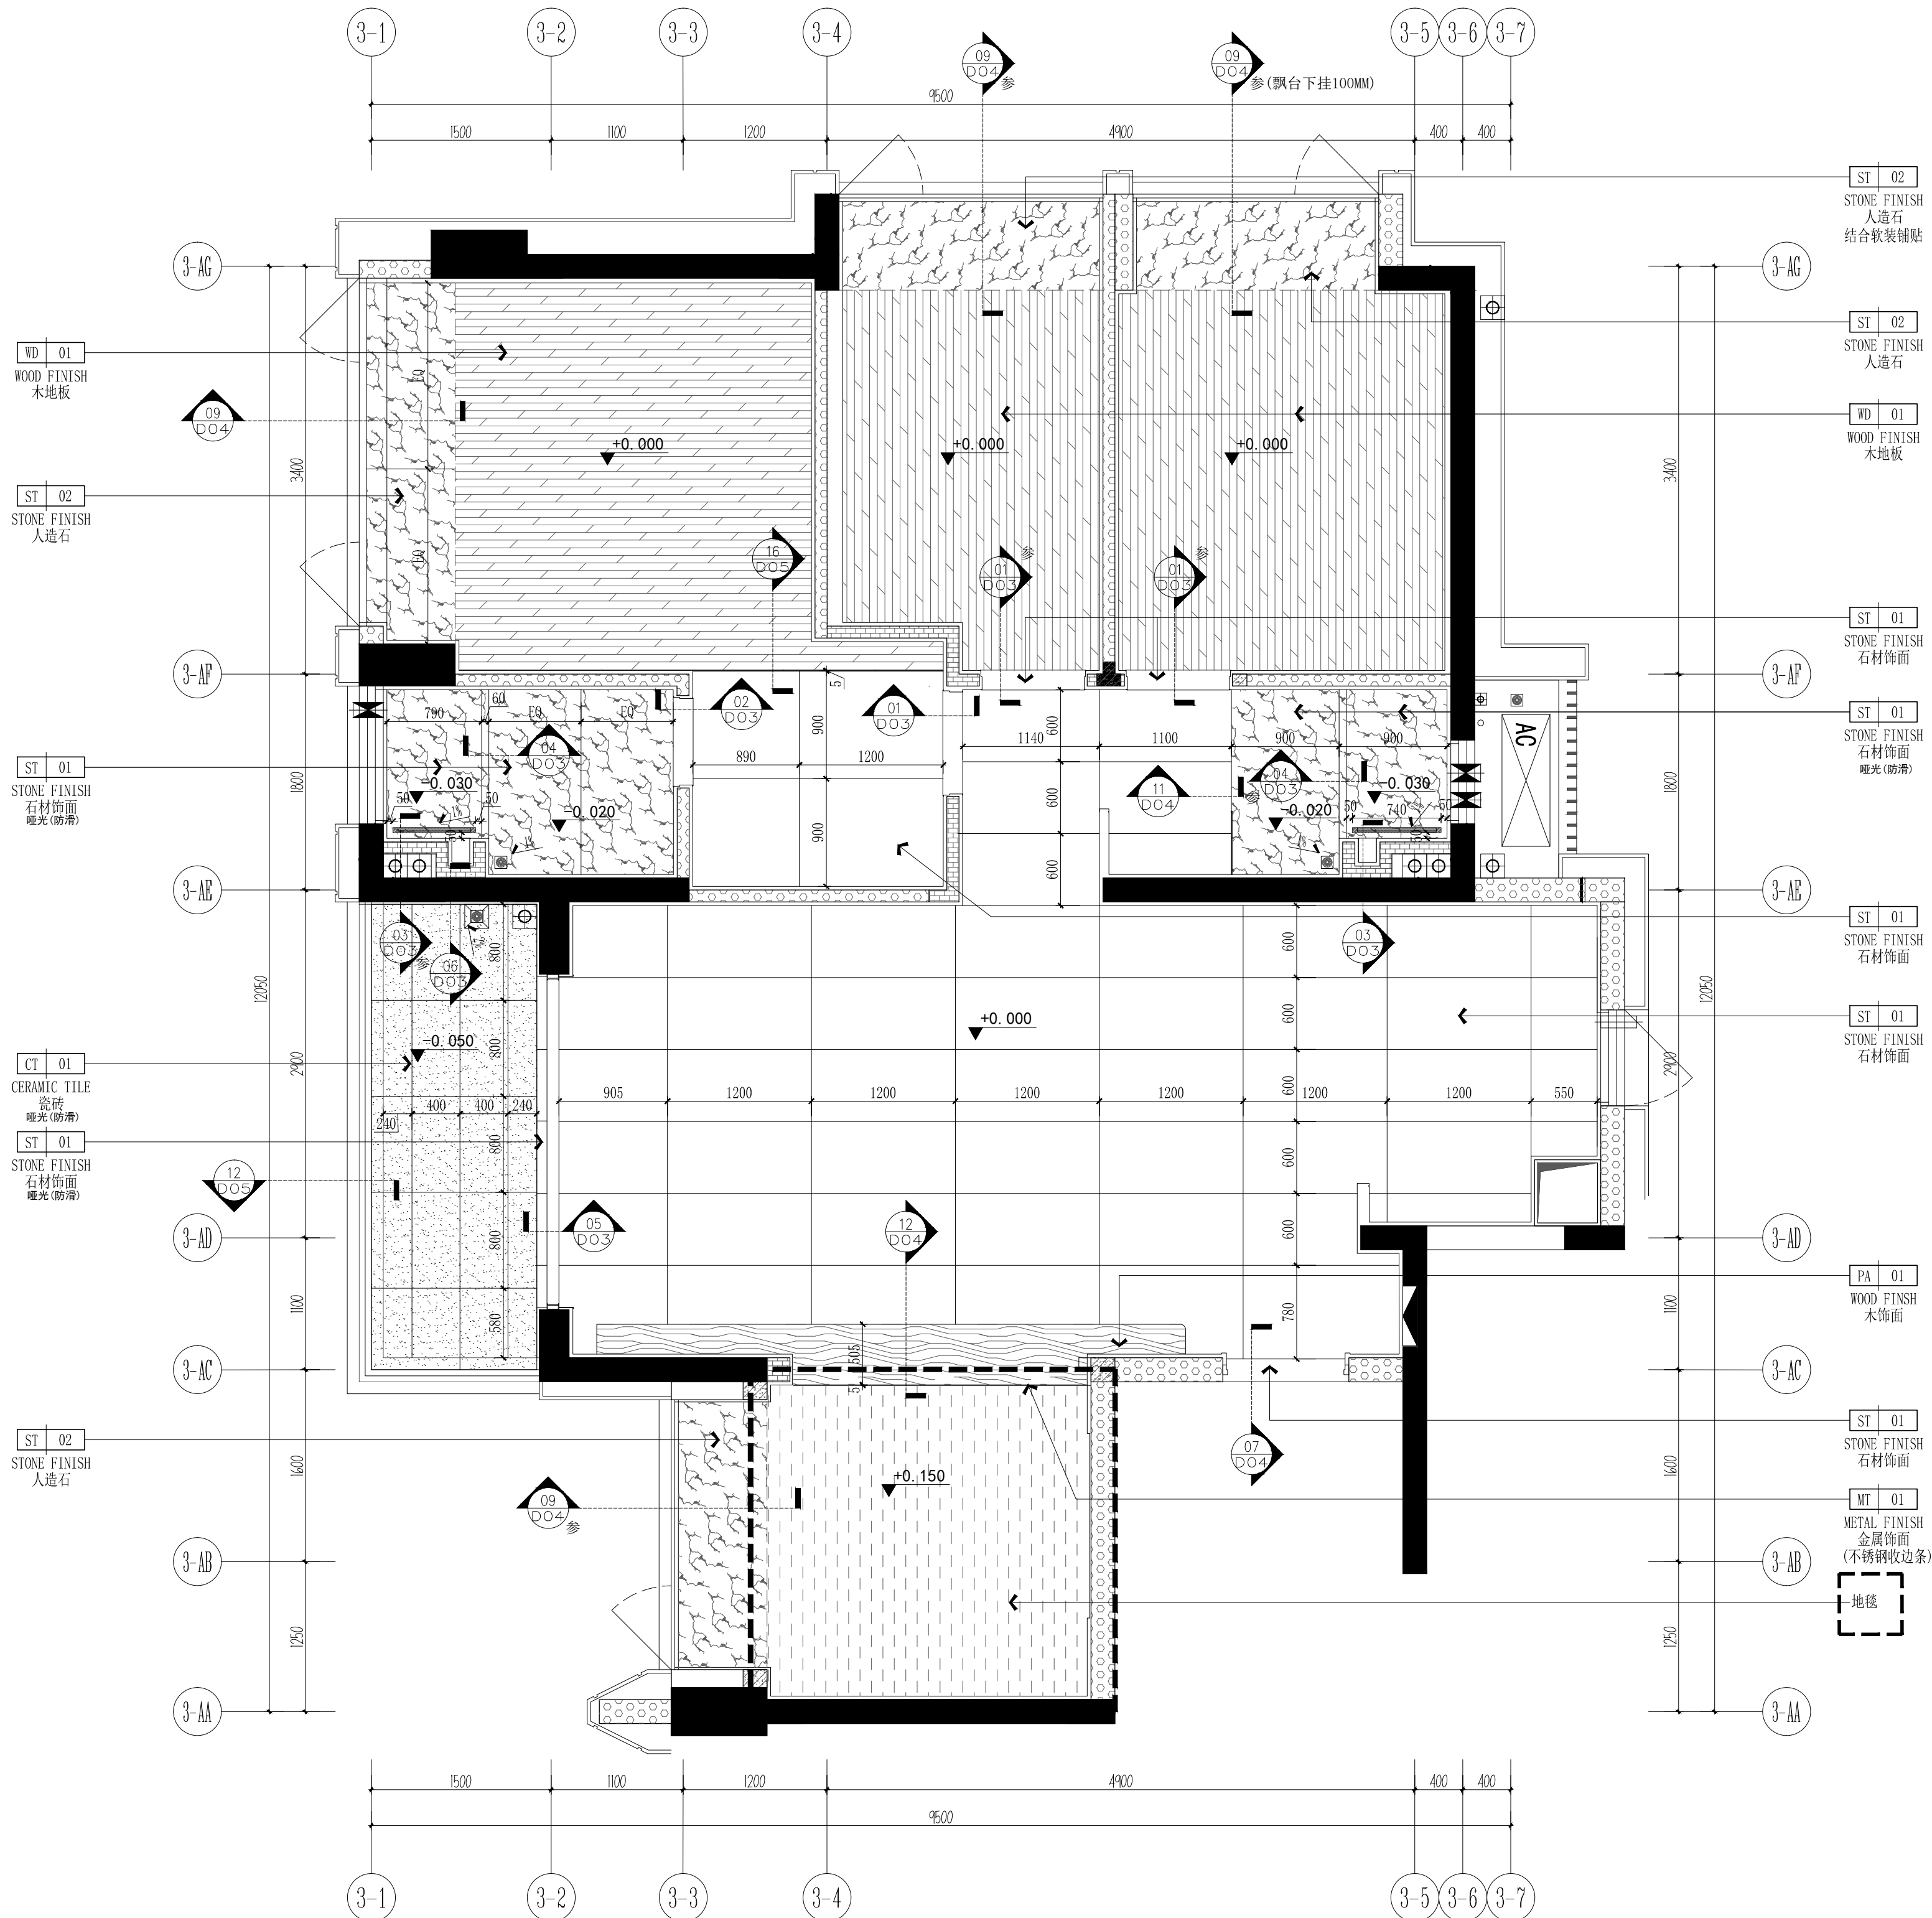

平面图例	
符号	内容说明
	条形地漏
	地漏
	洗衣机地漏

注:此“”图标表示铺贴起始位置及方向;

- 除特别说明外,室内门槛石为ST-01石材
- 卫生间、阳台需找坡1%
- 地面铺装图由专业厂家二次深化为准

注意 NOTES

图纸中所有设计内容均为本公司的
版权, 未经许可, 不得复印及转发。
不要擅自修改, 施工方在现场核实
尺寸, 如有误差请和设计师。

This drawing & design are
copyright and no portion may be
reproduced without the written
permission of the designer.

Do not scale the drawing. All
measurements must be checked
on site by the contractor any
discrepancies should be
reported to the designer.

修订 REVISE

建设单位 CONSTRUCTION

深圳市鸿禧
投资有限公司

项目名称 PROJECT

胤璇中心大厦项目
A户型创意样板房

签字/盖章 SIGN/ SEAL

项目负责 ITEM MANAGER

设计 DESIGNER

制图 DRAWN

审核 CHECKED

设计阶段 STATUS

施工图阶段

日期 Date

2024/01

图名 DRAWING TITLE


A户型
立面索引布置图

比例 SCALE

1:40@A2

图纸编号 DRAWING NO.

P10

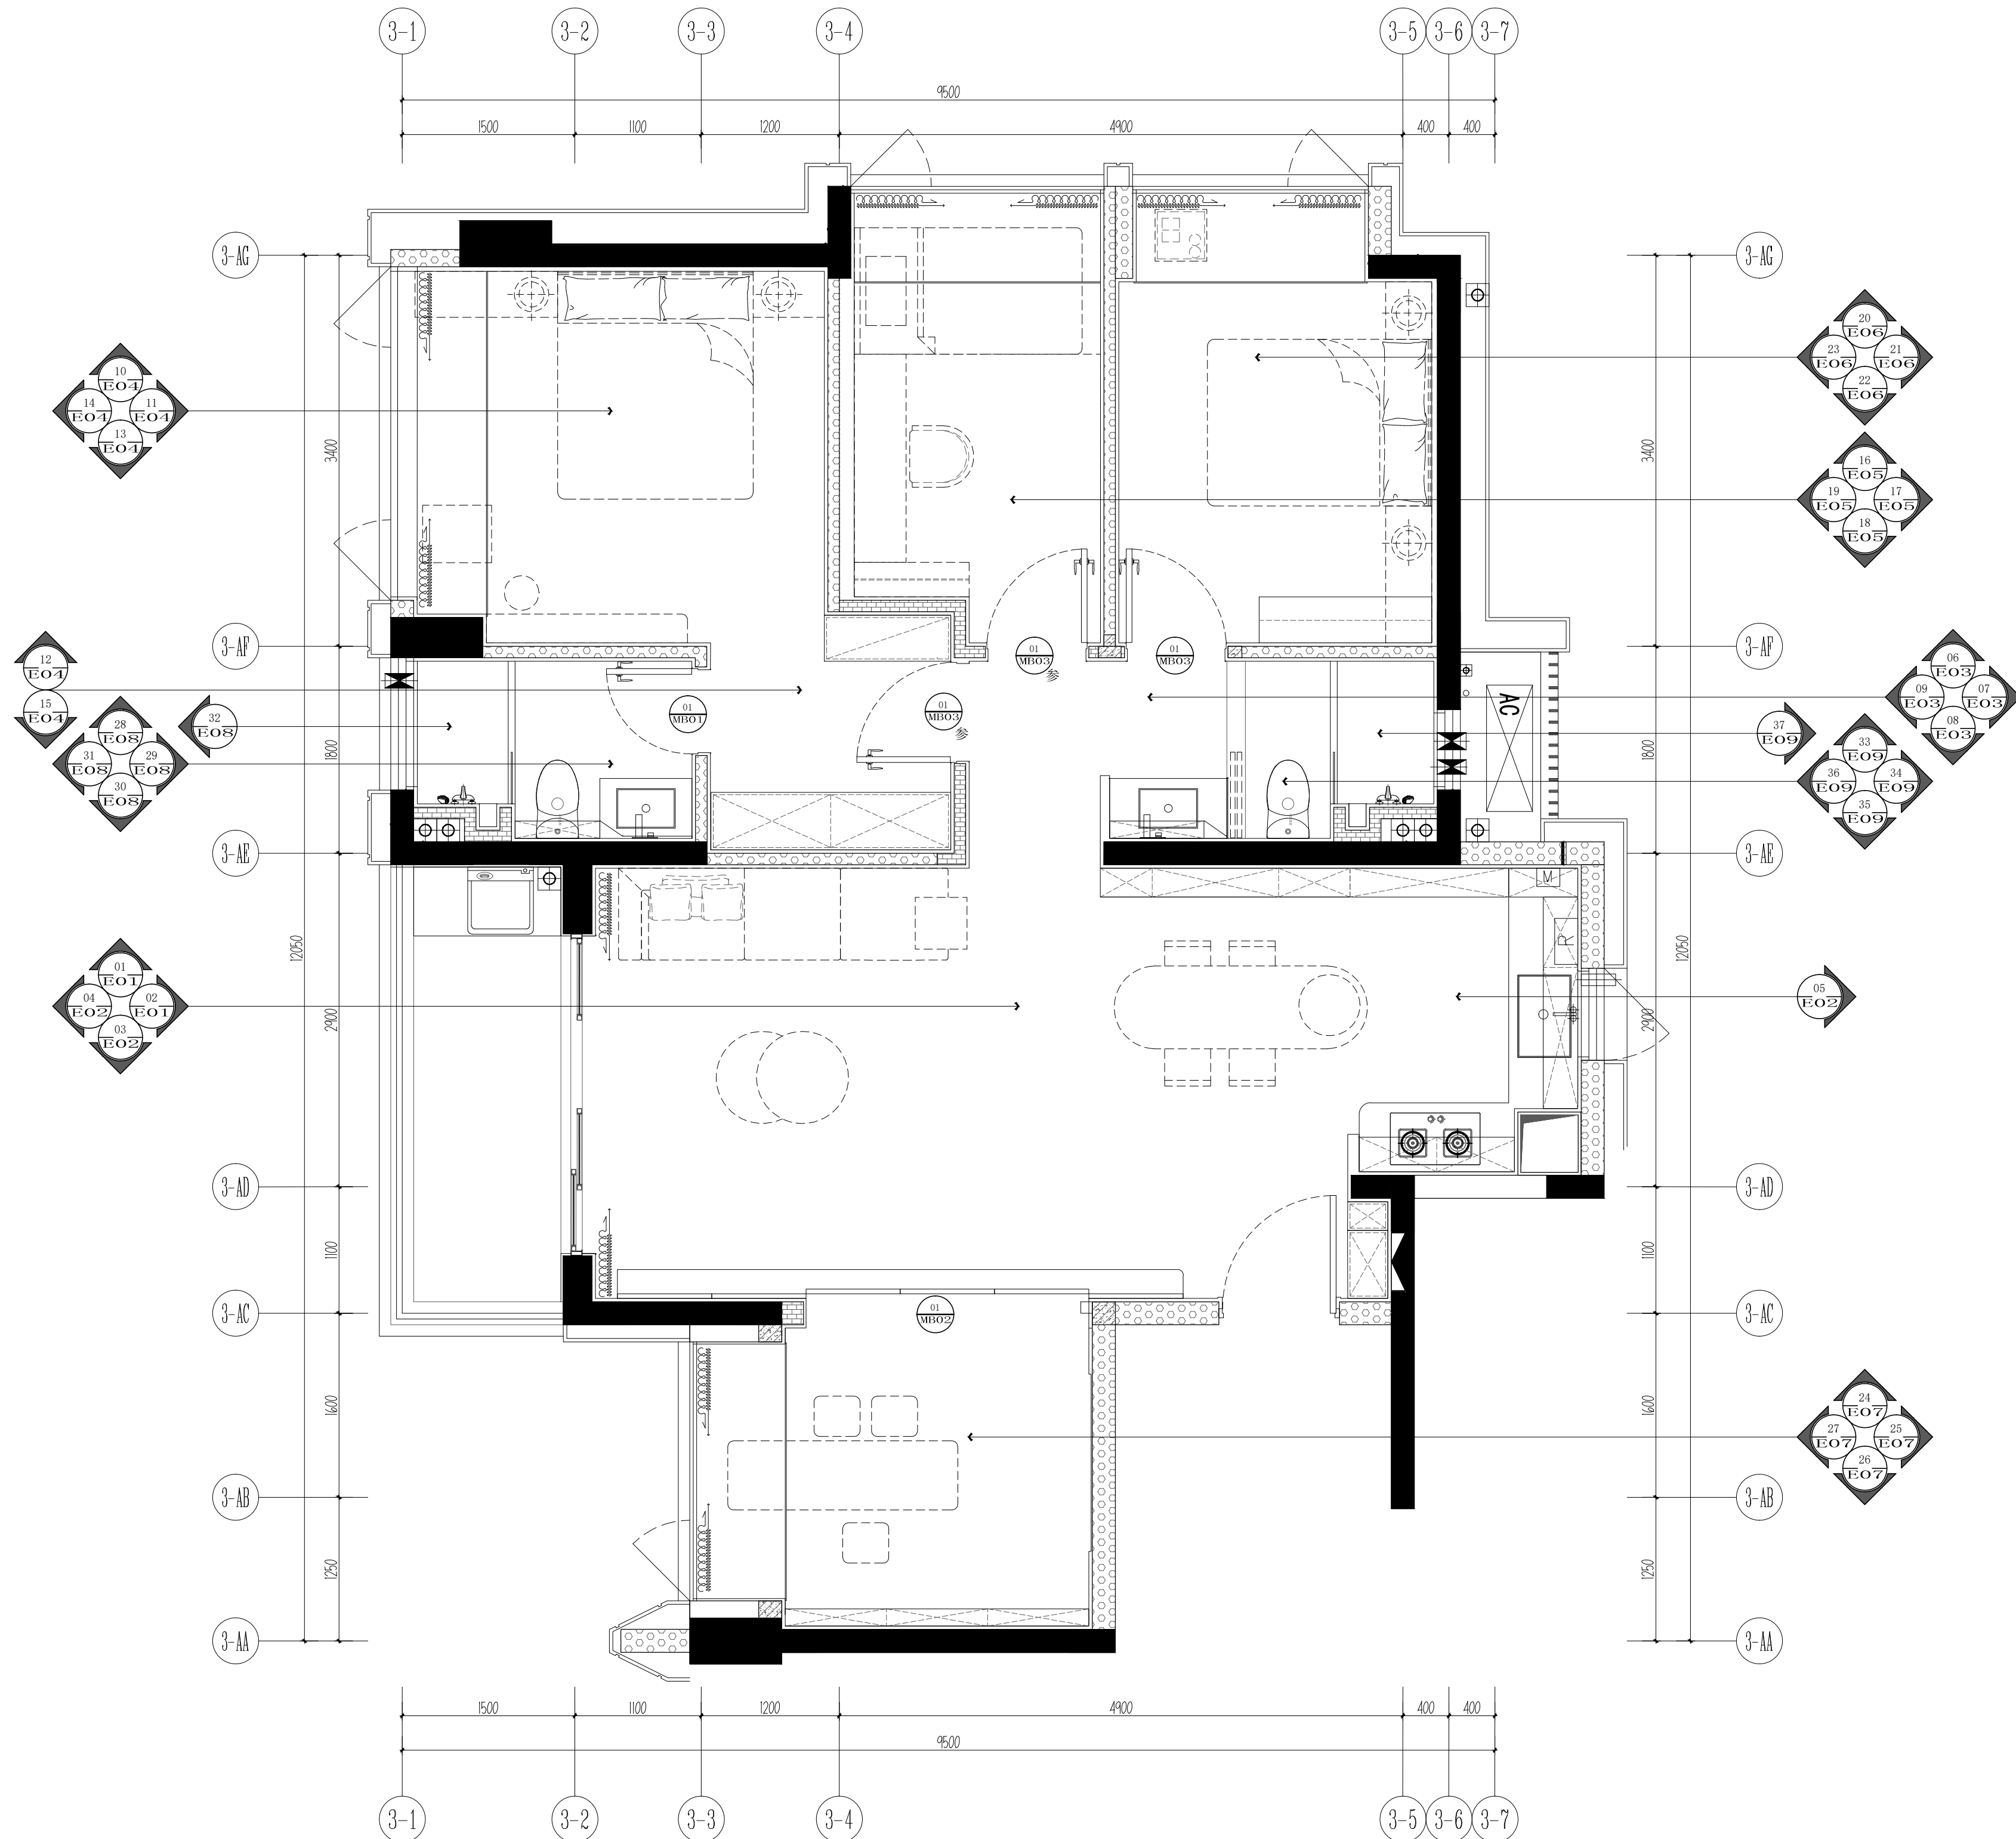

注意 NOTES
图纸中所有设计内容均为本公司的
版权, 未经允许, 不得复印及转发。
不撕毁图纸, 施工方在现场核实
尺寸, 如有误差请与设计沟通。
This drawing & design are
copyright and no portion may be
reproduced without the written
permission of the designer.
Do not scale the drawing. All
measurements must be checked
on site by the contractor any
discrepancies should be
reported to the designer.

修订 REVISE

建设单位 CONSTRUCTION

深圳市鸿禧
投资有限公司

项目名称 PROJECT

胤璇中心大厦项目
A户型创意样板房

签字/盖章 SIGN/ SEAL

项目负责人 ITEM MANAGER

设计 DESIGNER

制图 DRAWN

审核 CHECKED

设计阶段 STATUS

施工图阶段

日期 Date

2024/01

图名 DRAWING TITLE

A户型



客餐厅厨房立面图(一)

比例 SCALE

1:30@A2




图纸编号 DRAWING NO.

E01

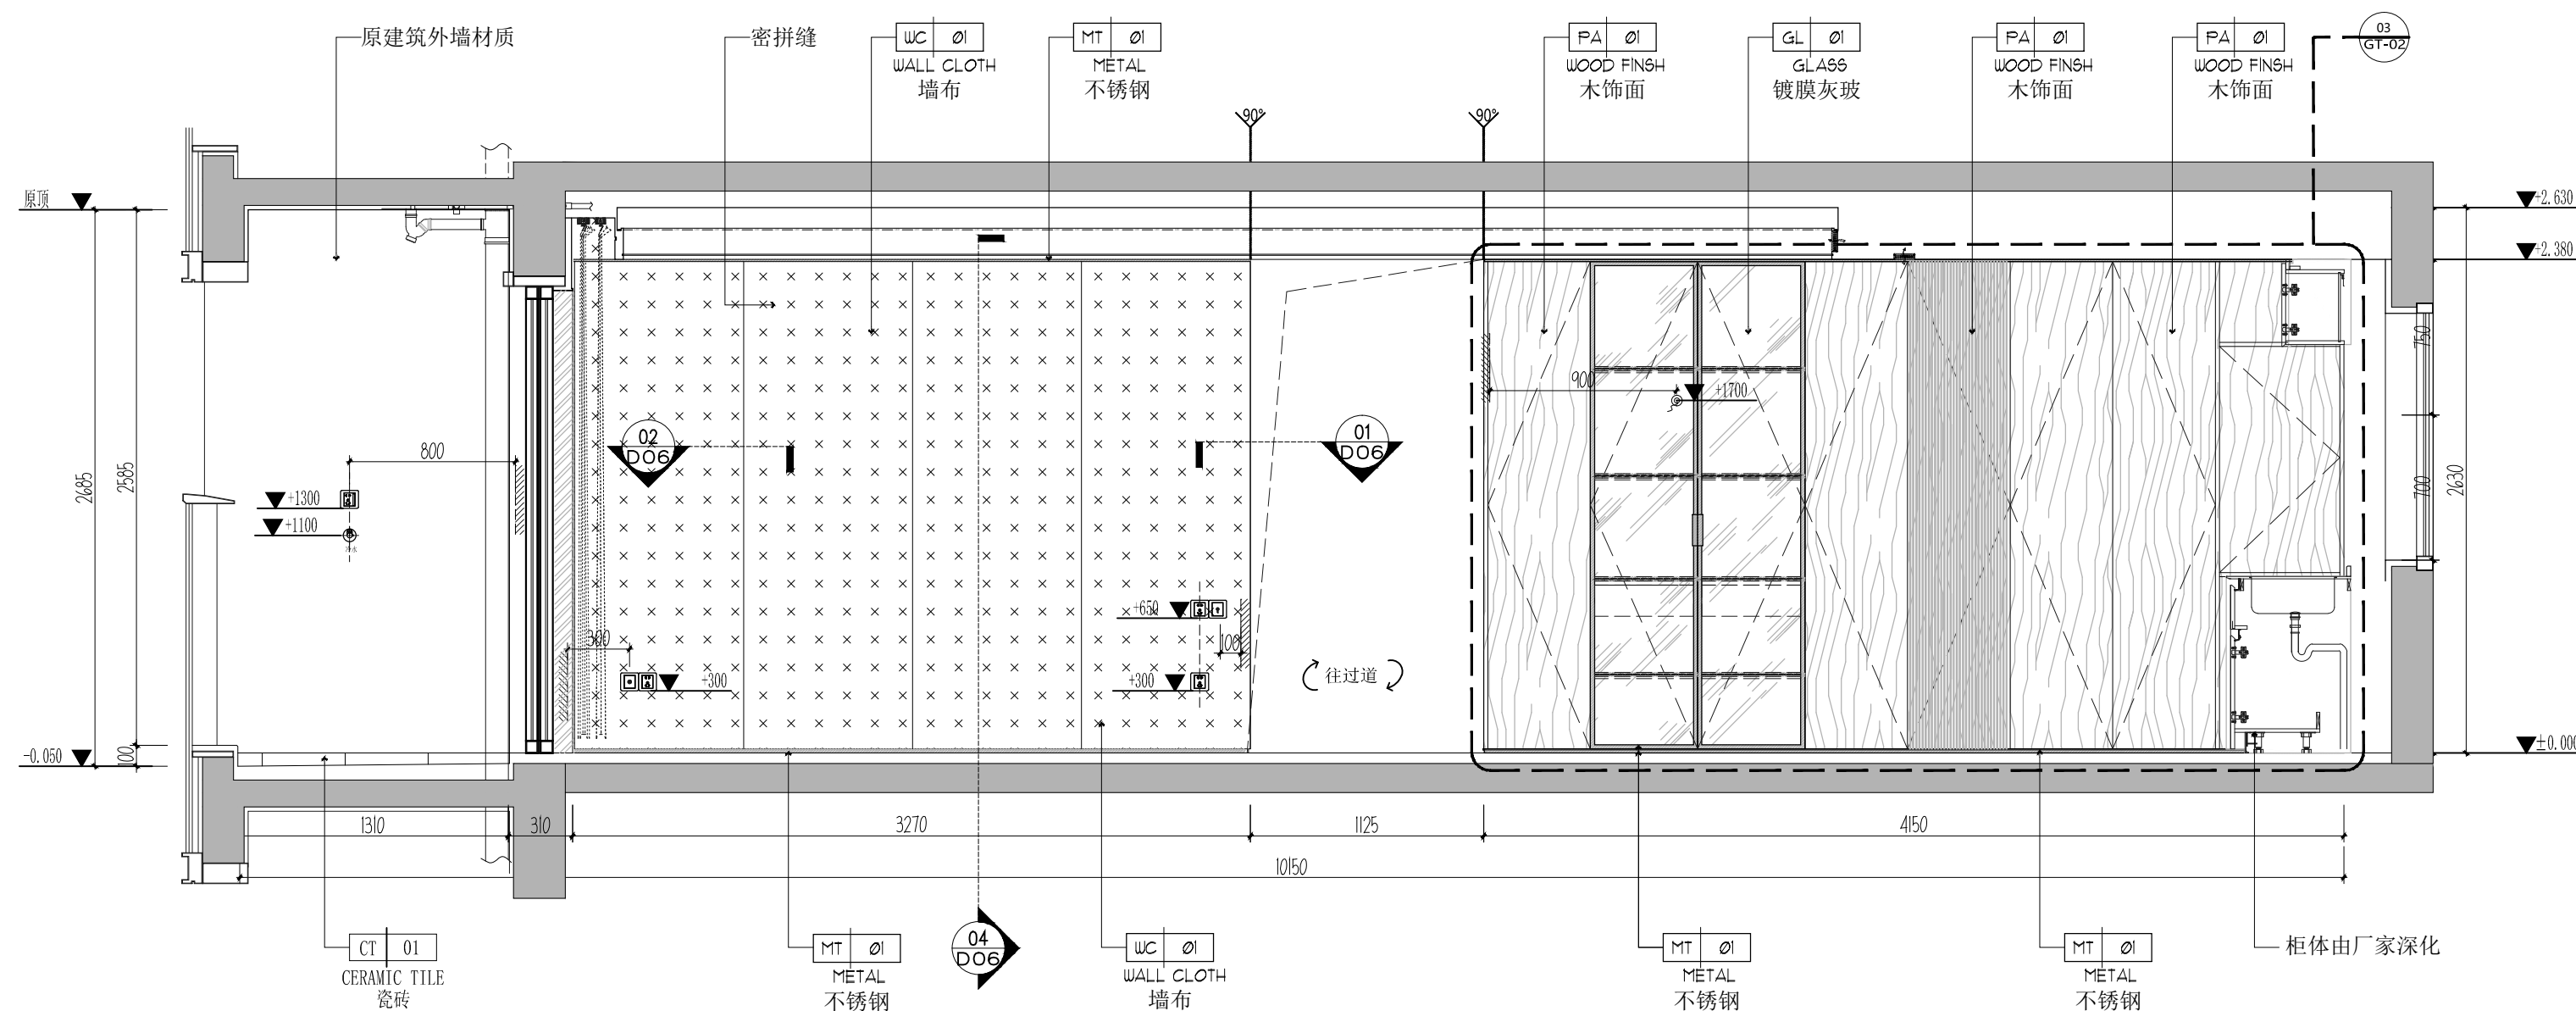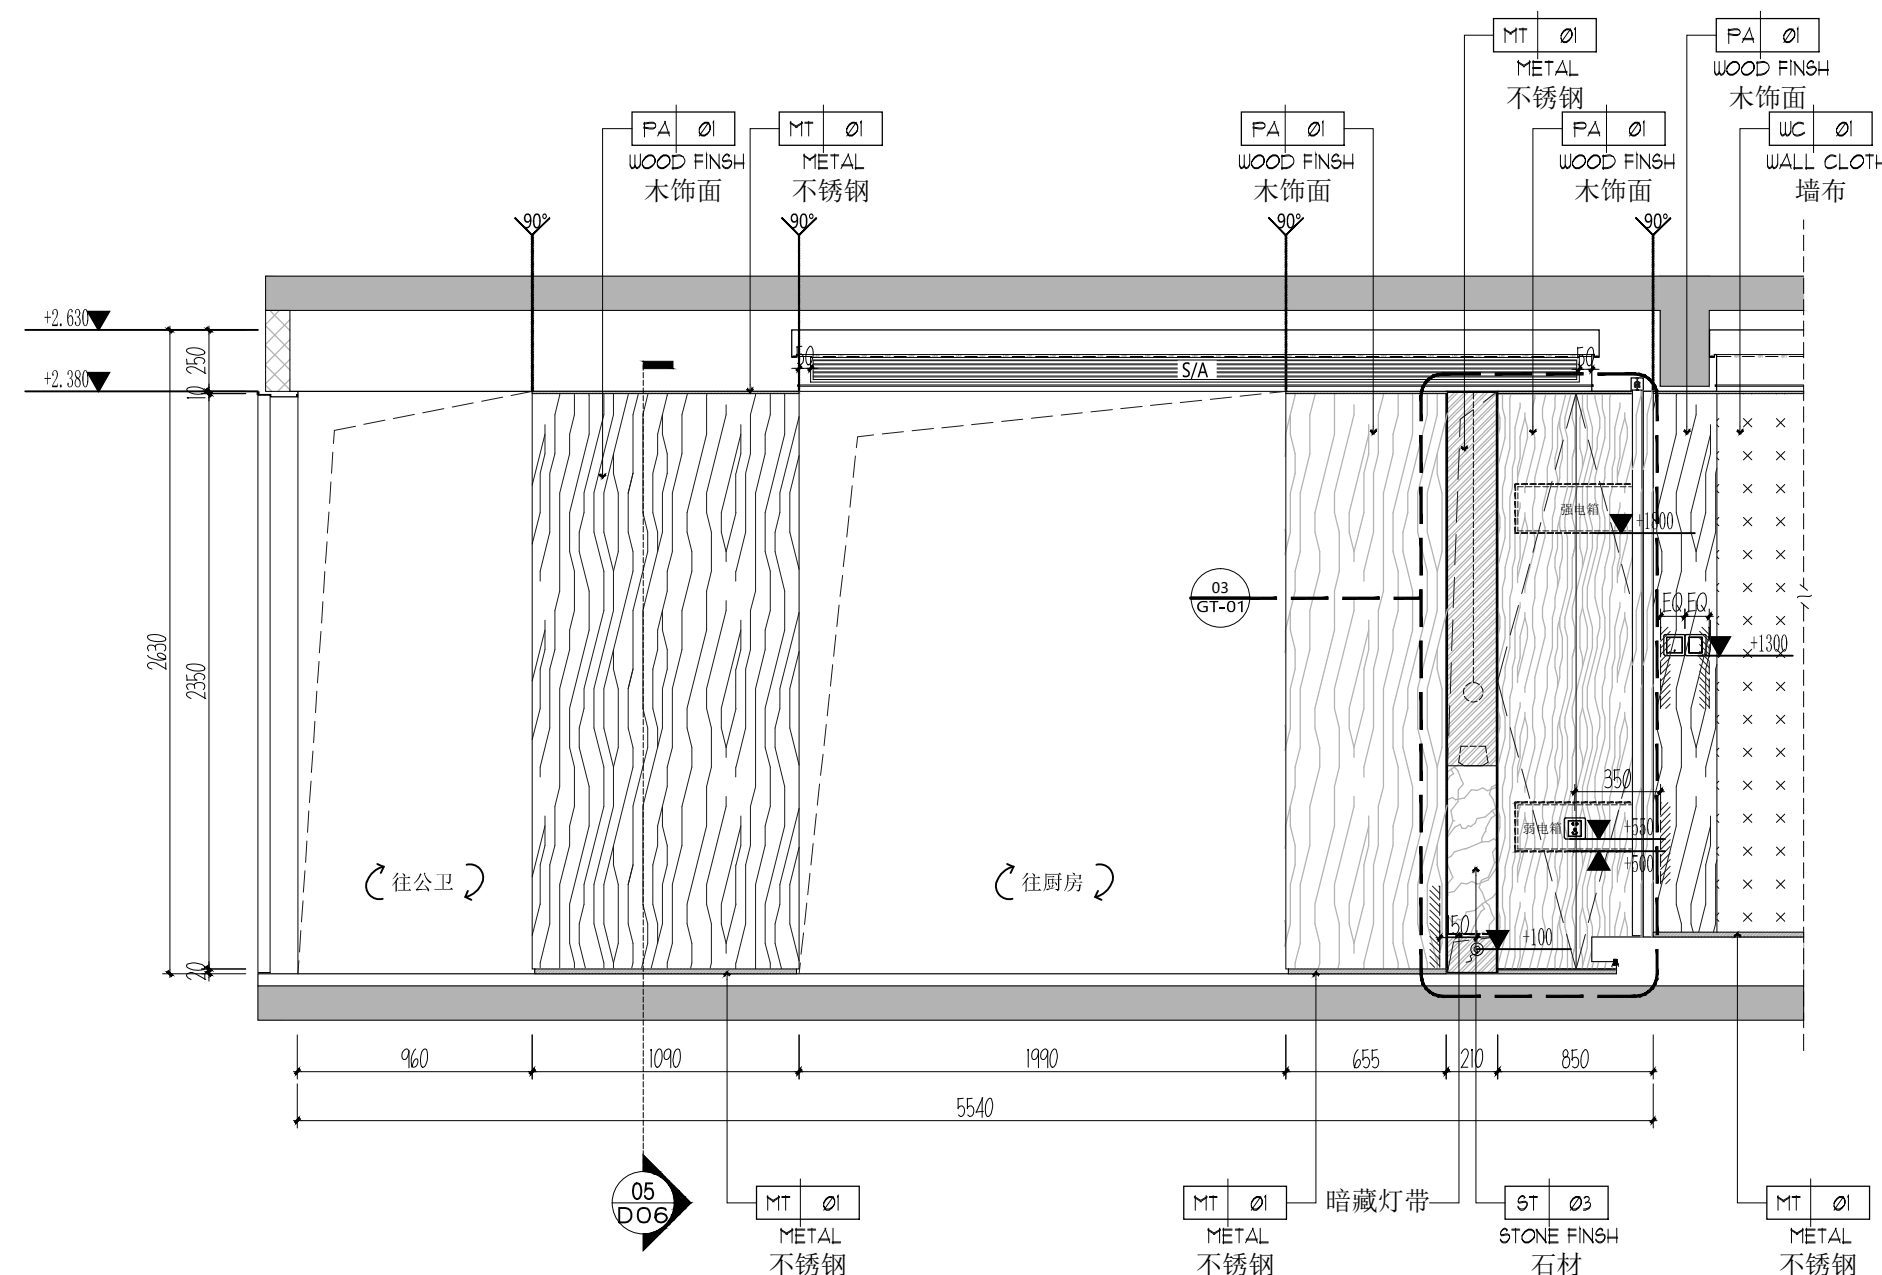01 客餐厅厨房立面图
P10 A2@1:3002 客餐厅厨房立面图
P10 A2@1:30

注意 NOTES
图纸中所有设计内容均为本公司的
版权, 未经允许, 不得复印及转发。
不得随意更改, 施工方在现场核实
尺寸, 如有误差请与设计沟通。
This drawing & design are
copyright and no portion may be
reproduced without the written
permission of the designer.
Do not scale the drawing. All
measurements must be checked
on site by the contractor any
discrepancies should be
reported to the designer.

修订 REVISE

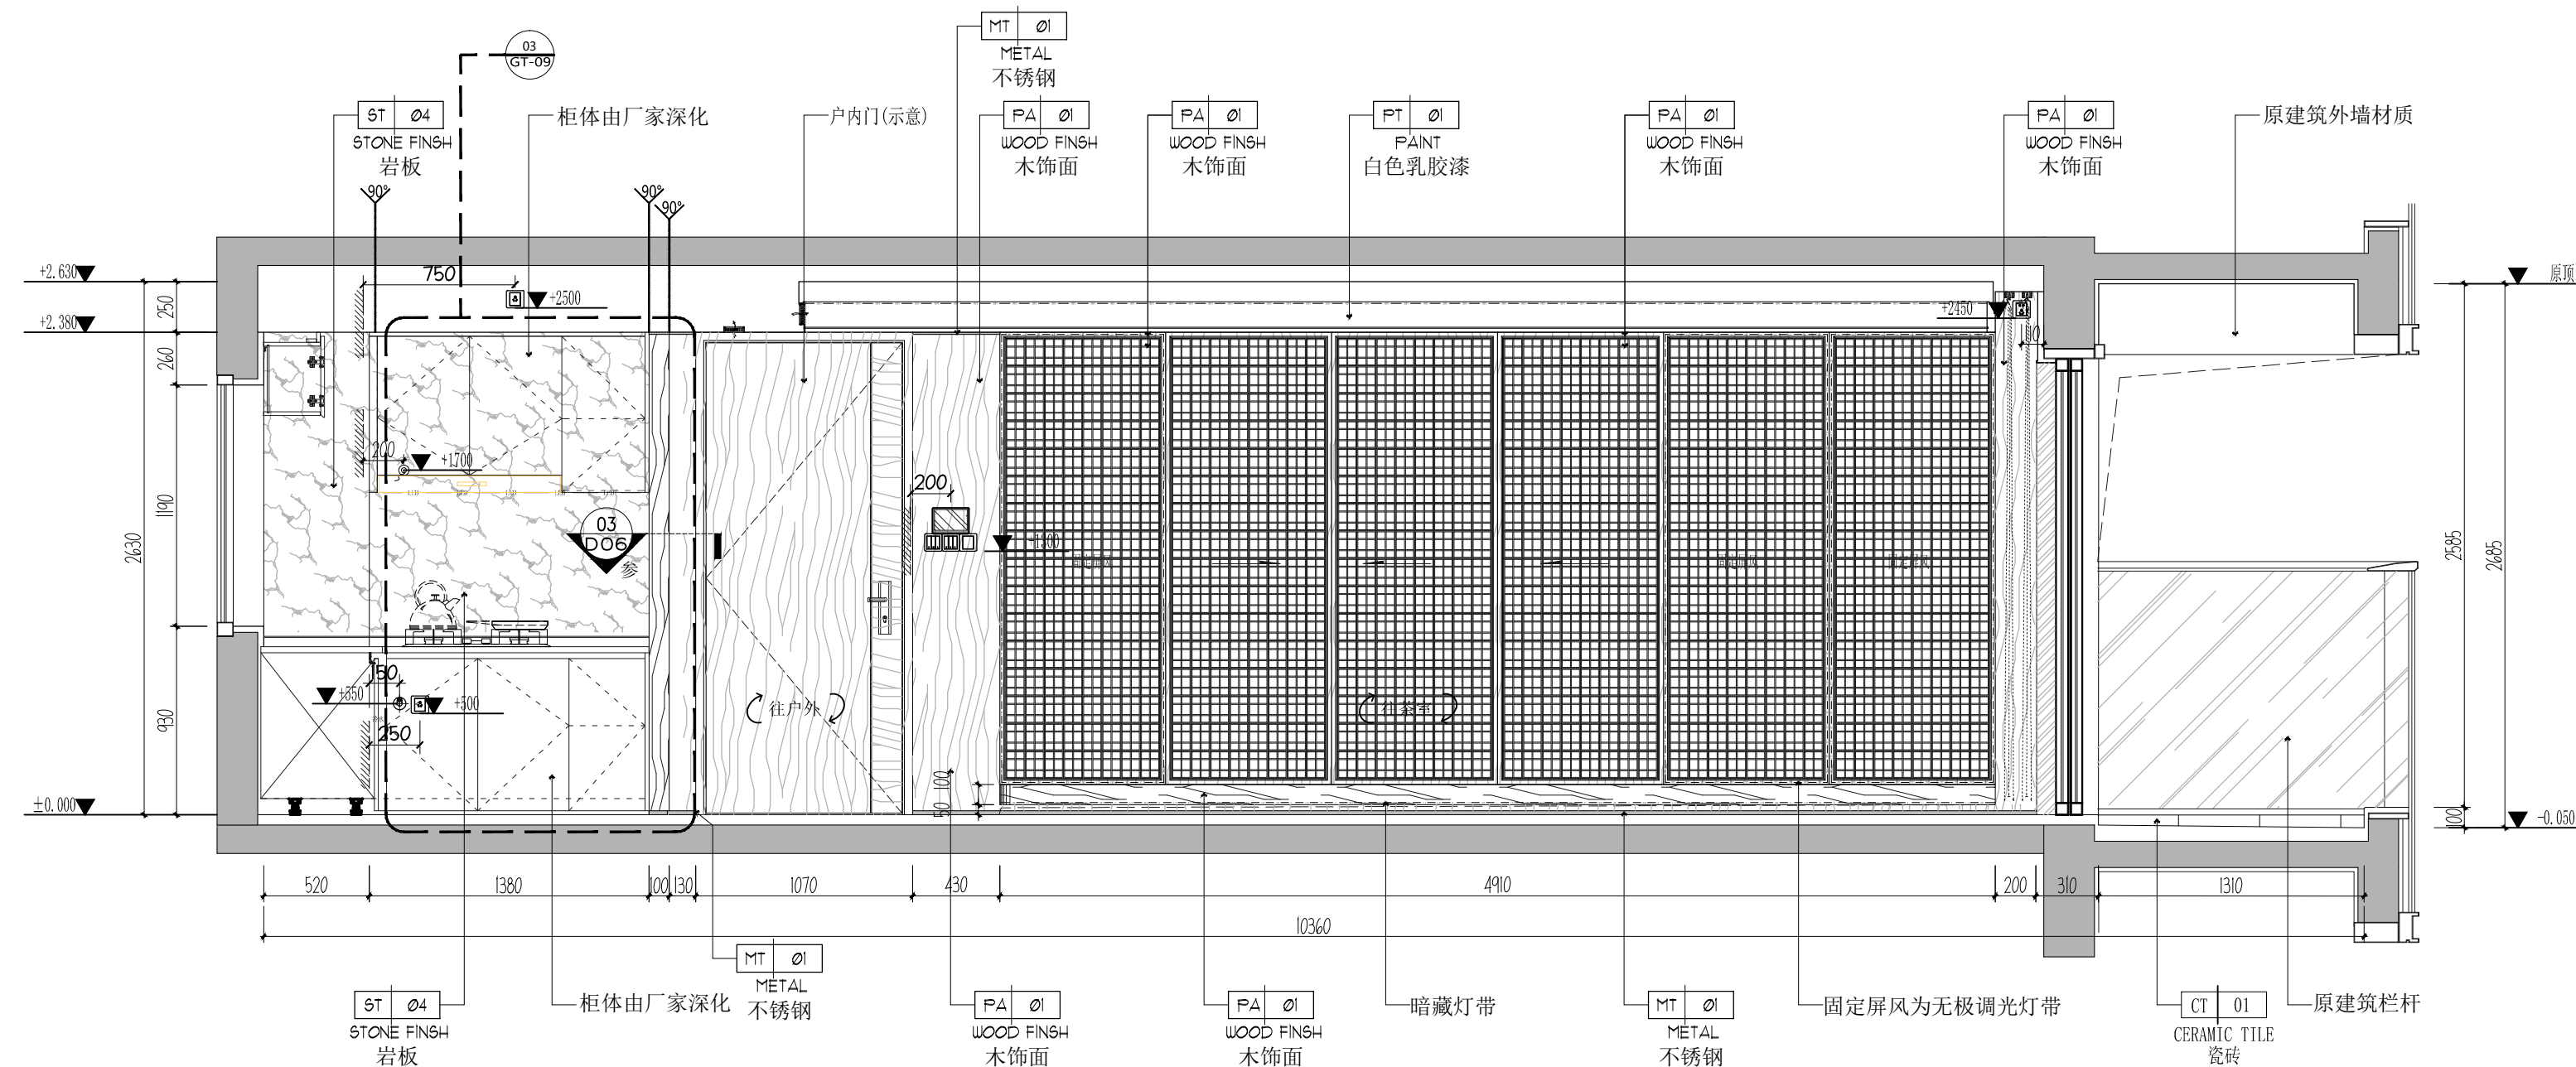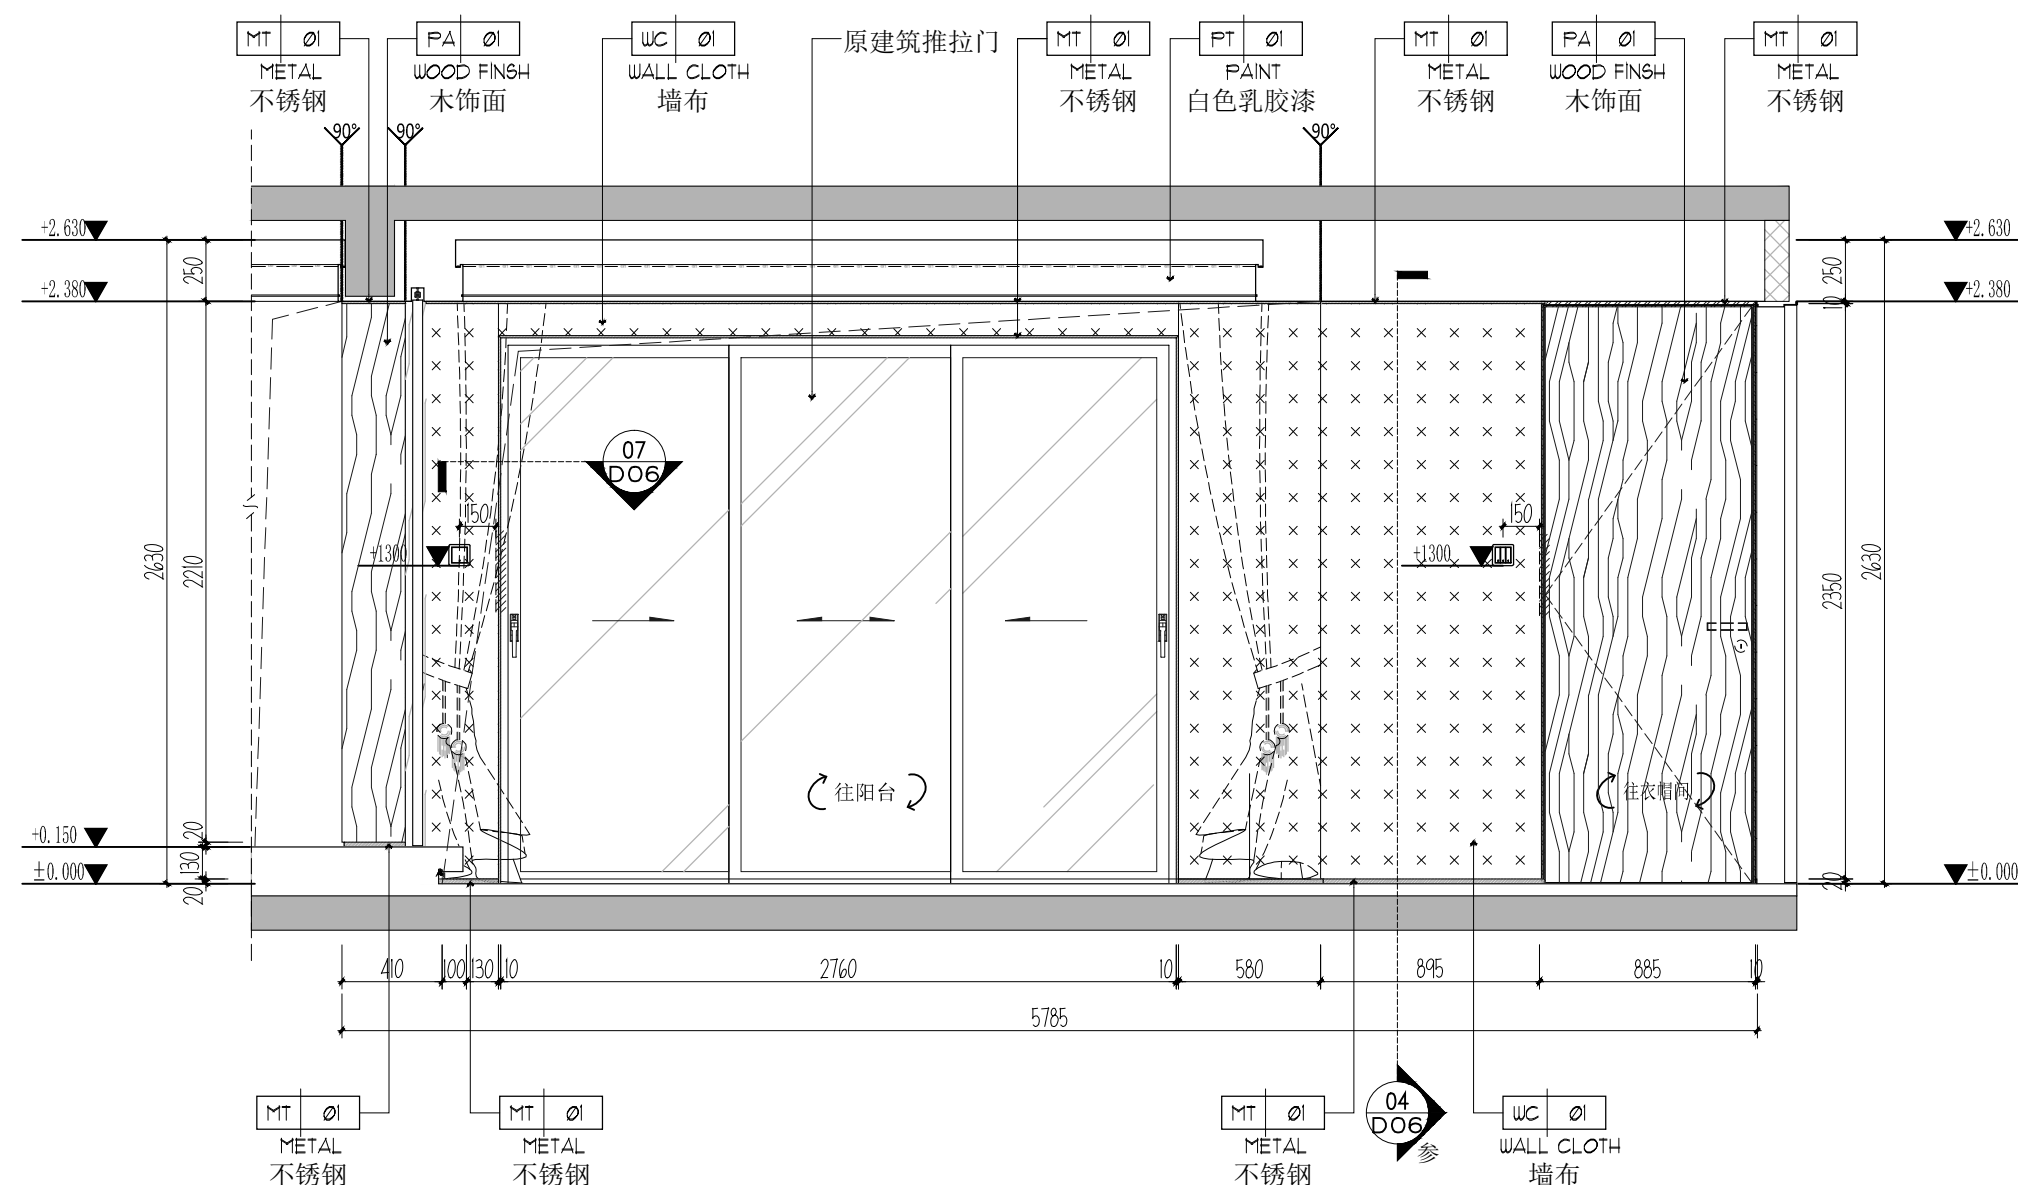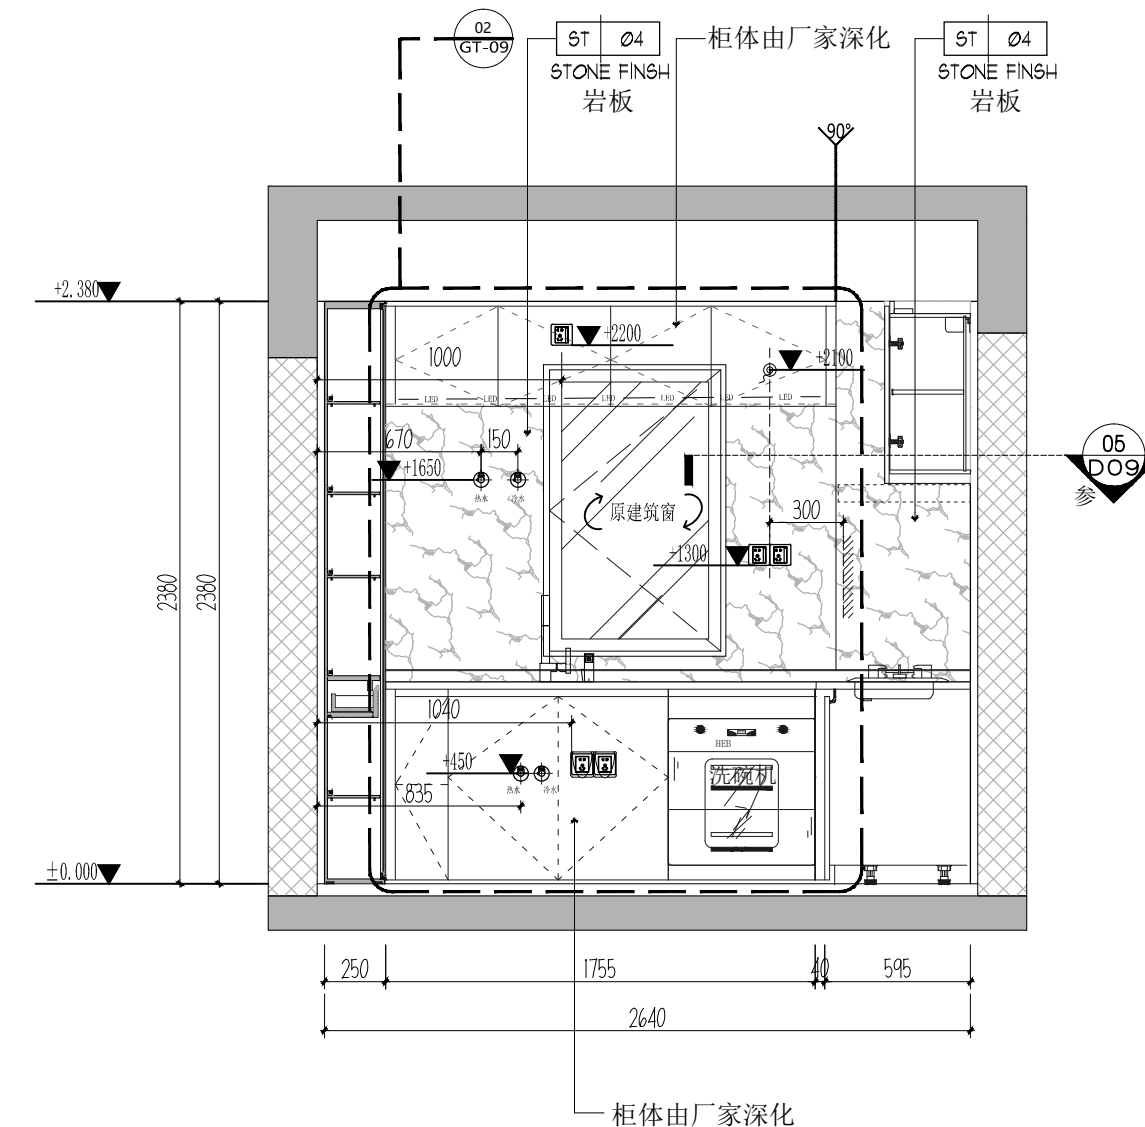03 客餐厅厨房立面图
P10 A2@1:3004 客餐厅立面图
P10 A2@1:3005 厨房立面图
P10 A2@1:30


建设单位 CONSTRUCTION
深圳市鸿禧
投资有限公司
项目名称 PROJECT
胤城中心大厦项目
A户型创意样板房
签字/盖章 SIGN/ SEAL

项目负责 ITEM MANAGER
设计 DESIGNER
制图 DRAWN
审核 CHECKED
设计阶段 STATUS
施工图阶段


日期 Date
2024/01

图名 DRAWING TITLE
A户型
客餐厅厨房立面图(二)
比例 SCALE
1:30@A2
图纸编号 DRAWING NO.


E02

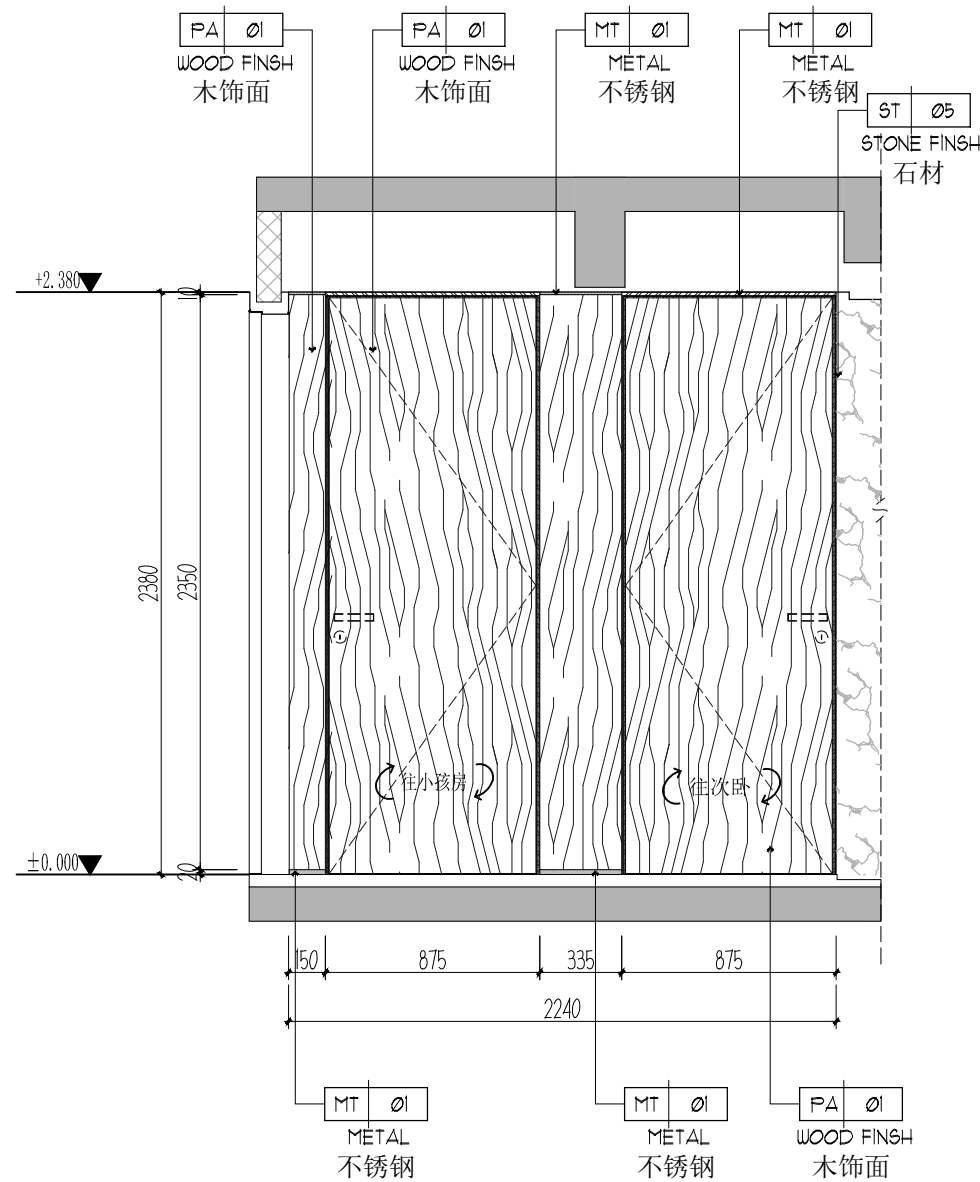


06 过道、干区立面图
P10 A2@1:30

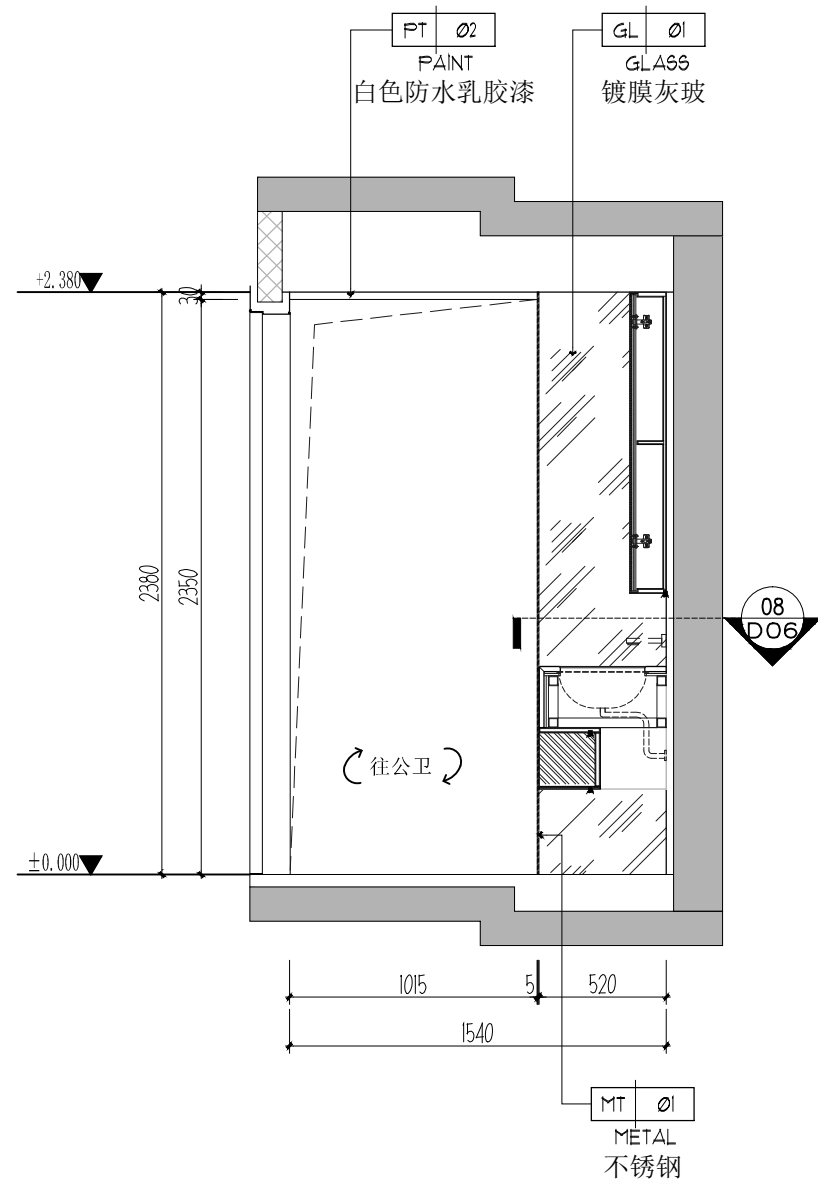

07 过道、干区立面图
P10 A2@1:30

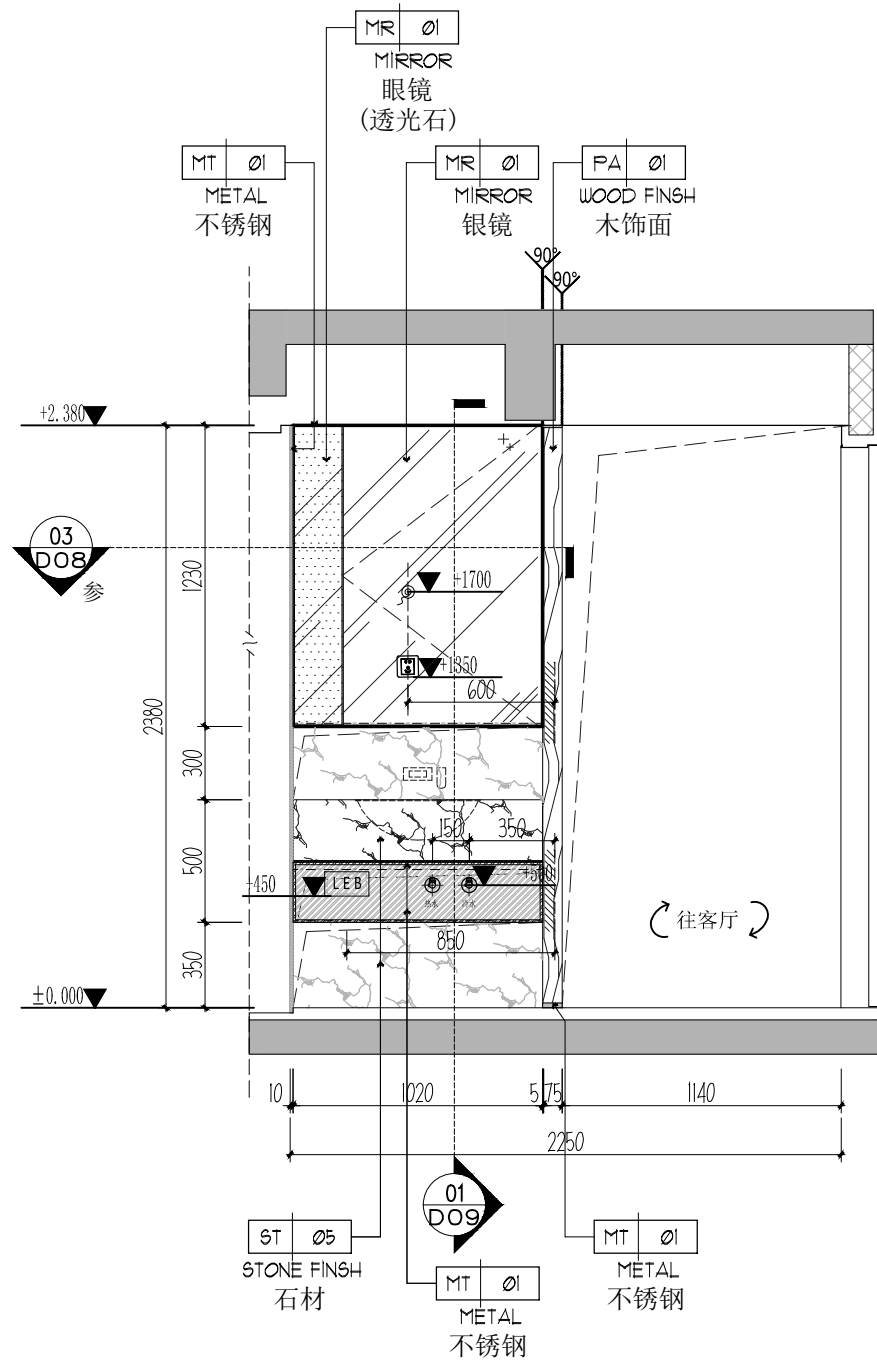

08 过道、干区立面图
P10 A2@1:30

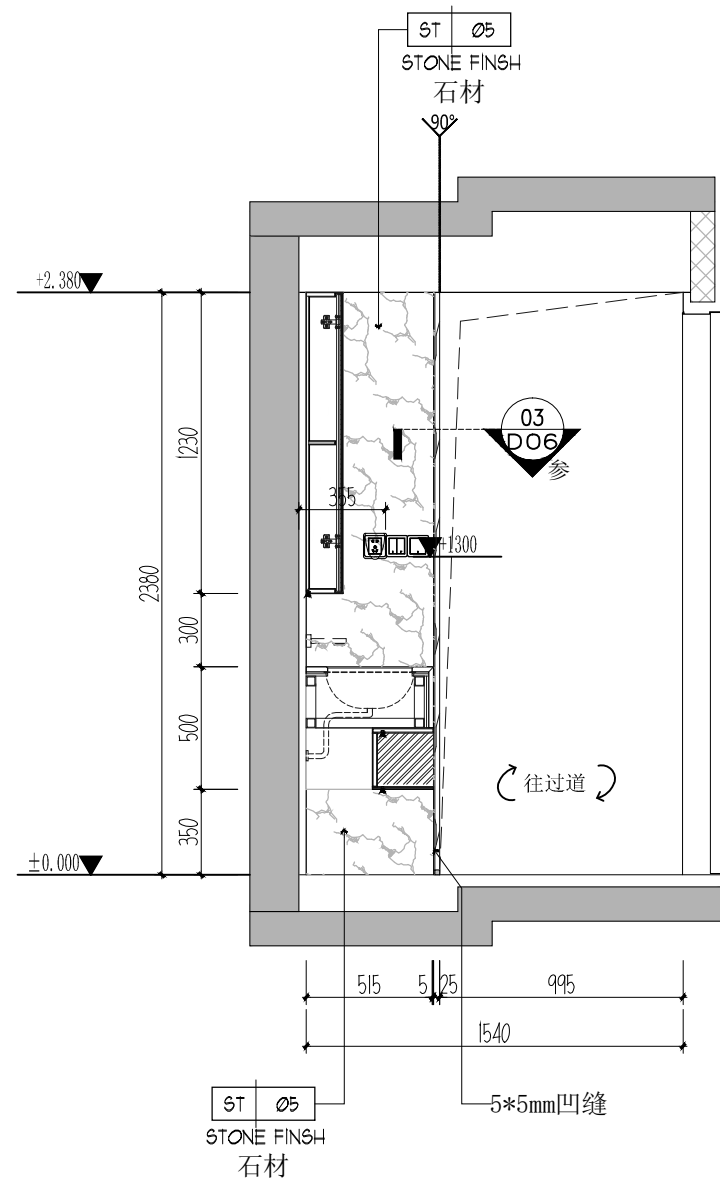

09 过道、干区立面图
P10 A2@1:30

注意 NOTES
图纸中所有设计内容均为本公司的
版权, 未经许可, 不得复印及转发。
不要临盆图, 施工方在现场核实
尺寸, 如有误差请与设计沟通。
This drawing & design are
copyright and no portion may be
reproduced without the written
permission of the designer.
Do not scale the drawing. All
measurements must be checked
on site by the contractor any
discrepancies should be
reported to the designer.







修订 REVISE

建设单位 CONSTRUCTION
深圳市鸿禧
投资有限公司
项目名称 PROJCT
胤璇中心大厦项目
A户型创意样板房
签字/盖章 SIGN/ SEAL

项目负责 ITEM MANAGER
设计 DESIGNER
制图 DRAWN
审核 CHECKED
设计阶段 STATUS
施工图阶段

日期 Date
2024/01

图名 DRAWING TITLE
A户型
过道、干区立面图
比例 SCALE
1:30@A2
图纸编号 DRAWING NO.

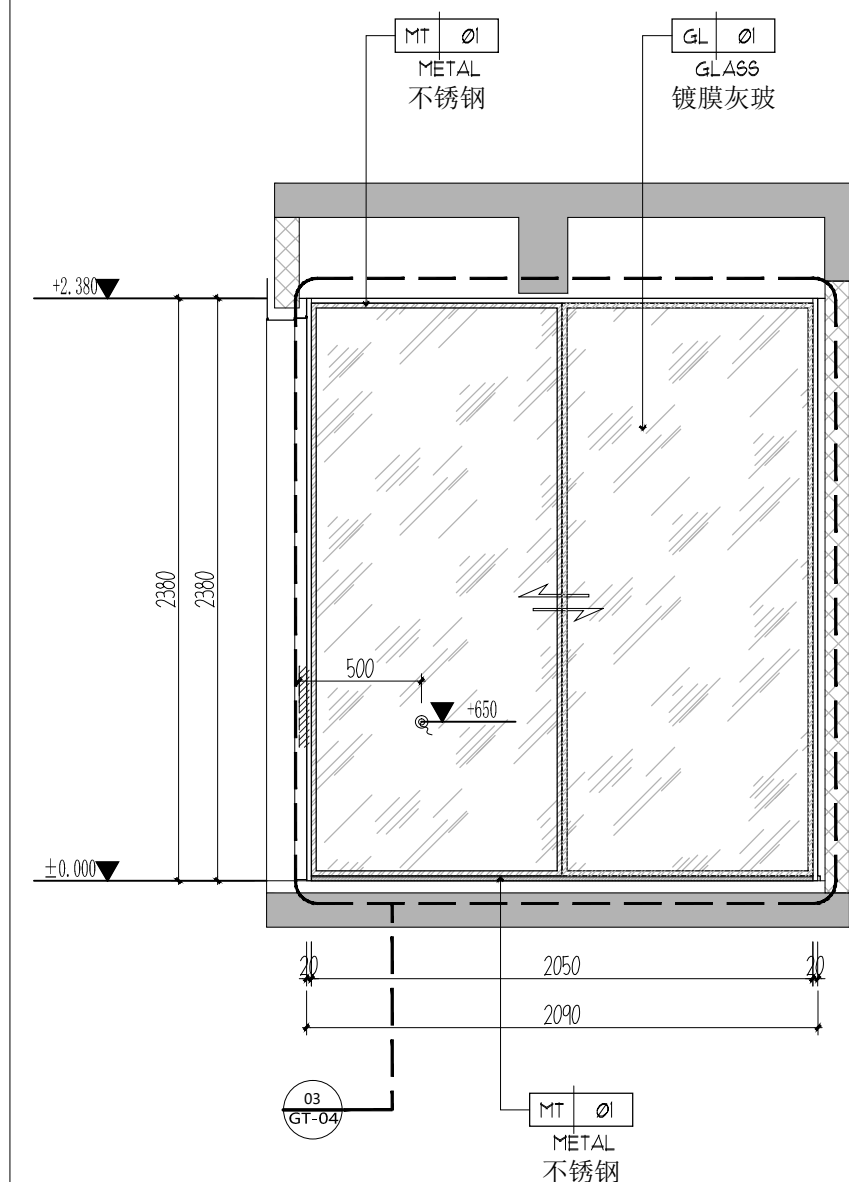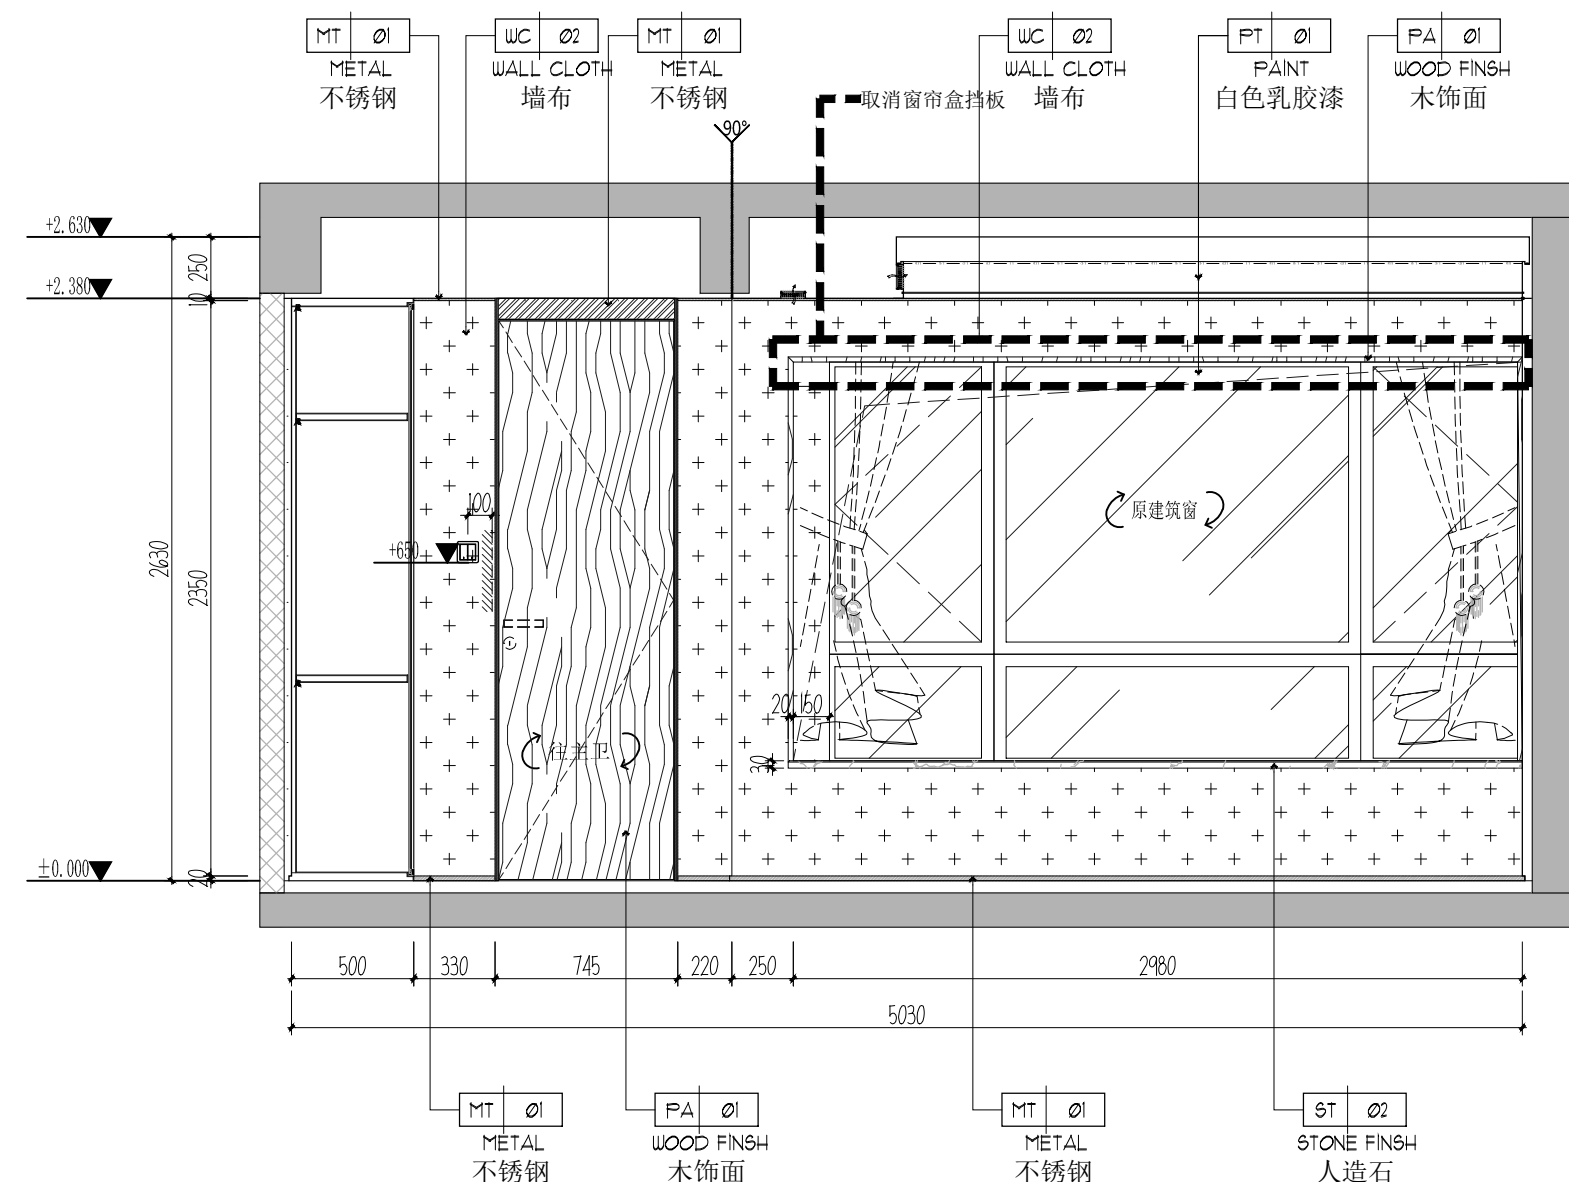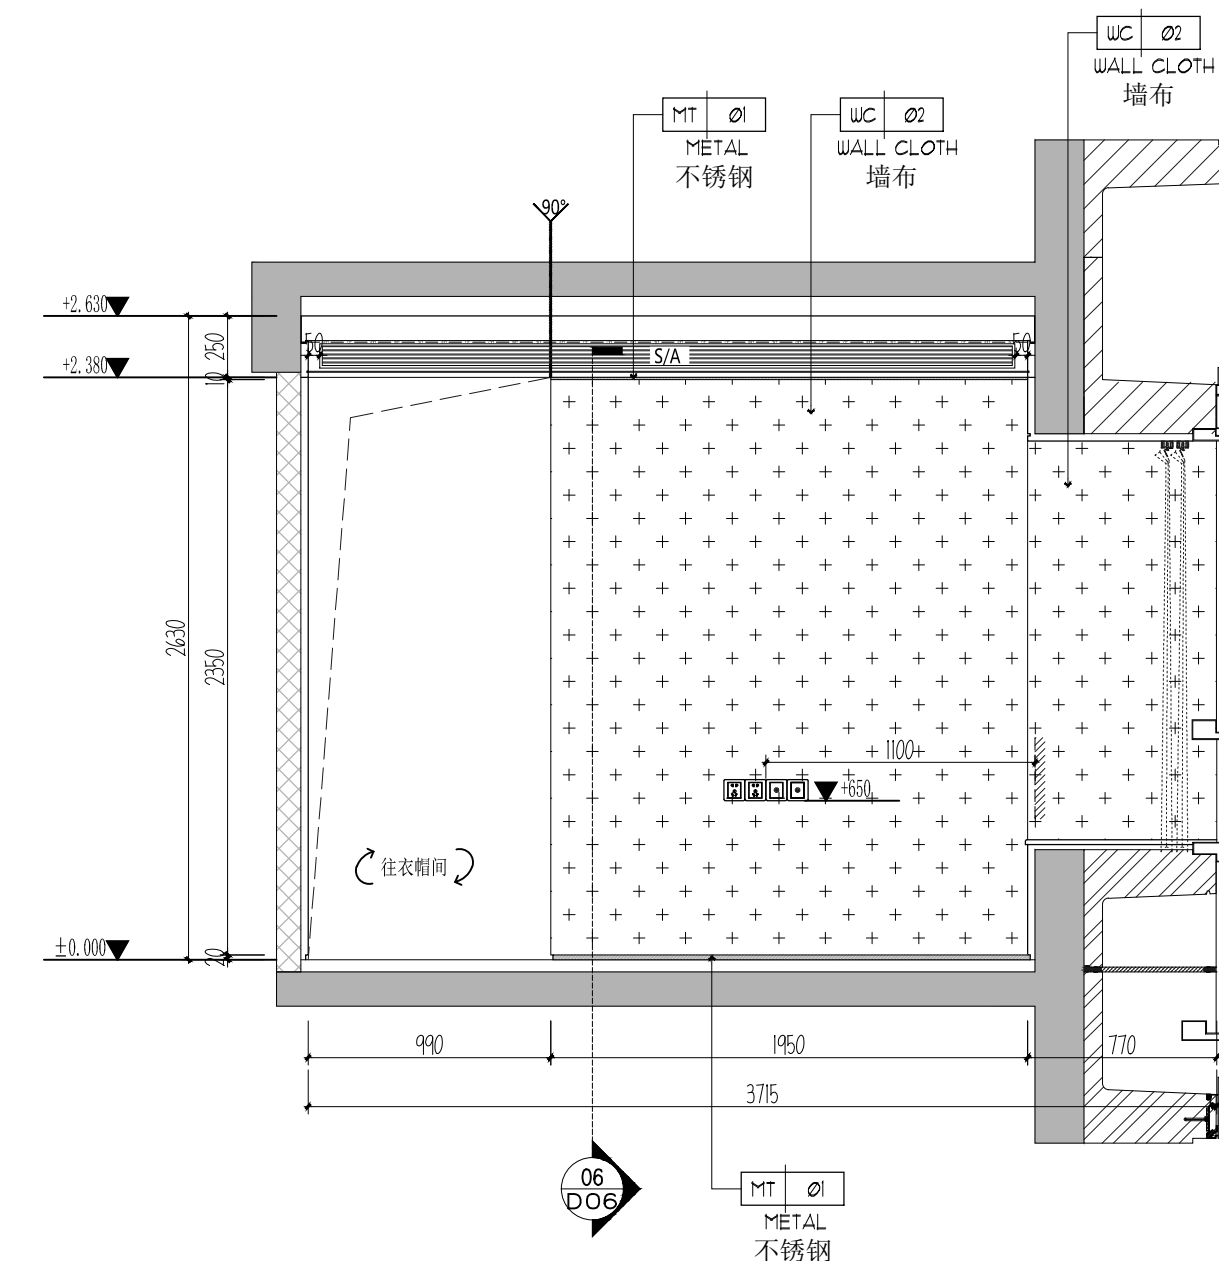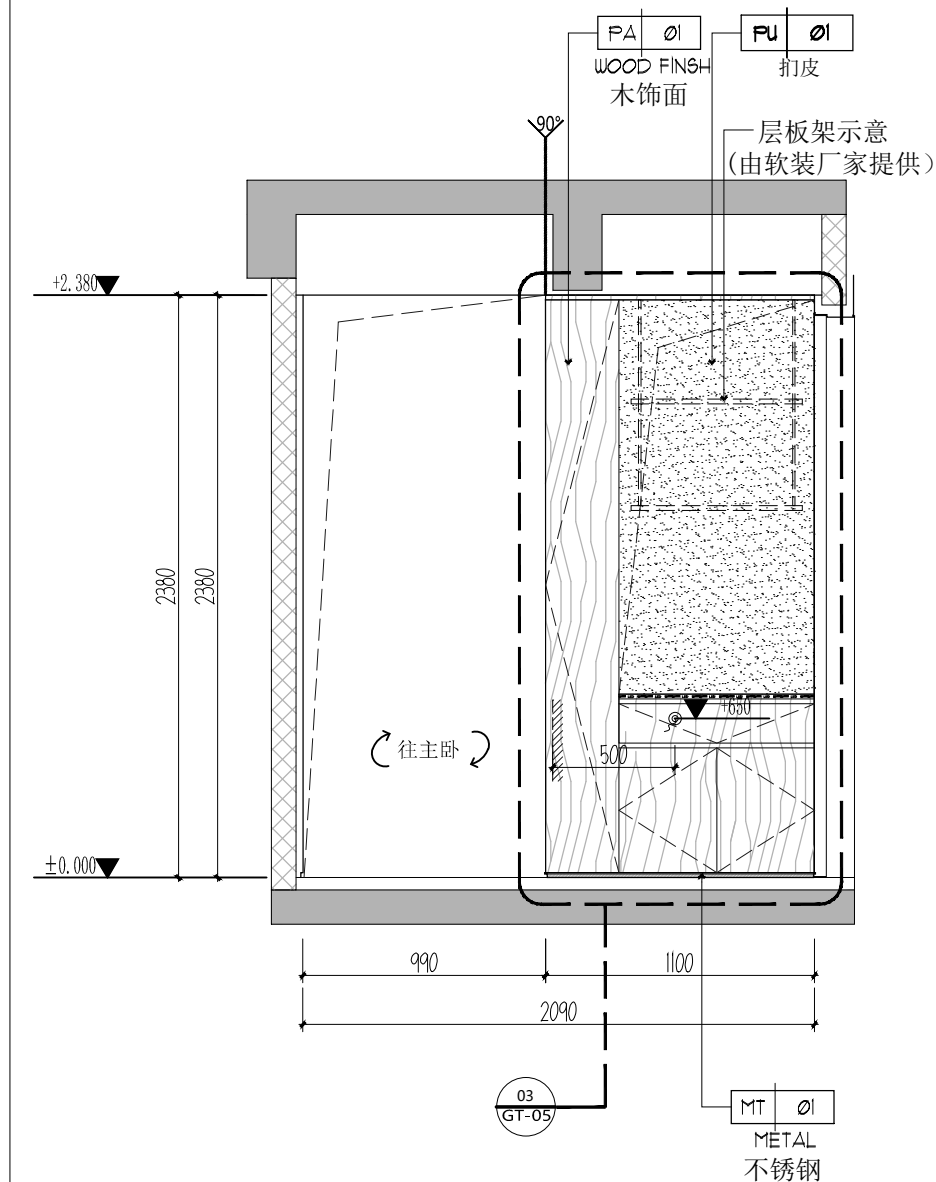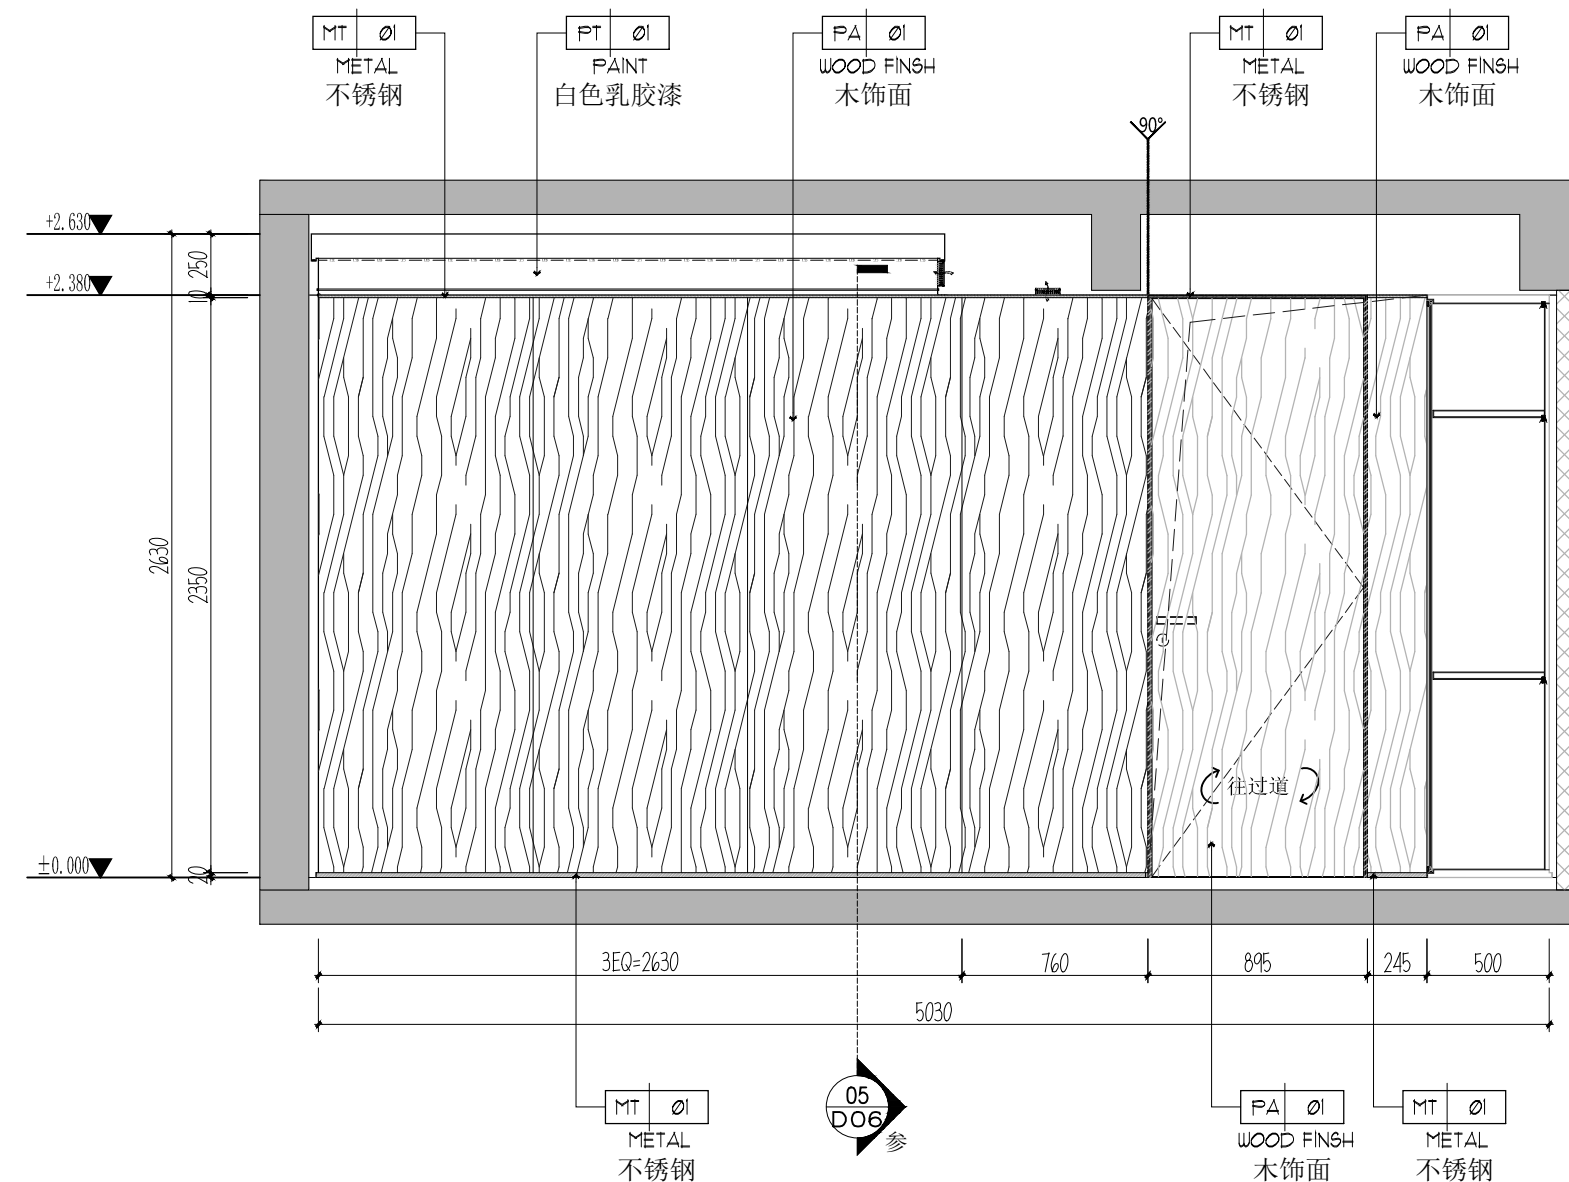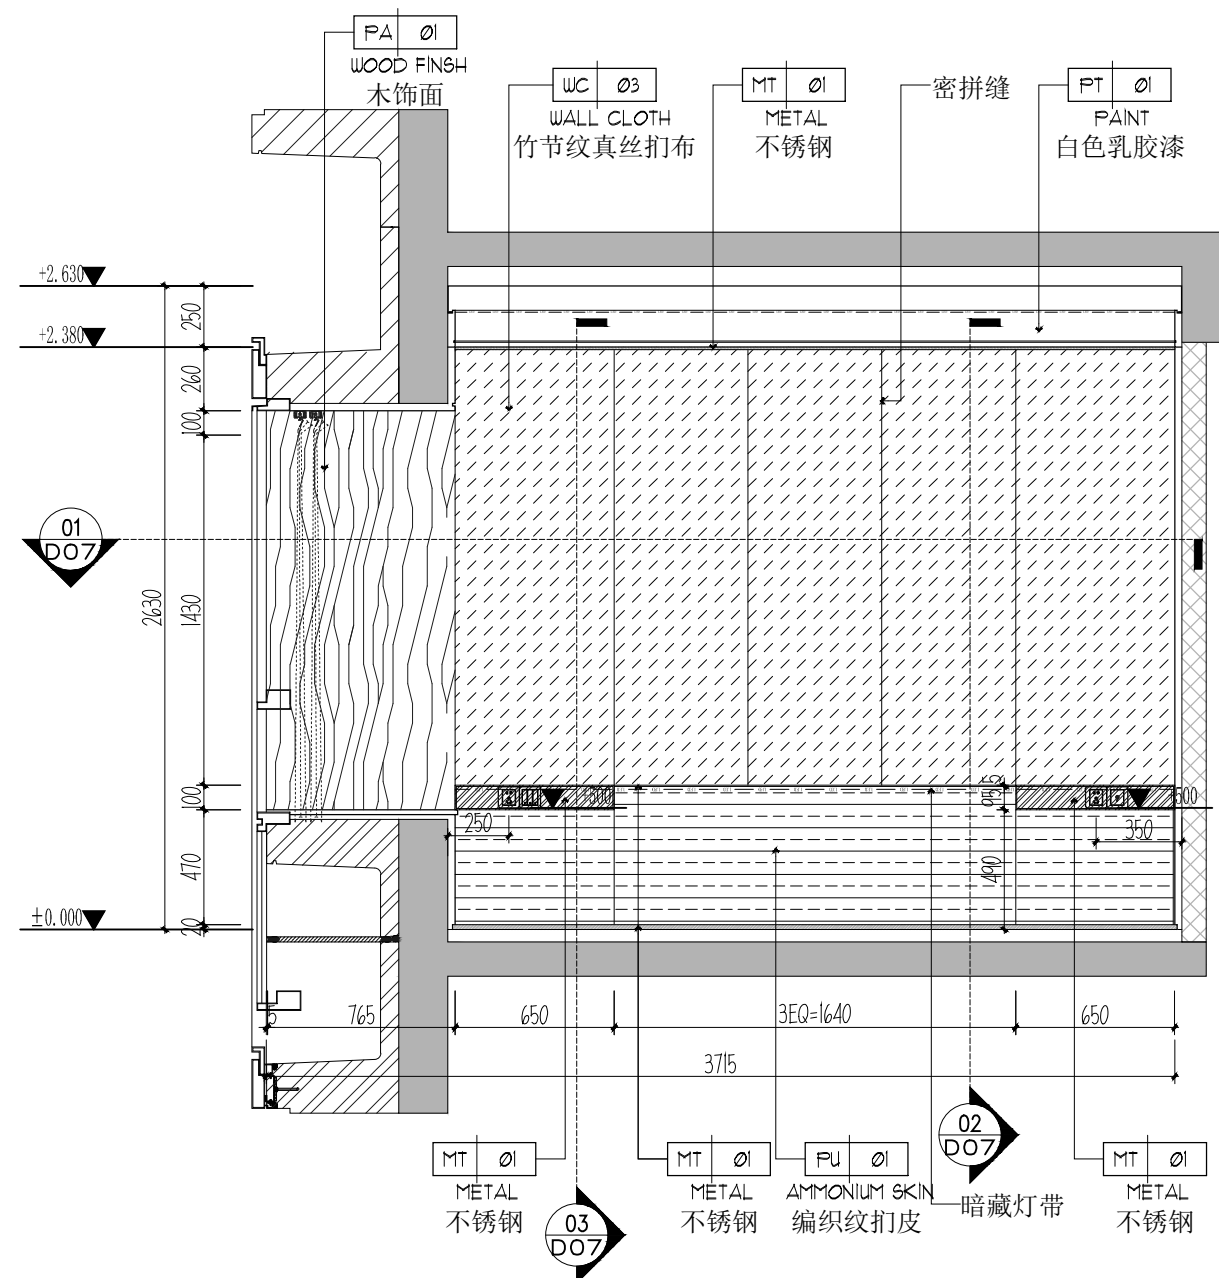

注意 NOTES

图纸中所有设计内容均为本公司的
版权, 未经允许, 不得复印及转发。
不要缩放图纸, 施工方在现场核实
尺寸, 如有误差请知会设计师。

This drawing & design are
copyright and no portion may be
reproduced without the written
permission of the designer.
Do not scale the drawing. All
measurements must be checked
on site by the contractor any
discrepancies should be
reported to the designer.

修订 REVISE

建设单位 CONSTRUCTION
深圳市鸿禧
投资有限公司

项目名称 PROJCT
胤璇中心大厦项目
A户型创意样板房
签字/盖章 SIGN/ SEAL

项目负责人	ITEM MANAGER
设计	DESIGNER
制图	DRAWN
审核	CHECKED
设计阶段	STATUS
施工图阶段	

日期 Date 2024/01

图名 DRAWING TITLE

A户型





主卧室立面图

比例 SCALE	1:30@A2
图纸编号 DRAWING NO.	

E04

注意 NOTES
图纸中所有设计内容均为本公司的
版权, 未经允许, 不得复印及转发。
不要临场更改, 施工方在现场核实
尺寸, 如有误差请与设计沟通。
This drawing & design are
copyright and no portion may be
reproduced without the written
permission of the designer.
Do not scale the drawing. All
measurements must be checked
on site by the contractor any
discrepancies should be
reported to the designer.

修订 REVISE

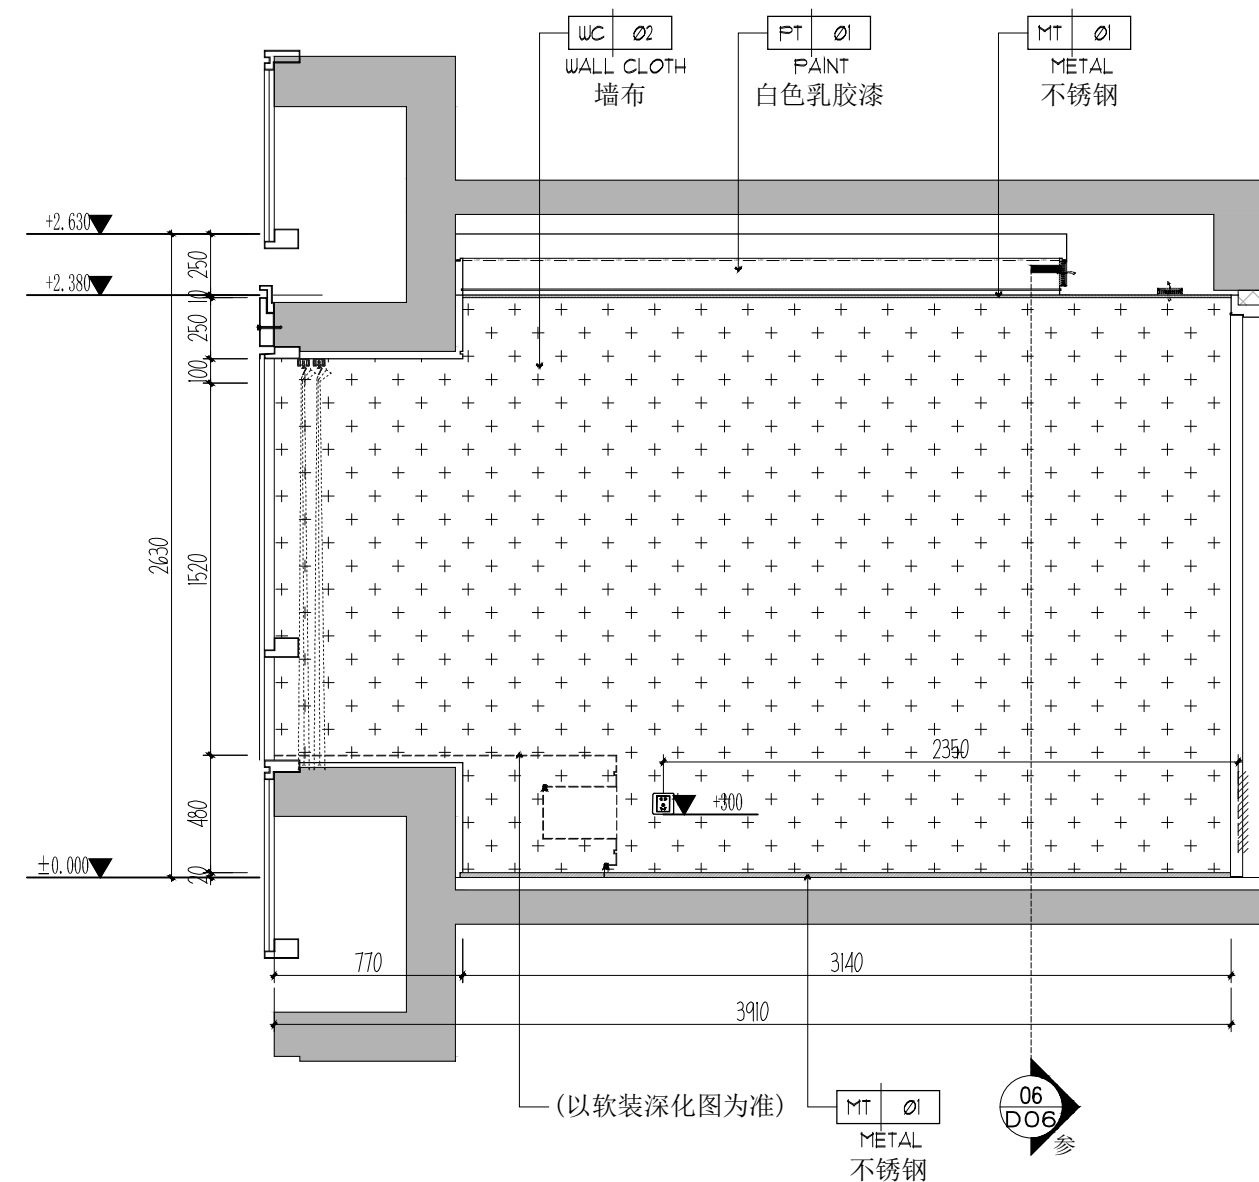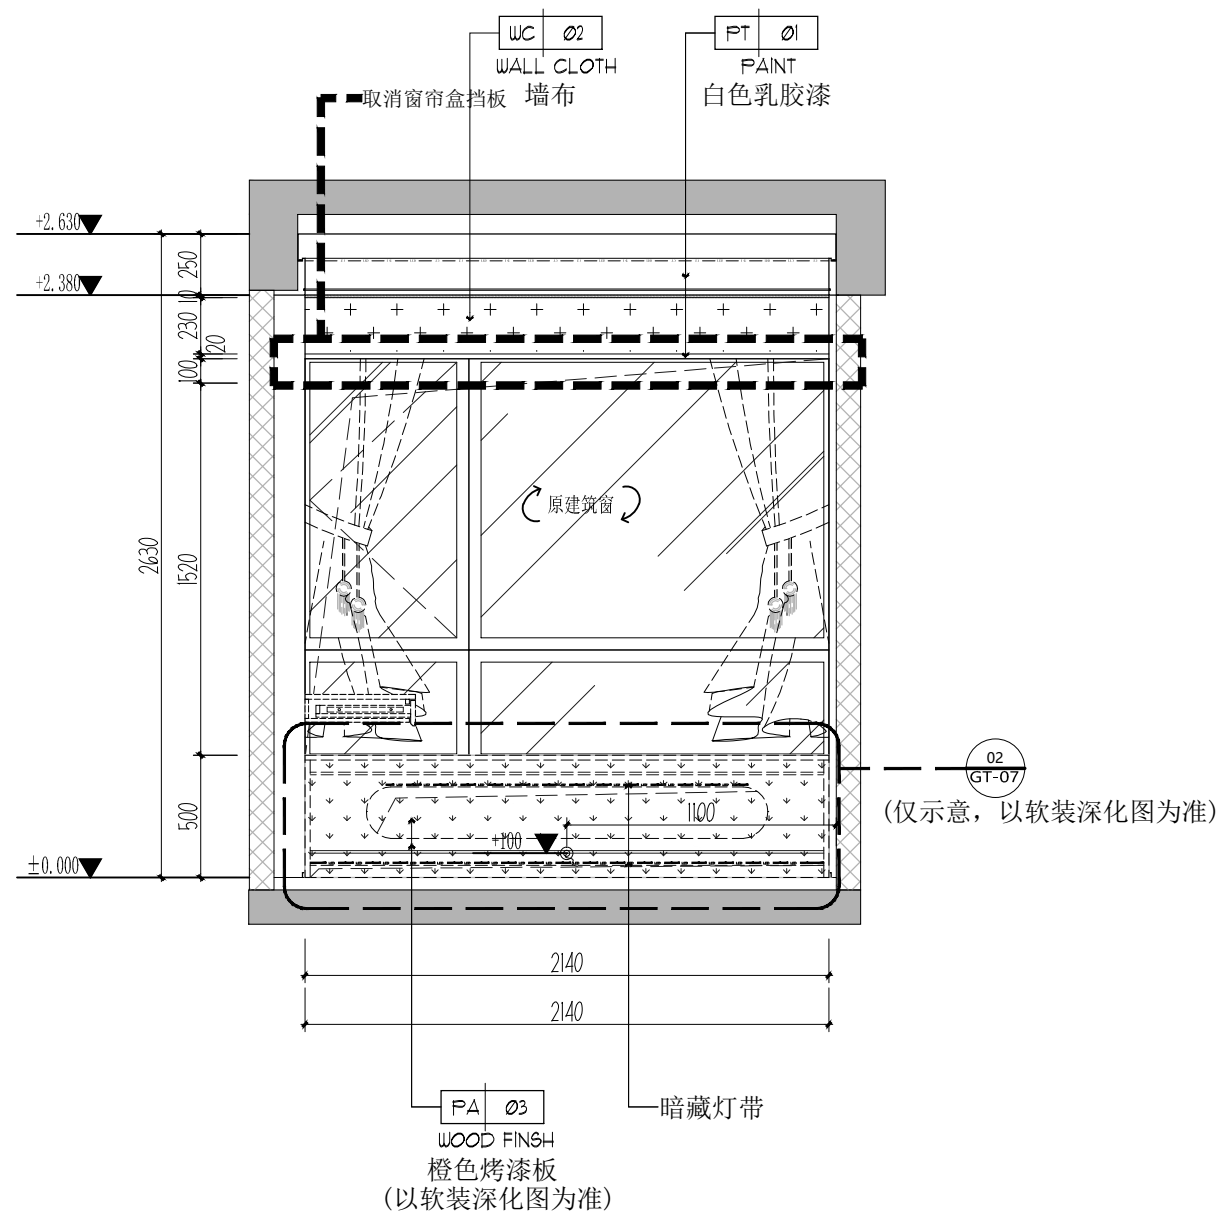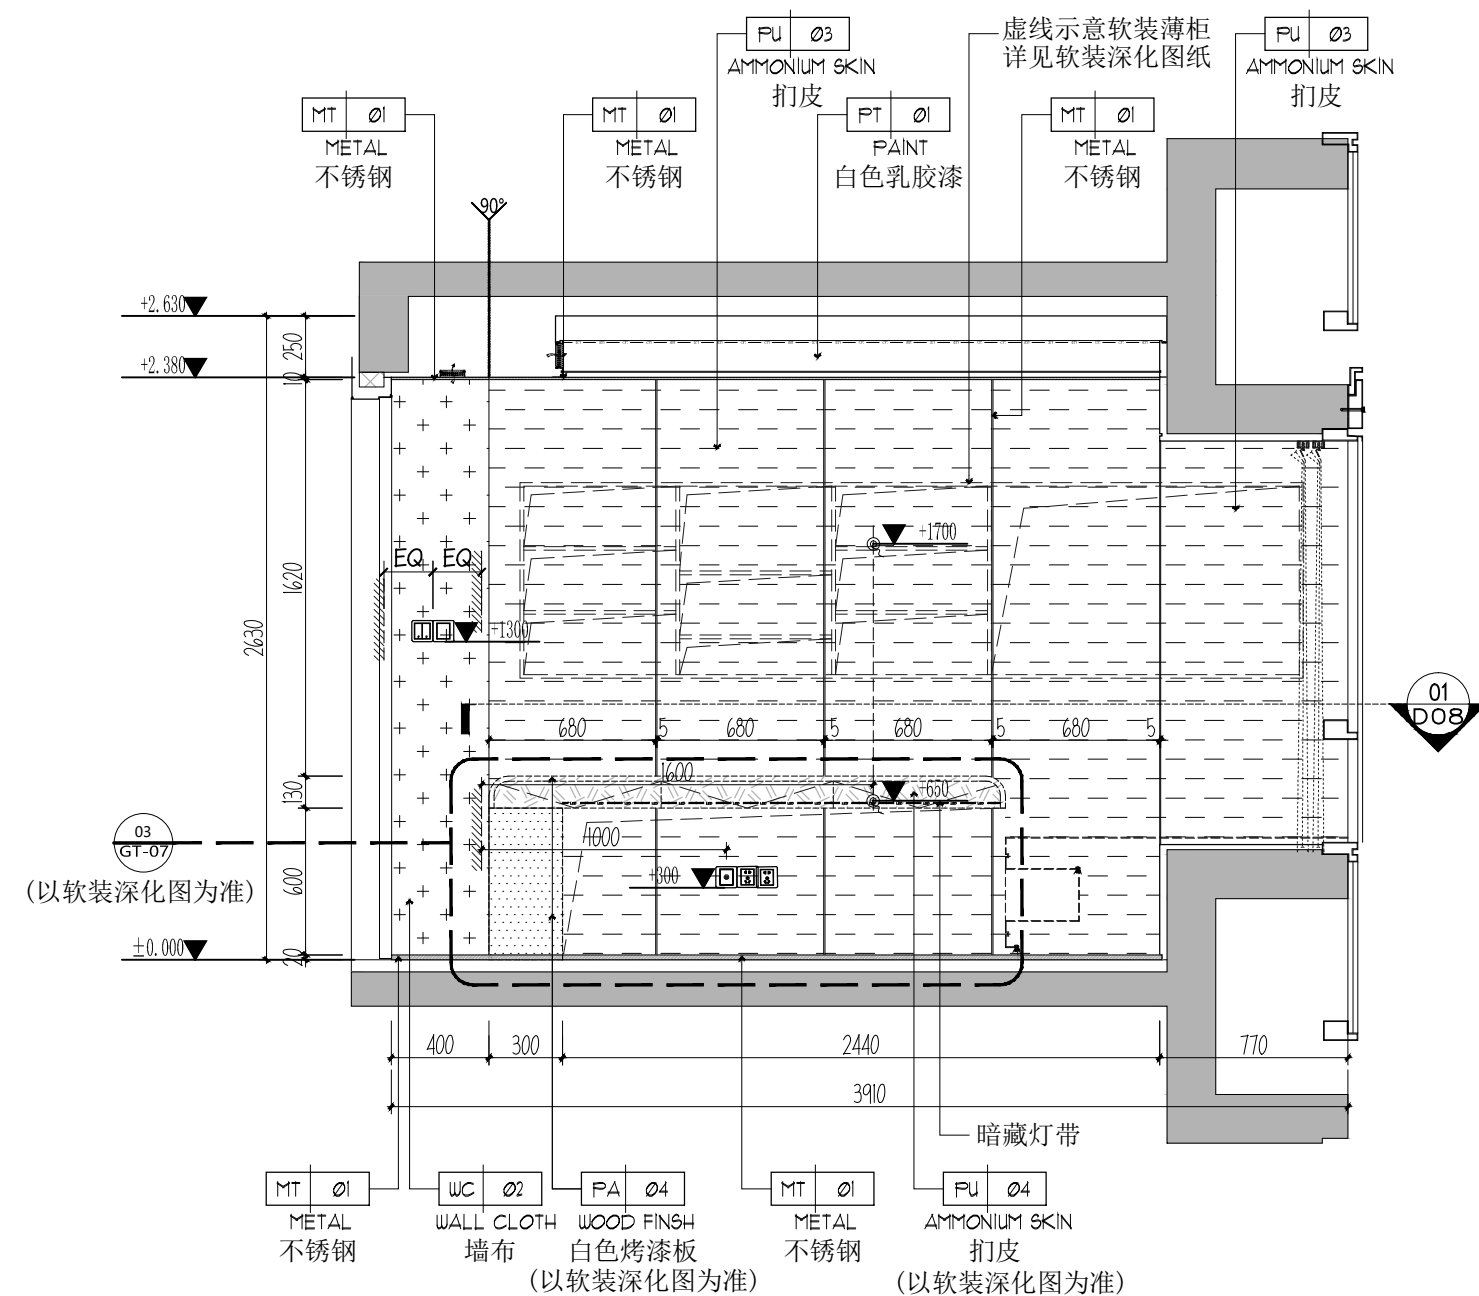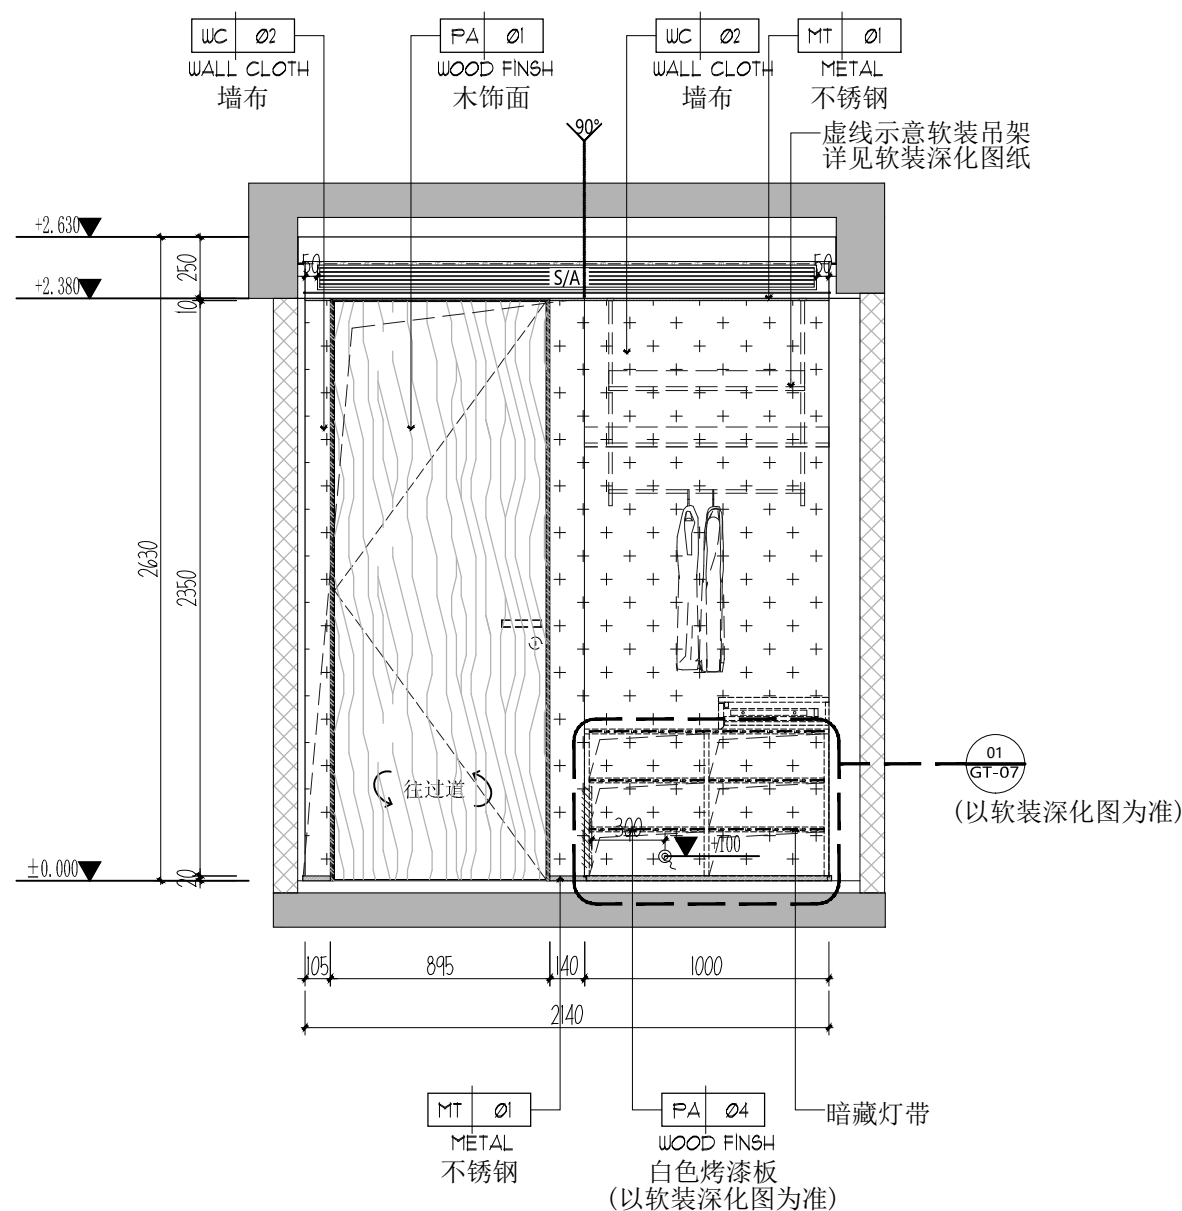16 小孩房立面图
P10 A2@1:3017 小孩房立面图
P10 A2@1:3018 小孩房立面图
P10 A2@1:3019 小孩房立面图
P10 A2@1:30建设单位 CONSTRUCTION
深圳市鸿禧
投资有限公司项目名称 PROJECT
胤璇中心大厦项目
A户型创意样板房

签字/盖章 SIGN/ SEAL

项目负责 ITEM MANAGER

设计 DESIGNER

制图 DRAWN

审核 CHECKED

设计阶段 STATUS

施工图阶段

日期 Date

2024/01

图名 DRAWING TITLE



A户型
小孩房立面图

比例 SCALE

1:30@A2



图纸编号 DRAWING NO.

E05

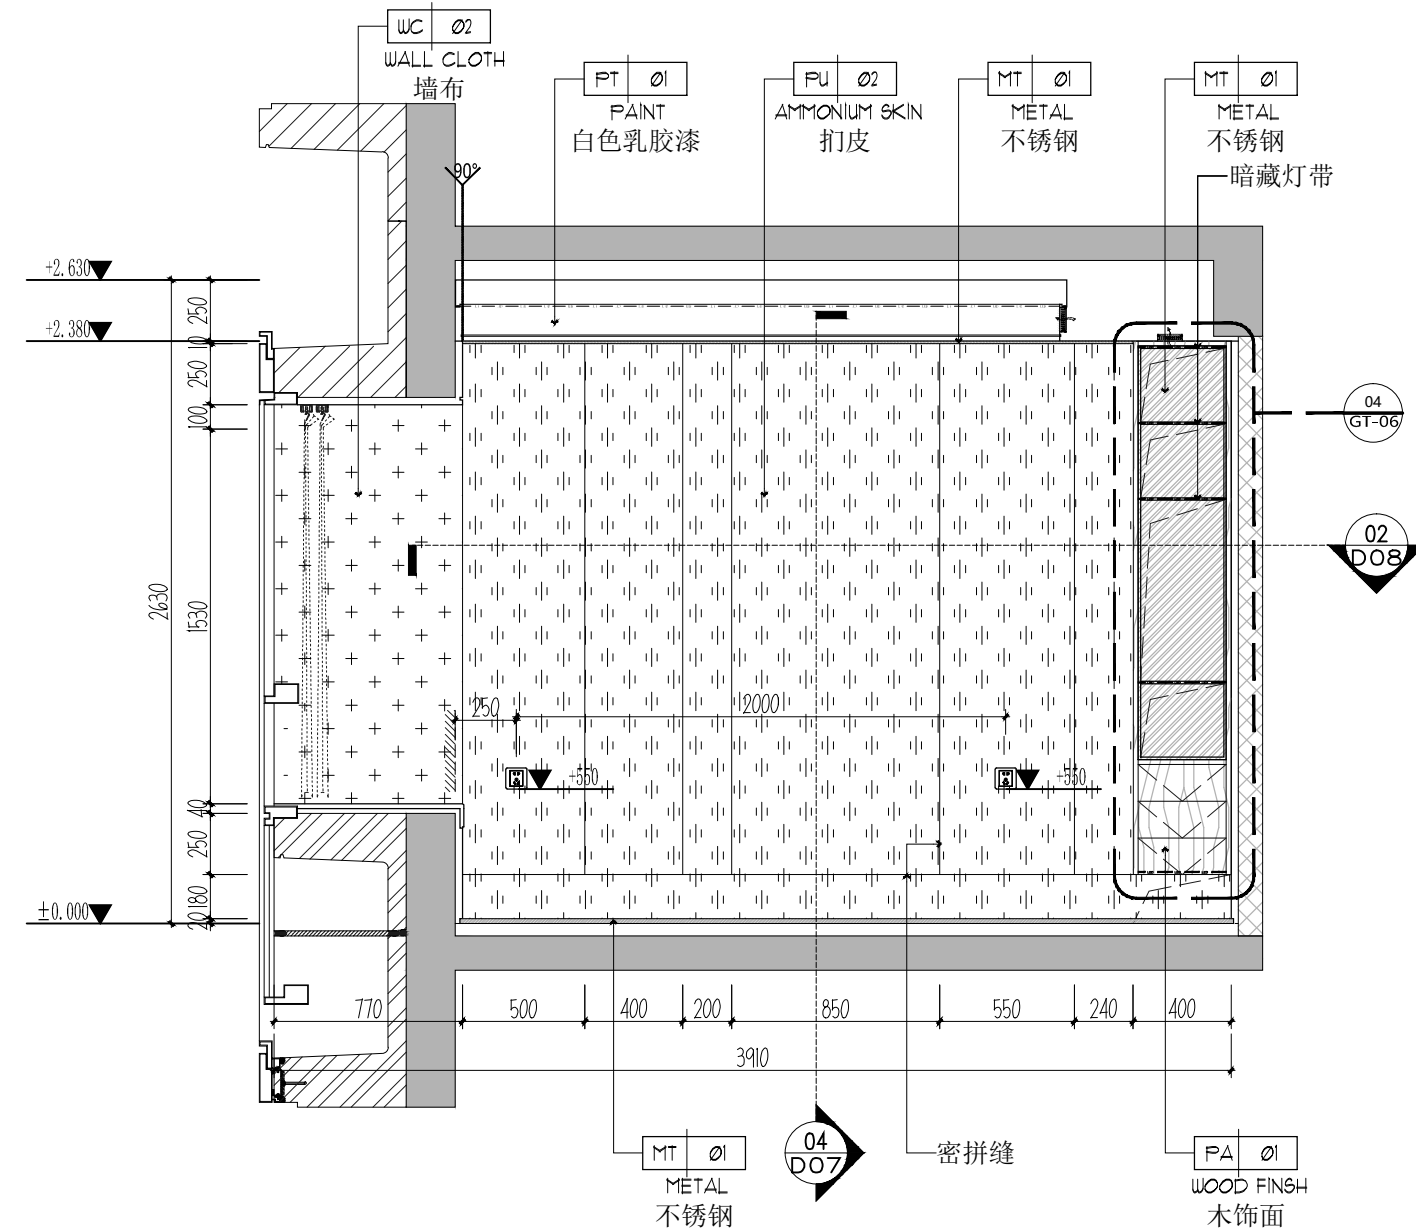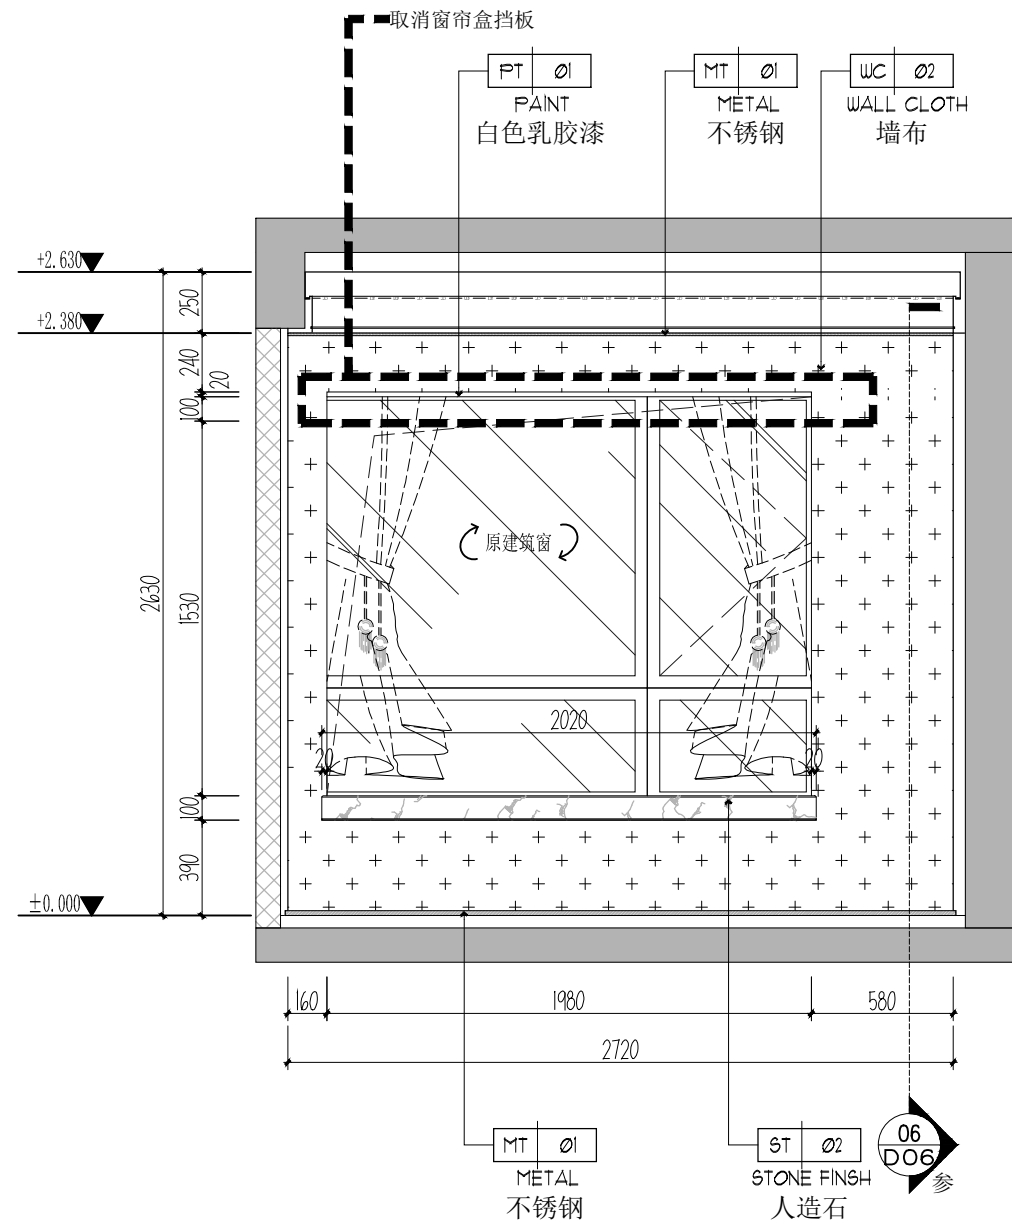

20 次卧立面图
P10 A2@1:30

21 次卧立面图
P10 A2@1:30

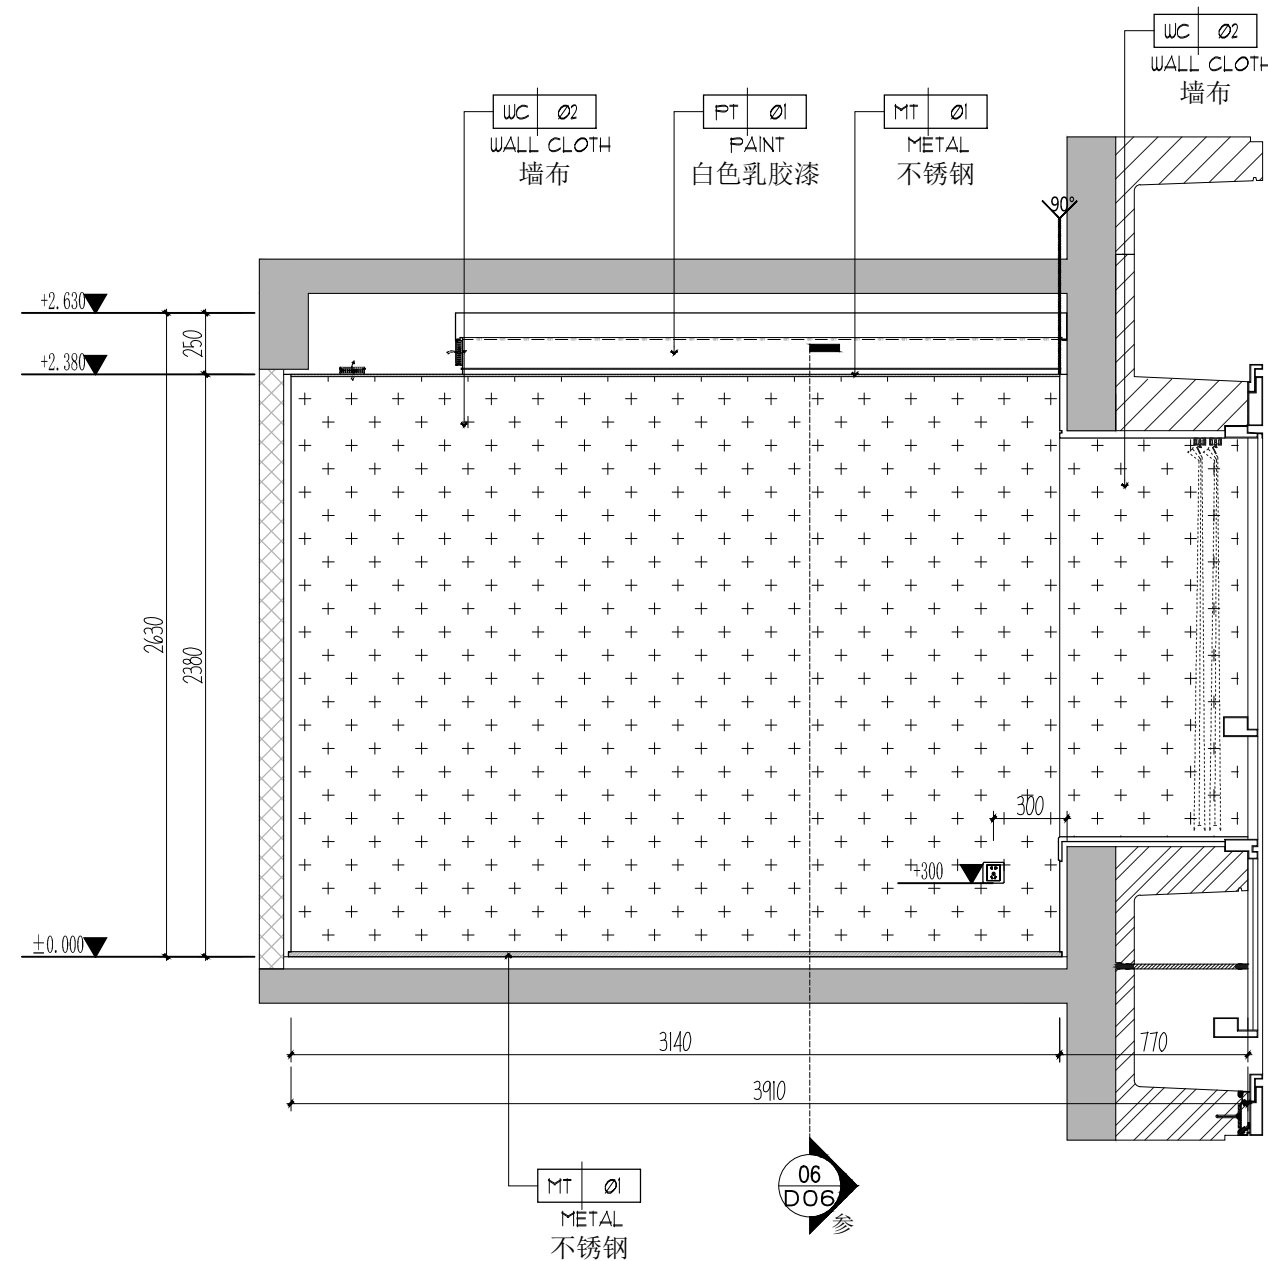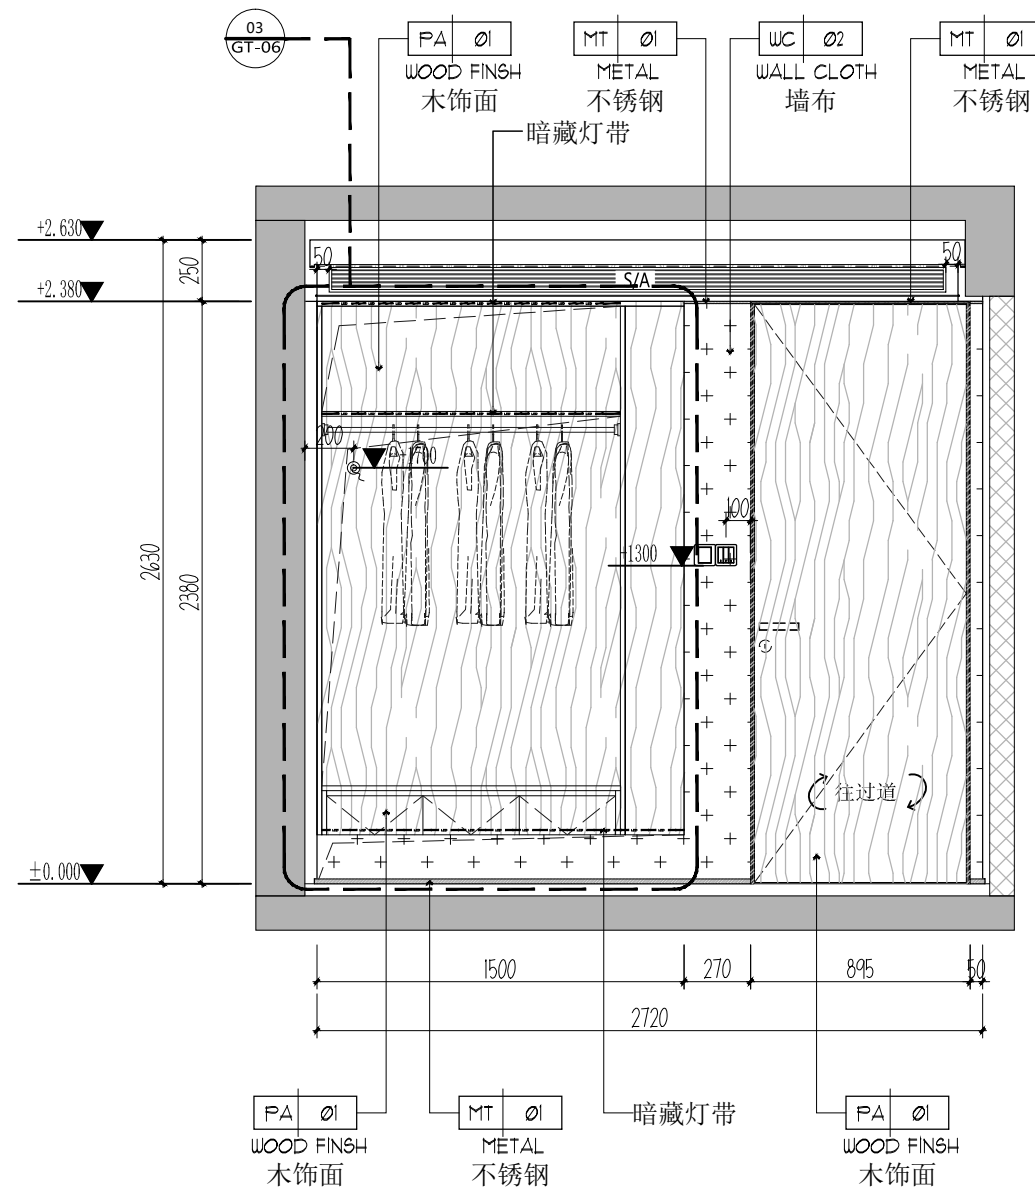

22 次卧立面图
P10 A2@1:30

23 次卧立面图
P10 A2@1:30

注意 NOTES
图纸中所有设计内容均为本公司的
版权, 未经允许, 不得复印及转发。
不得临场施工, 施工方在现场核实
尺寸, 如有误差请和设计沟通。
This drawing & design are
copyright and no portion may be
reproduced without the written
permission of the designer.
Do not scale the drawing. All
measurements must be checked
on site by the contractor any
discrepancies should be
reported to the designer.

修订 REVISE

建设单位 CONSTRUCTION
深圳市鸿禧
投资有限公司
项目名称 PROJCT
胤璇中心大厦项目
A户型创意样板房
签字/盖章 SIGN/ SEAL

项目负责 ITEM MANAGER
设计 DESIGNER
制图 DRAWN
审核 CHECKED
设计阶段 STATUS
施工图阶段

日期 Date
2024/01
图名 DRAWING TITLE
A户型
次卧立面图
比例 SCALE
1:30@A2
图纸编号 DRAWING NO.
E06



名 DRAWING TITLE A户型 茶室立面图
列 SCALE 1:30@A2
低编号 DRAWING NO. E07



注意 NOTES

图纸中所有设计内容均为本公司的
版权,未经允许,不得复印及转发。
不得临场施工,施工方在现场核实
尺寸,如有误差请与设计沟通。

This drawing & design are
copyright and no portion may be
reproduced without the written
permission of the designer.
Do not scale the drawing. All
measurements must be checked
on site by the contractor any
discrepancies should be
reported to the designer.




修订 REVISE

NO.	REVISION

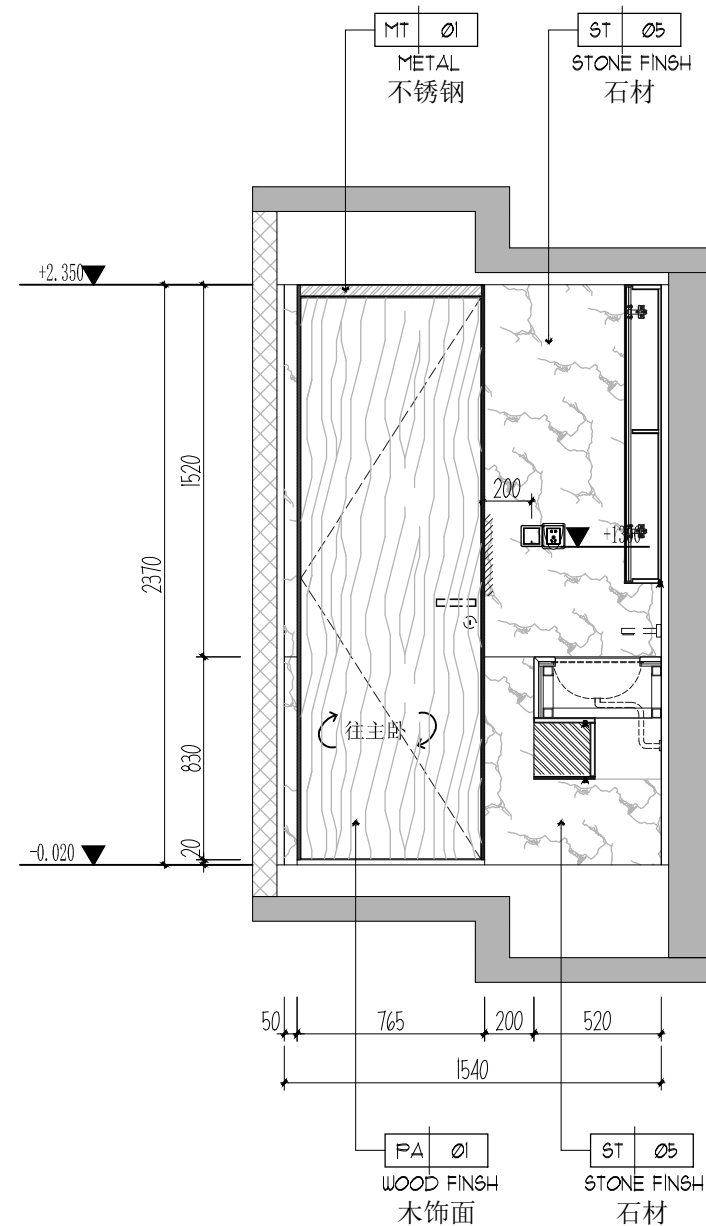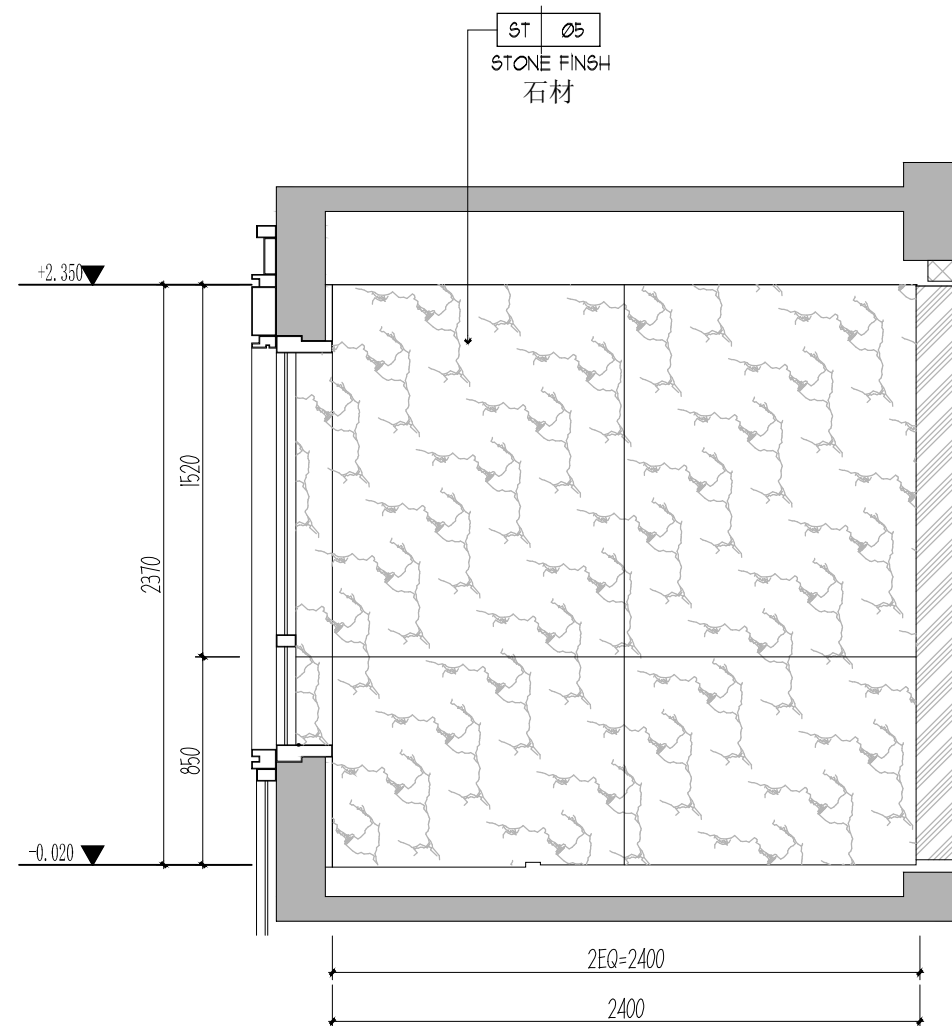

28 主卫立面图
P10 A2@1:30

29 主卫立面图
P10 A2@1:30

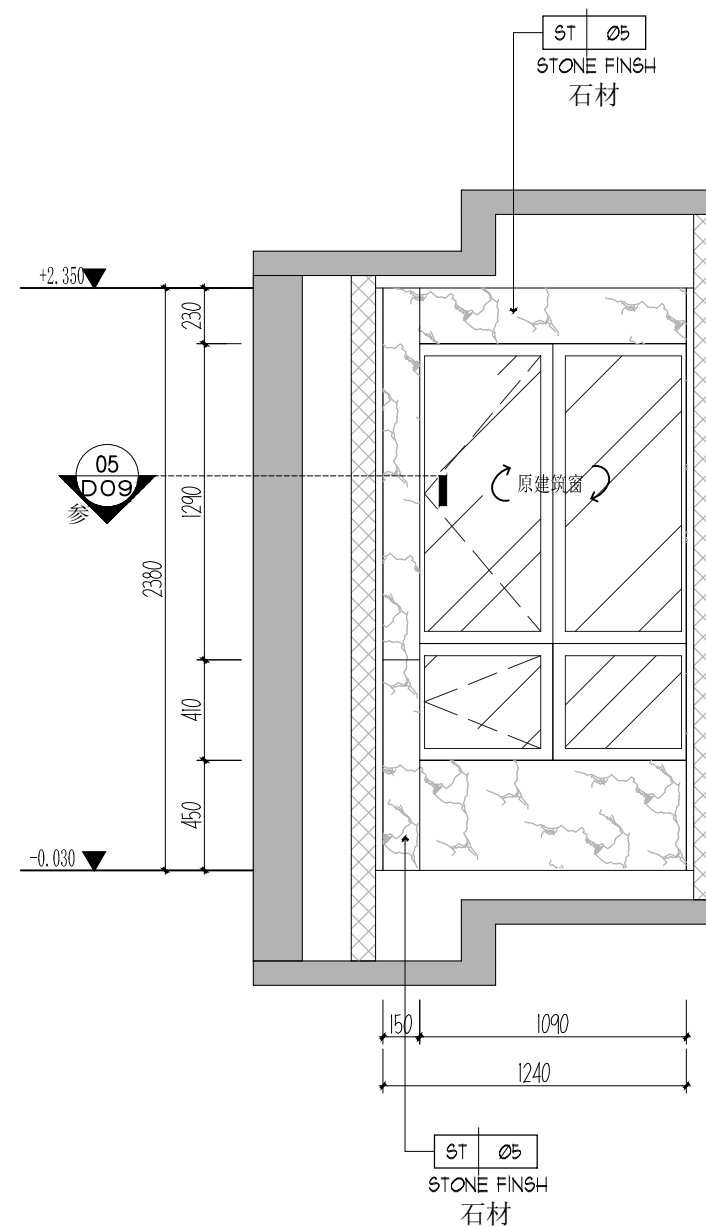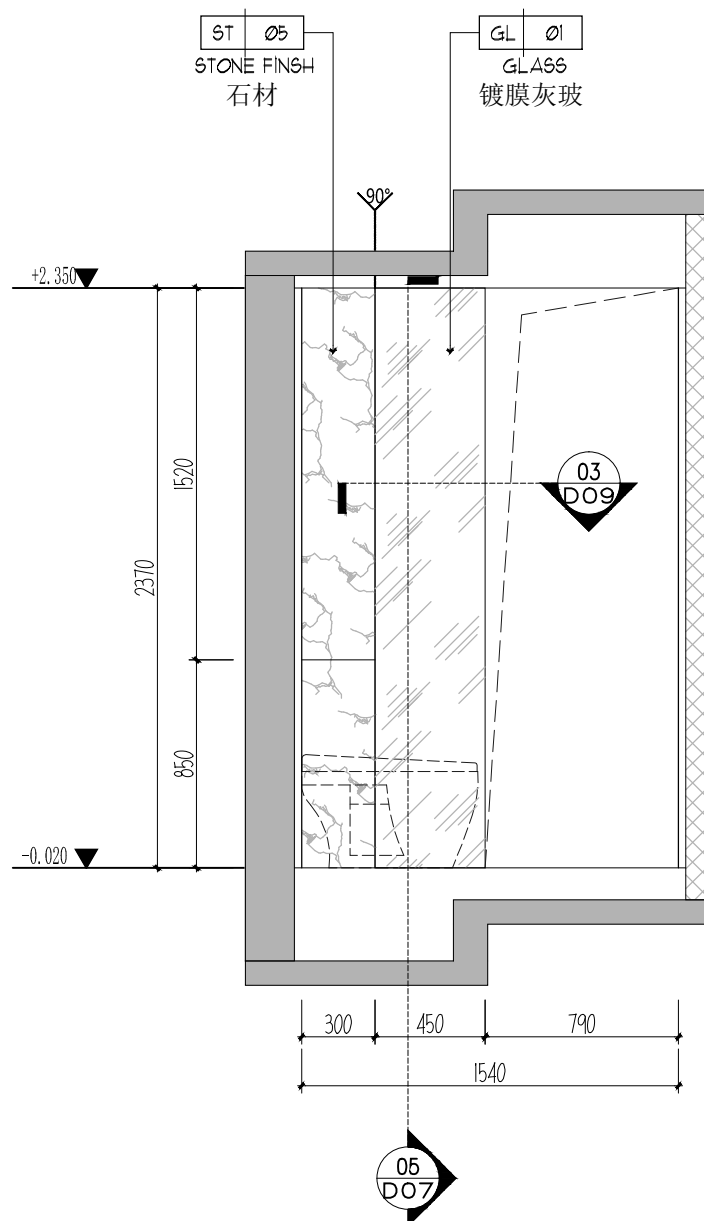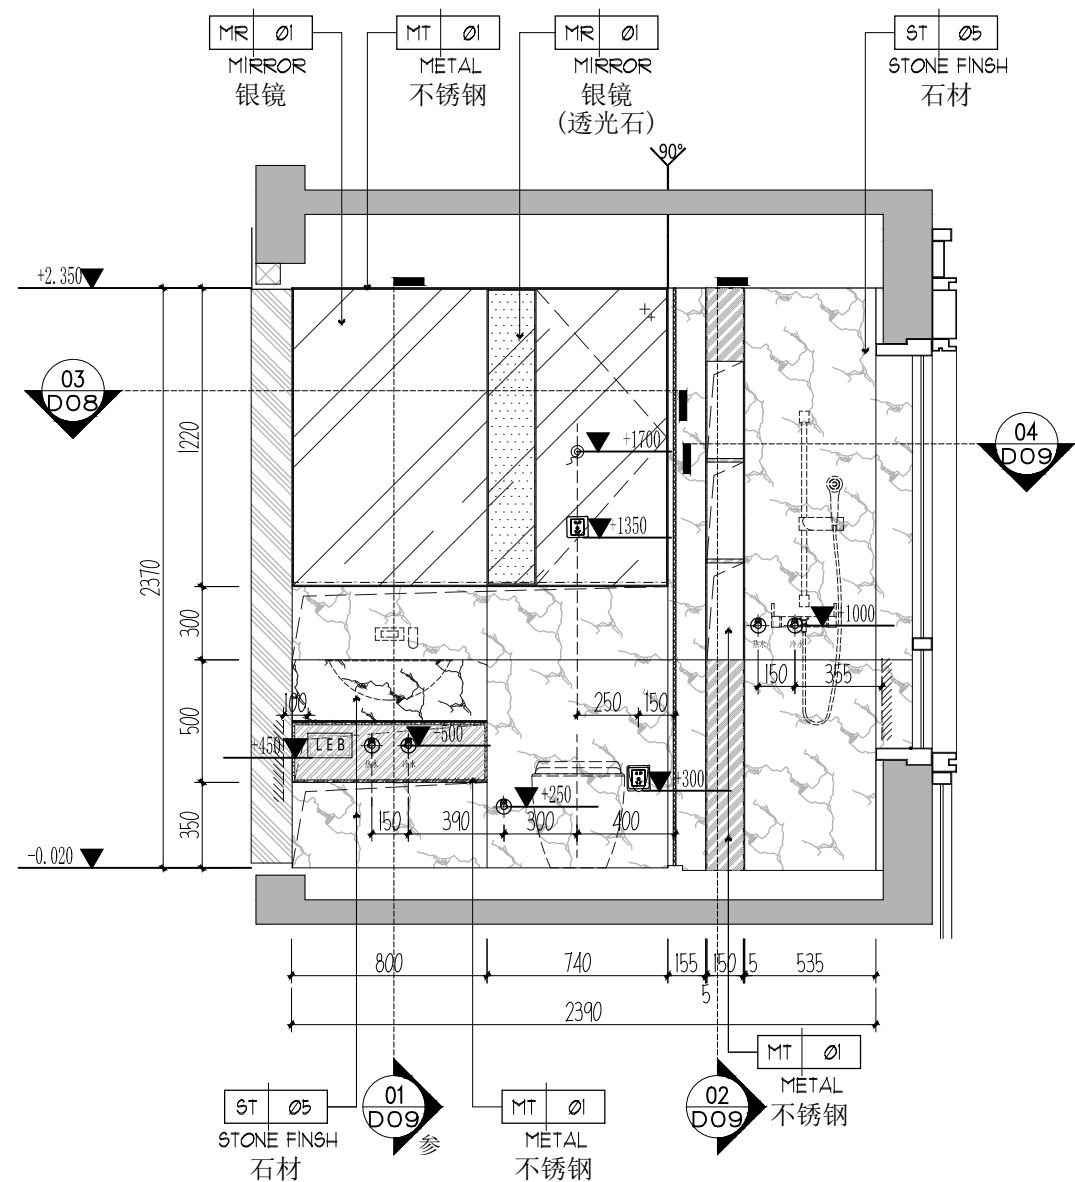

30 主卫立面图
P10 A2@1:30

31 主卫立面图
P10 A2@1:30

32 主卫立面图
P10 A2@1:30

建设单位 CONSTRUCTION

深圳市鸿禧
投资有限公司

项目名称 PROJECT

胤城中心大厦项目
A户型创意样板房

签字/盖章 SIGN/ SEAL

项目负责 ITEM MANAGER

设计 DESIGNER

制图 DRAWN

审核 CHECKED

设计阶段 STATUS

施工图阶段

日期 Date

2024/01

图名 DRAWING TITLE

A户型

主卫立面图

比例 SCALE



1:30@A2

图纸编号 DRAWING NO.

E08


注意 NOTES
图纸中所有设计内容均为本公司的
版权,未经许可,不得复印及转发。
不要临盆图纸,施工方在现场核实
尺寸,如有误差请与设计师。
This drawing & design are
copyright and no portion may be
reproduced without the written
permission of the designer.
Do not scale the drawing. All
measurements must be checked
on site by the contractor any
discrepancies should be
reported to the designer.

修订 REVISE

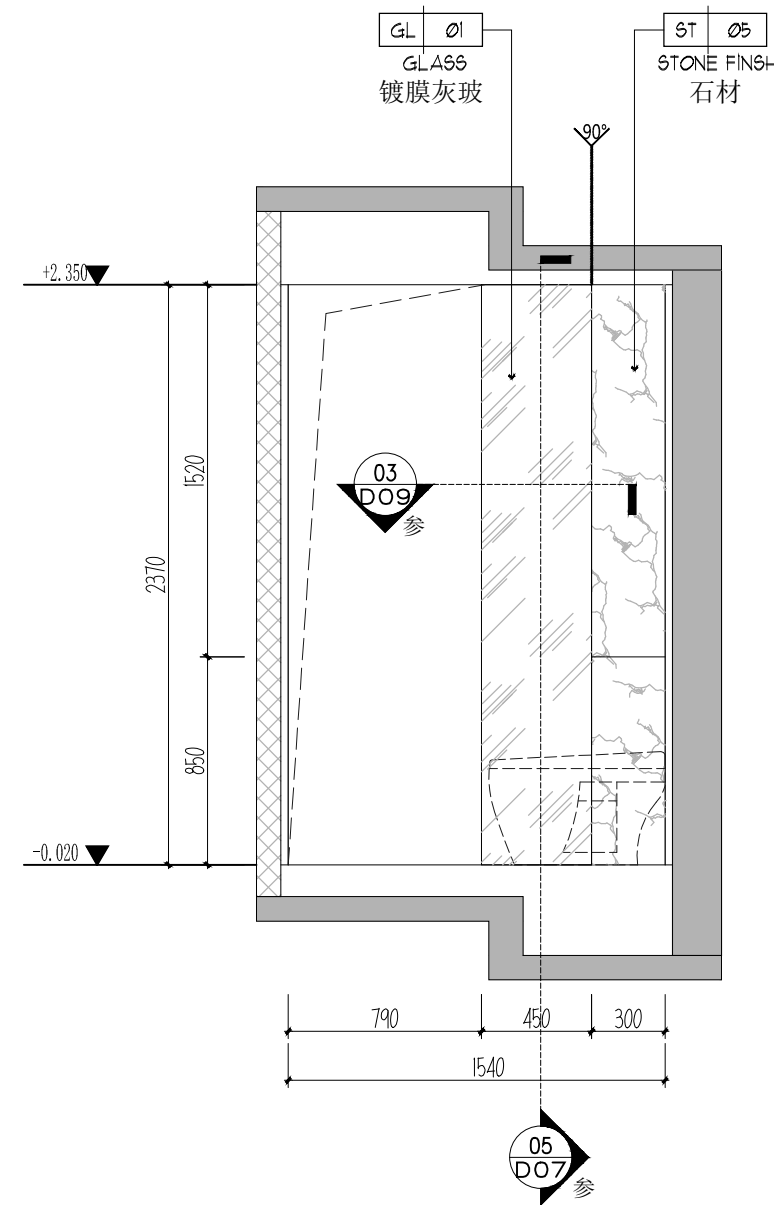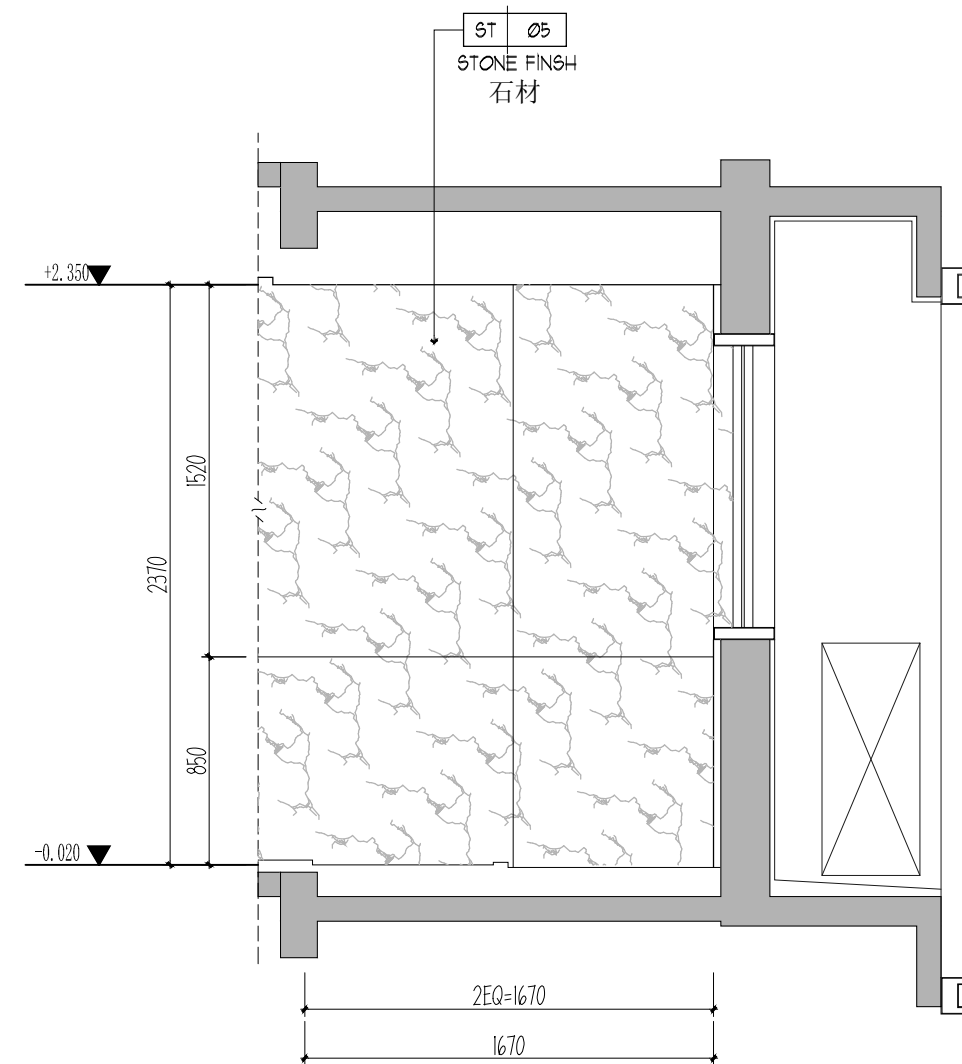


33 公卫立面图
P10 A2@1:30


34 公卫立面图
P10 A2@1:30

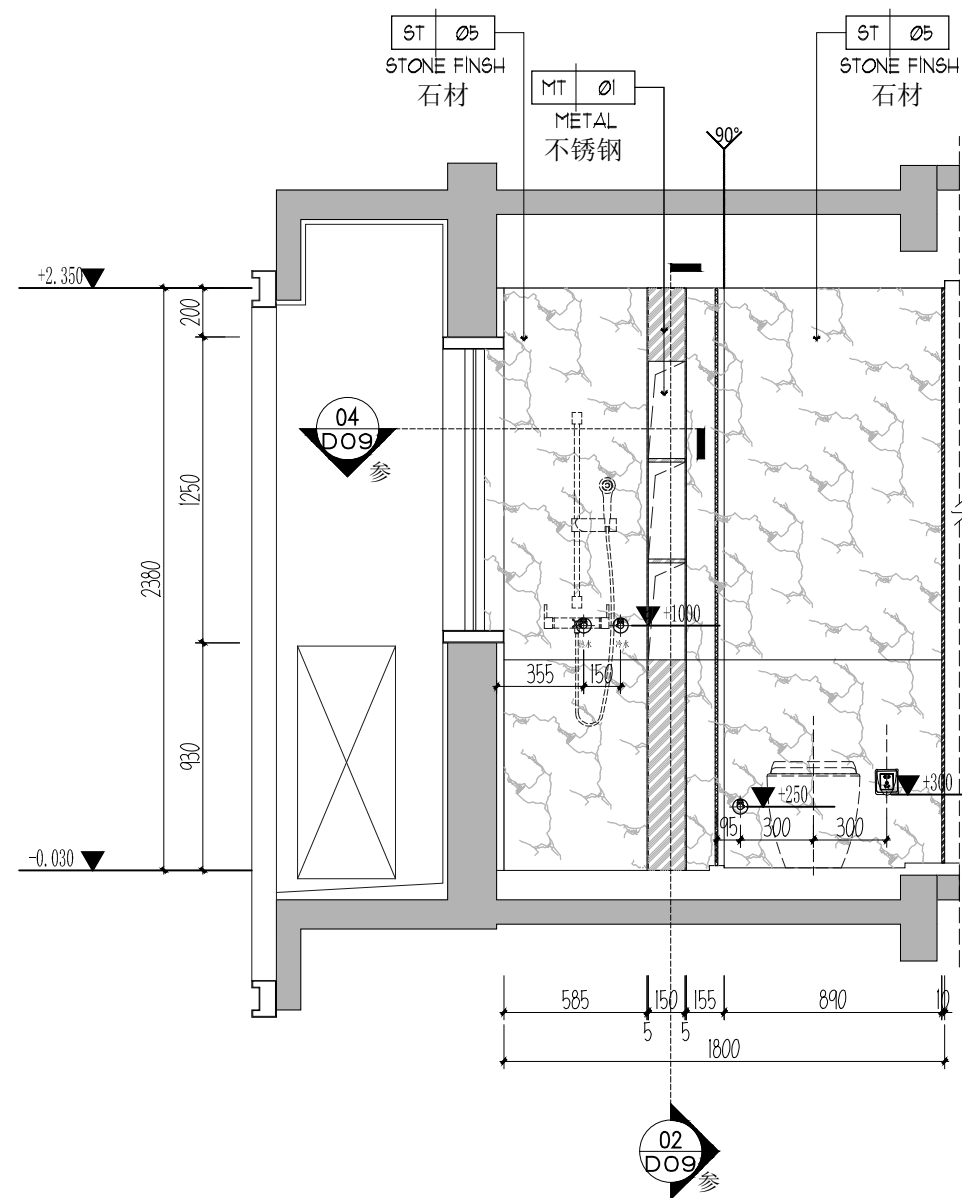

35 公卫立面图
P10 A2@1:30

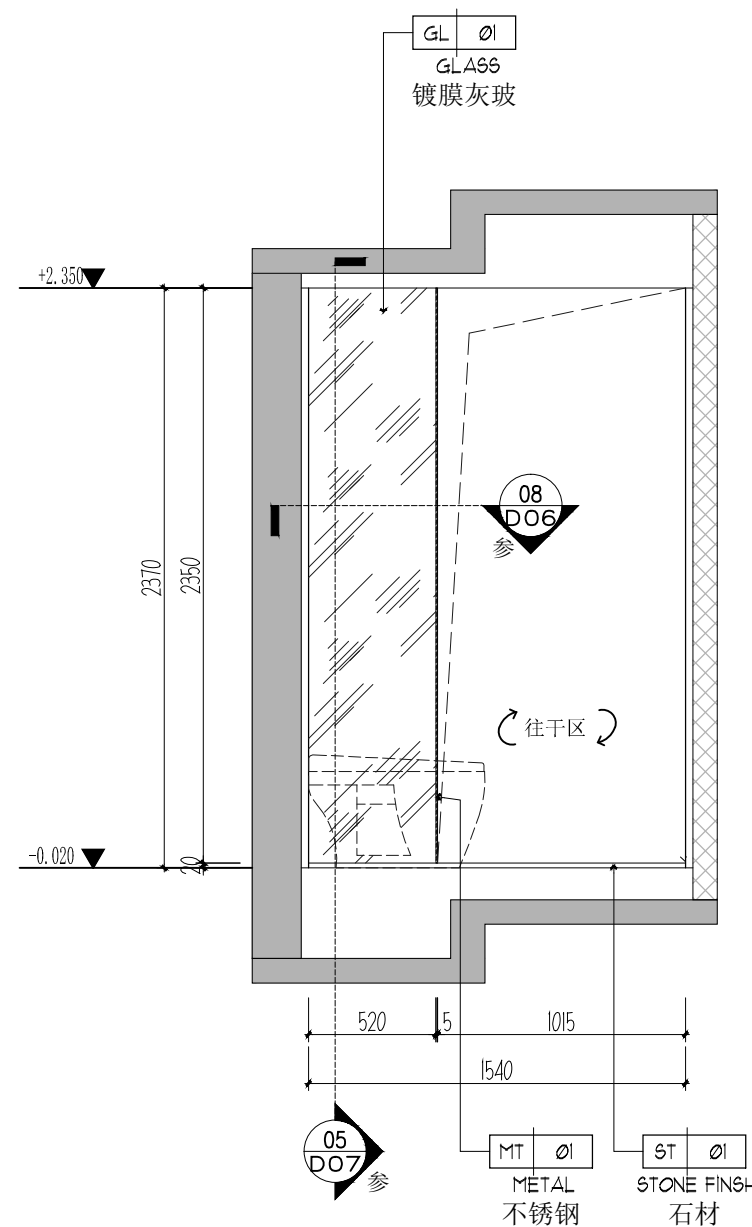

36 公卫立面图
P10 A2@1:30

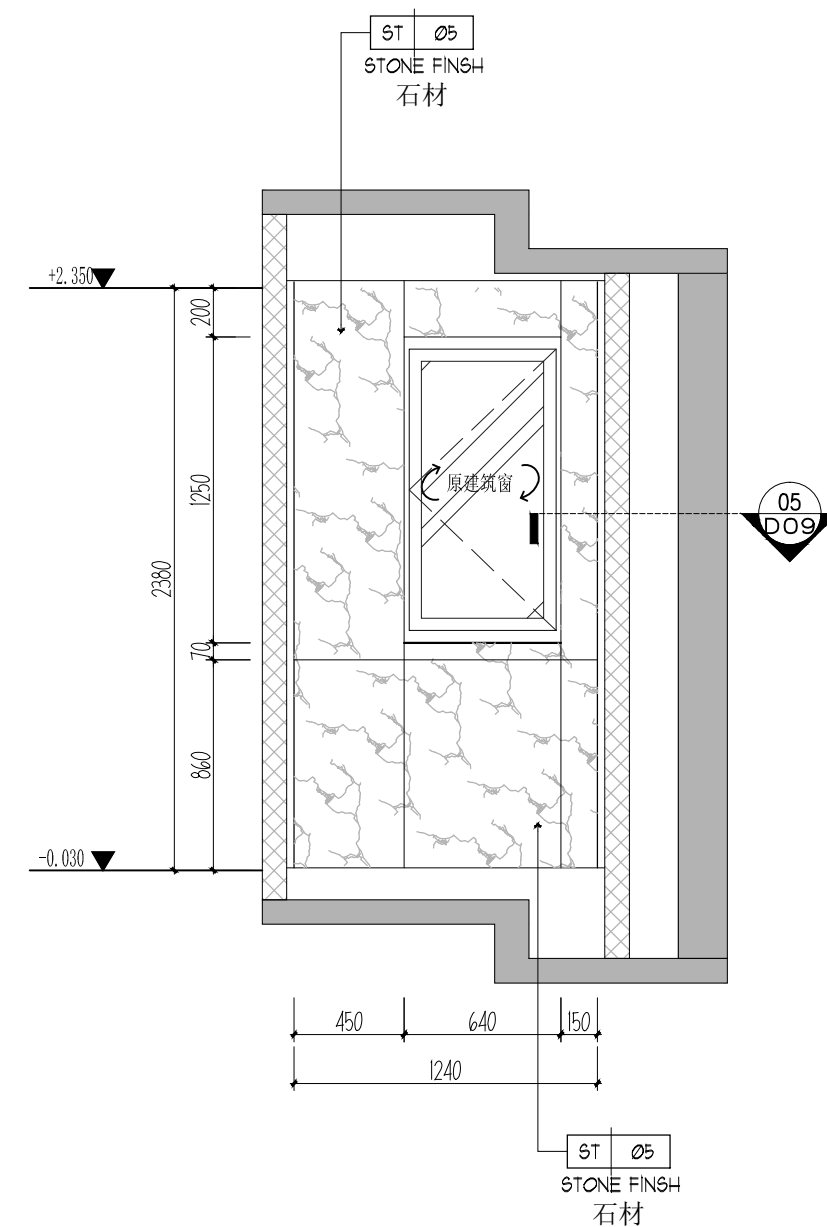

37 公卫立面图
P10 A2@1:30

建设单位 CONSTRUCTION
深圳市鸿禧
投资有限公司

项目名称 PROJCT
胤璇中心大厦项目
A户型创意样板房

签字/盖章 SIGN/ SEAL

项目负责 ITEM MANAGER

设计 DESIGNER

制图 DRAWN

审核 CHECKED

设计阶段 STATUS

施工图阶段

日期 Date

2024/01

图名 DRAWING TITLE

A户型
公卫立面图

比例 SCALE

1:30@A2





图纸编号 DRAWING NO.

E09

注意 NOTES
图纸中所有设计内容均为本公司的
版权, 未经允许, 不得复印及转发。
不要临盆图, 施工方在现场核实
尺寸, 如有误差请与设计沟通。
This drawing & design are
copyright and no portion may be
reproduced without the written
permission of the designer.
Do not scale the drawing. All
measurements must be checked
on site by the contractor any
discrepancies should be
reported to the designer.

修订 REVISE

NO.	REVISION

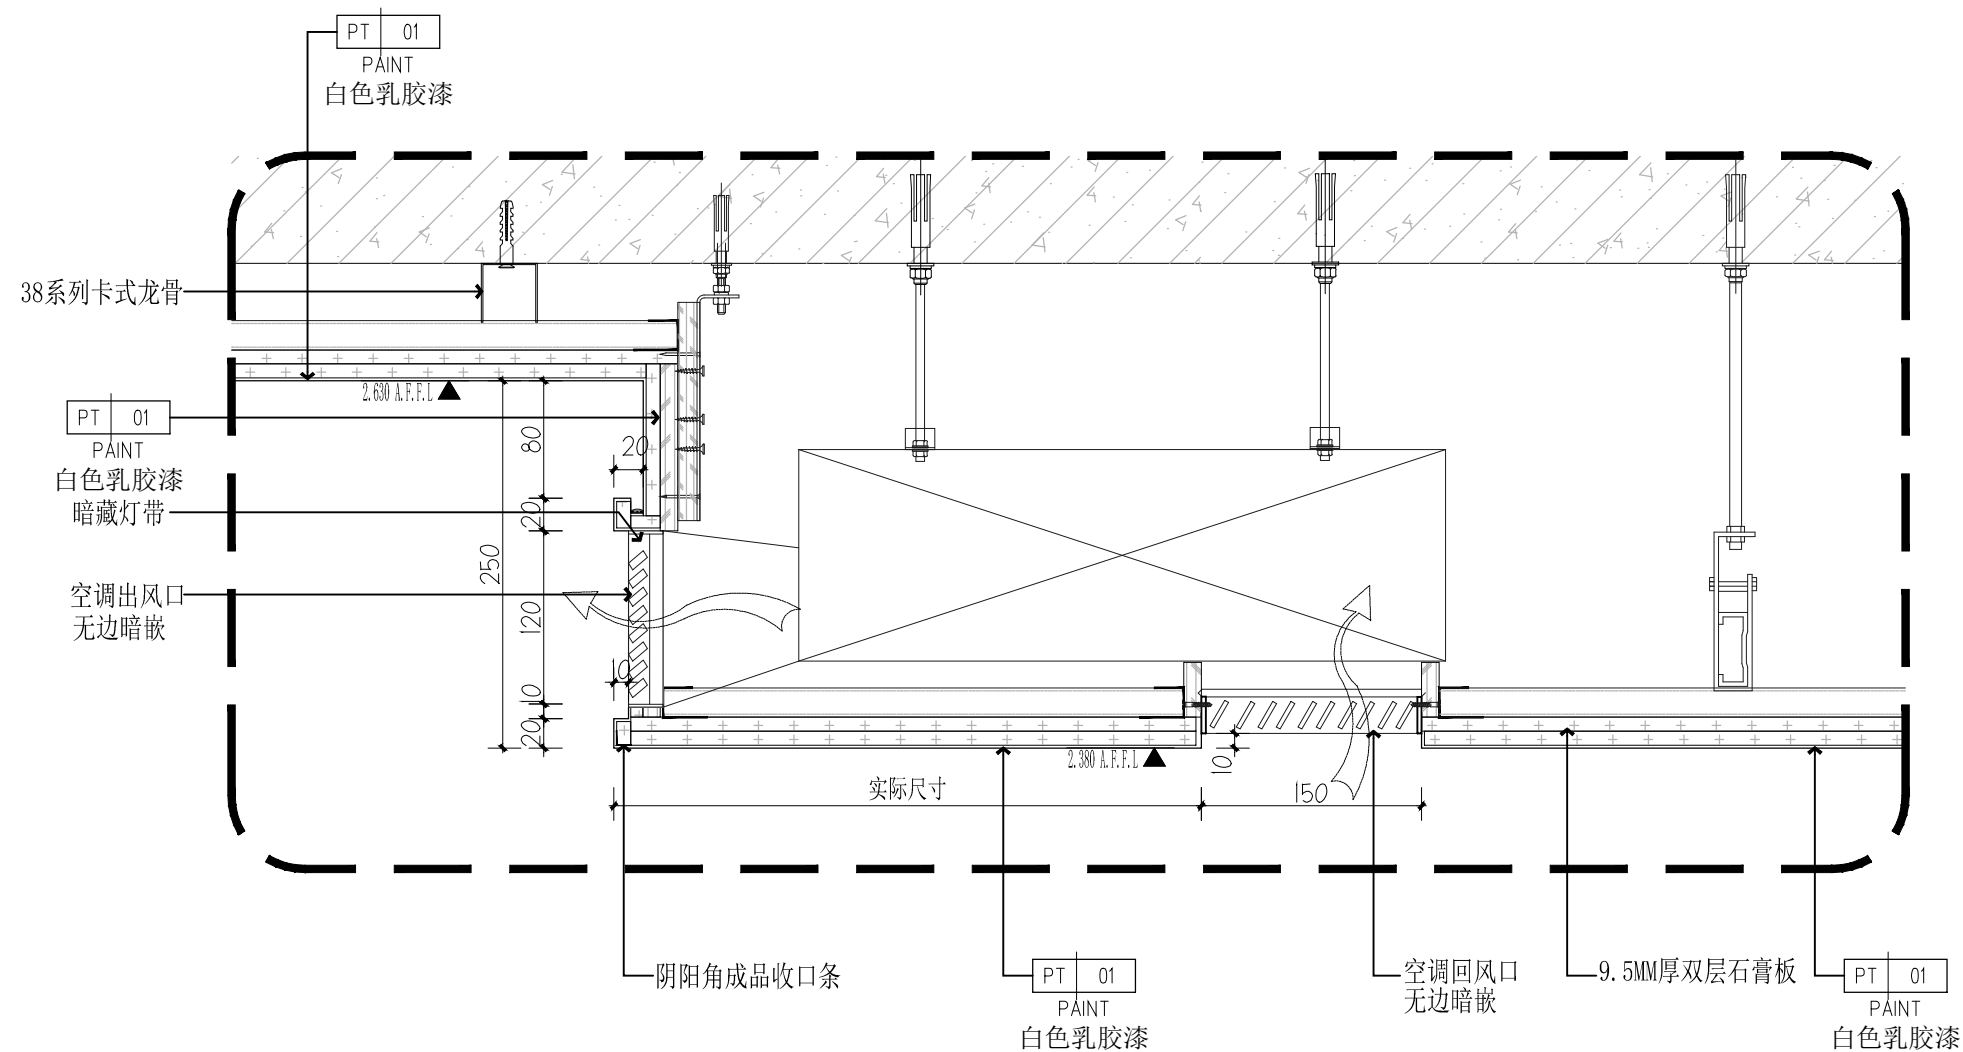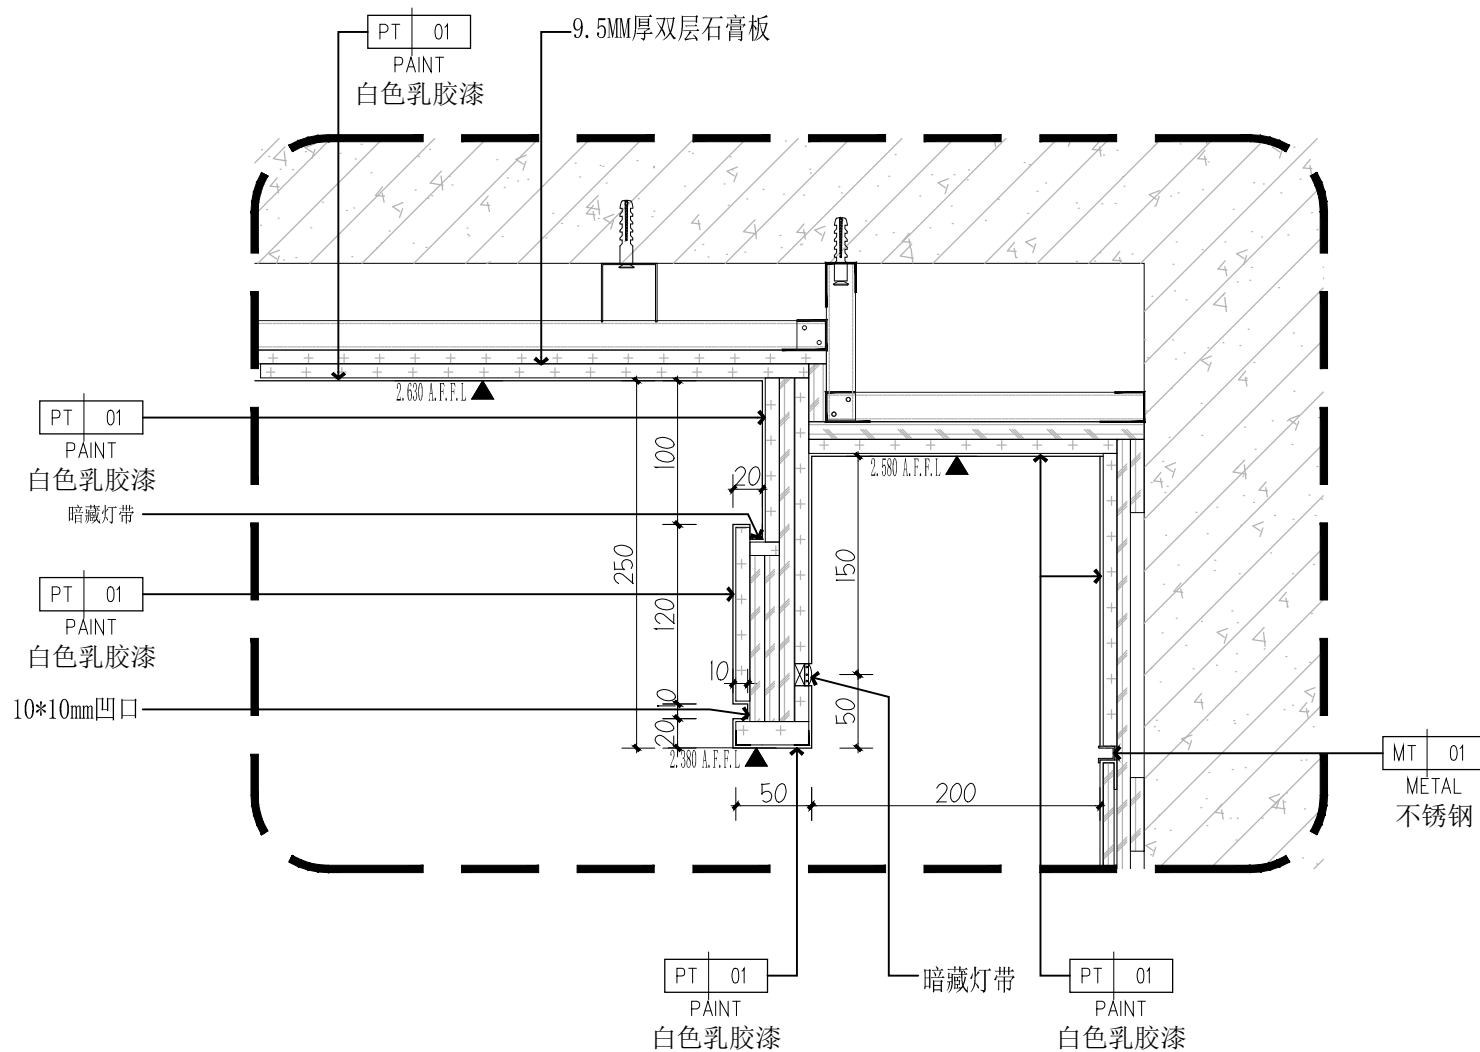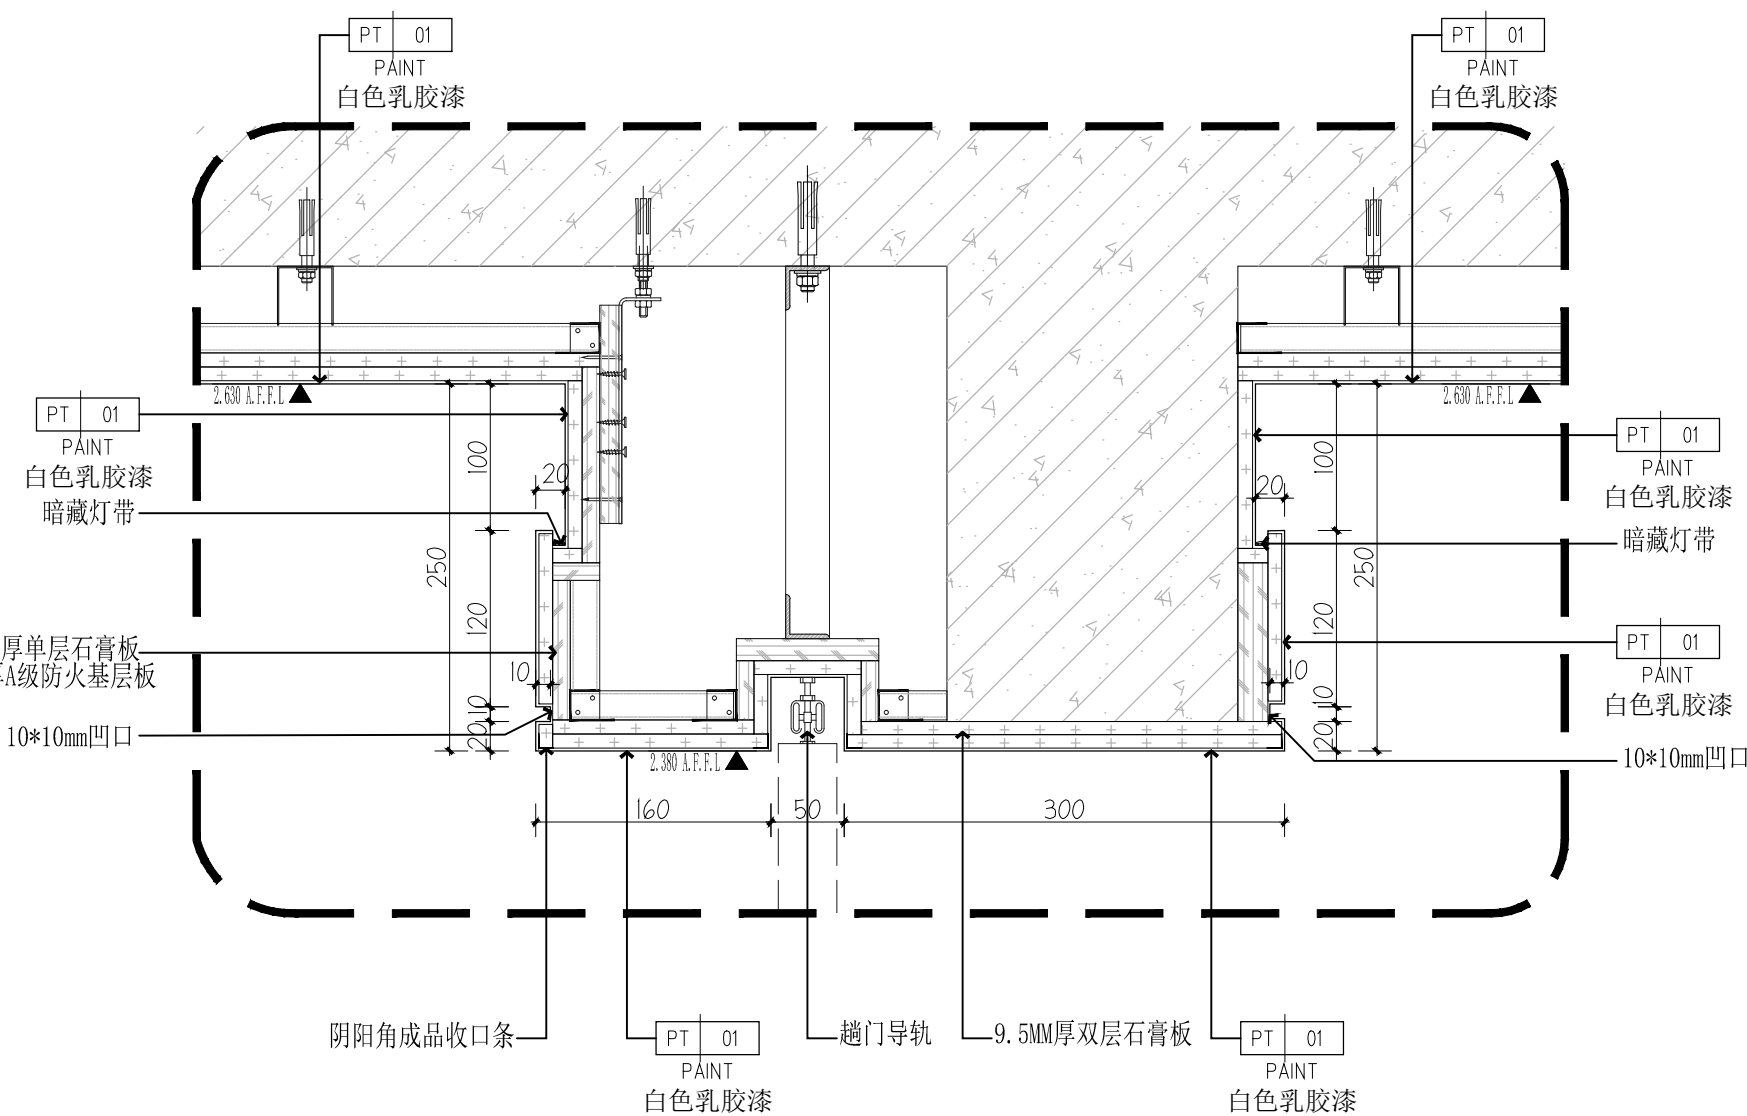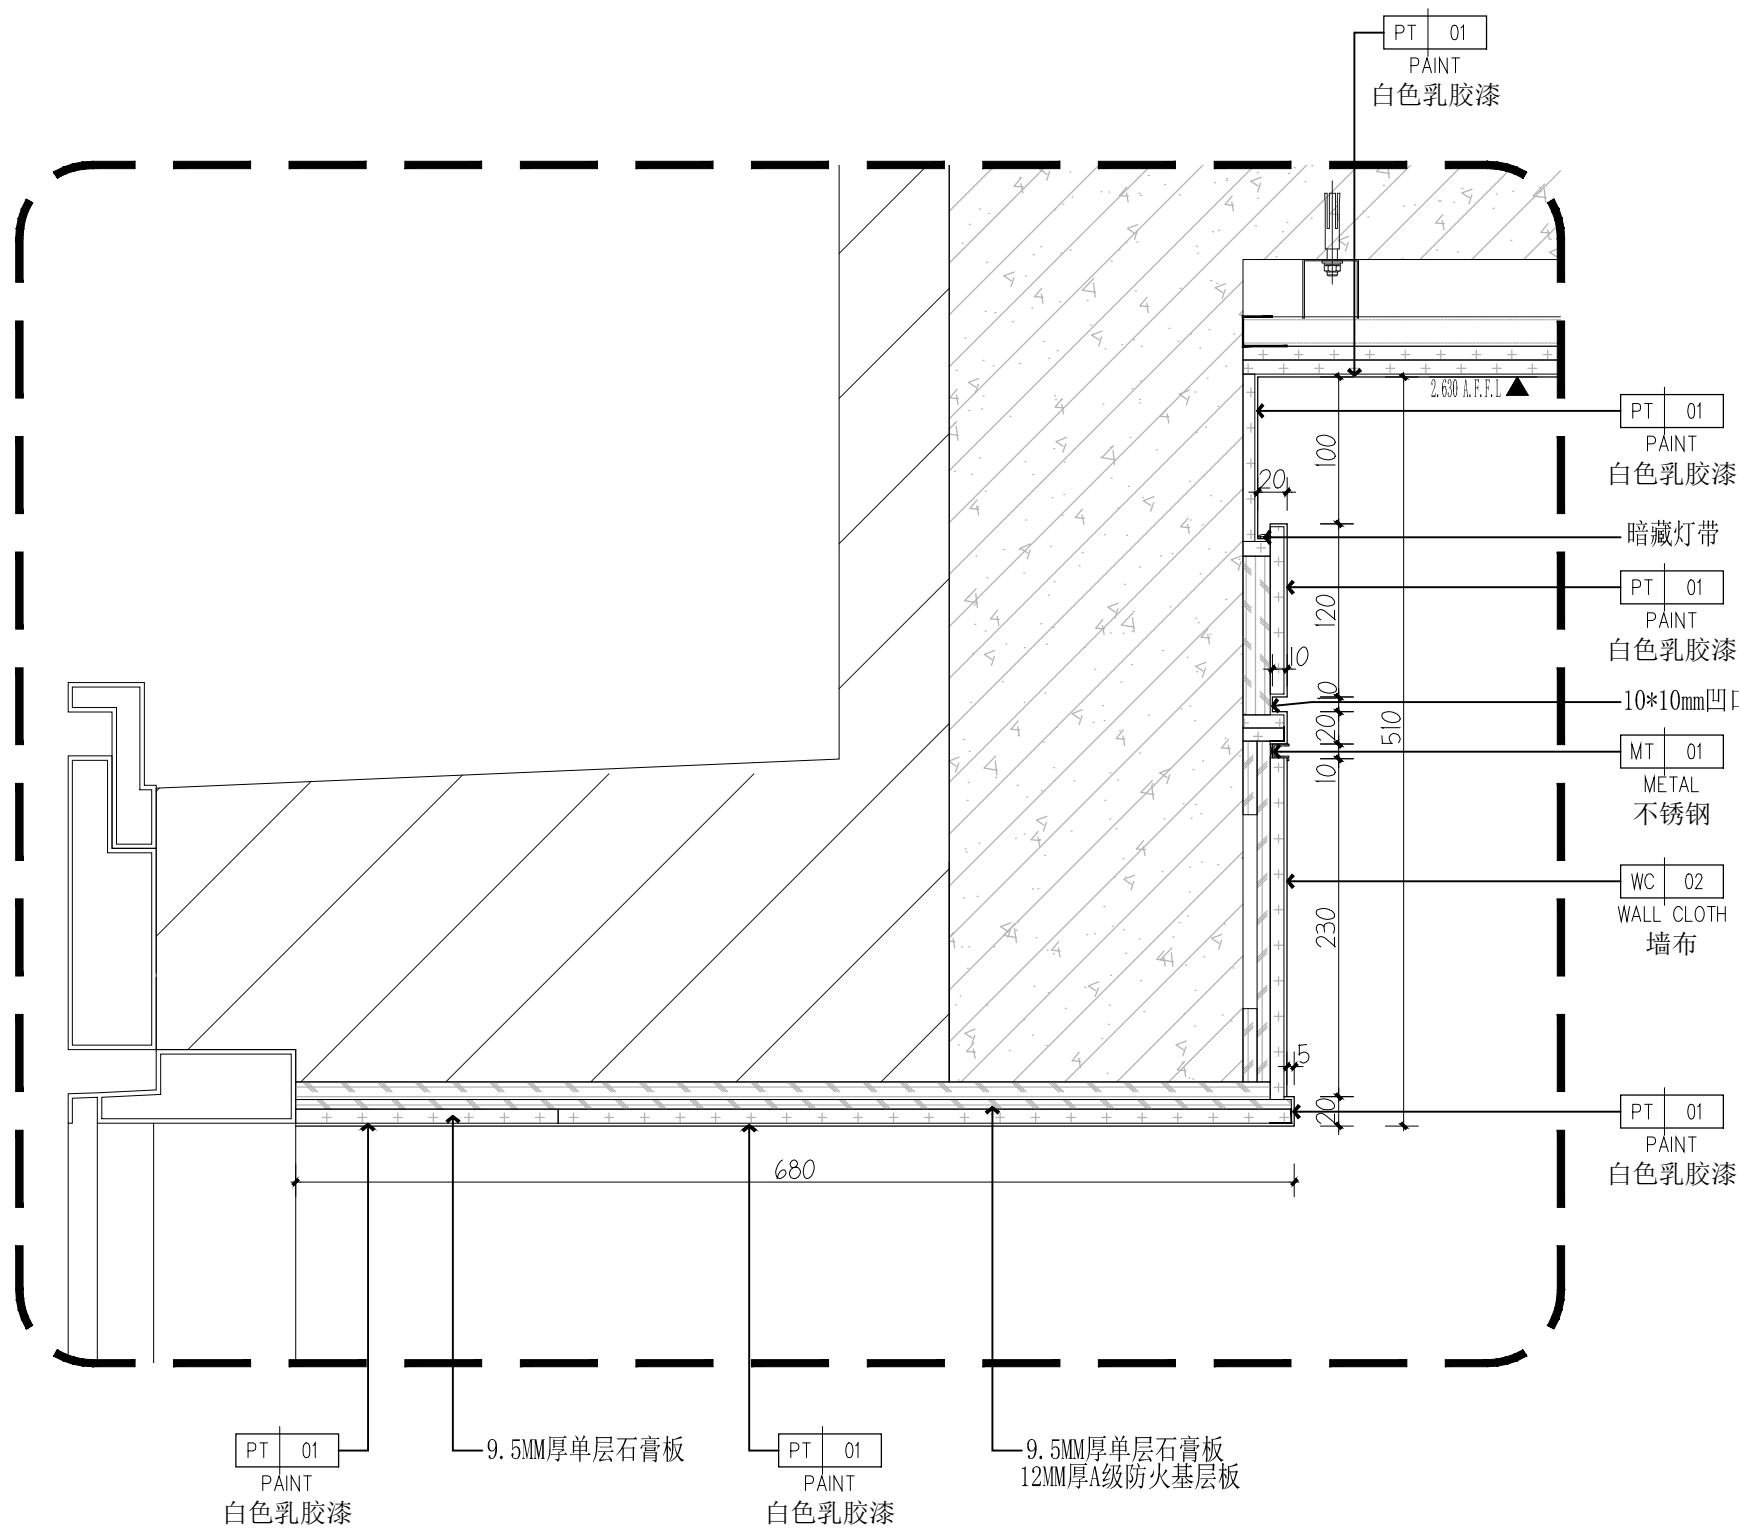01 客厅天花大样图
P04 A2@1:502 客厅天花大样图
P04 A2@1:503 客厅天花大样图
P04 A2@1:504 卧室天花大样图
P04 A2@1:5

建设单位 CONSTRUCTION

深圳市鸿禧
投资有限公司

项目名称 PROJECT

胤璇中心大厦项目
A户型创意样板房

签字/盖章 SIGN/ SEAL

项目负责 ITEM MANAGER

设计 DESIGNER

制图 DRAWN

审核 CHECKED

设计阶段 STATUS

竣工图阶段

日期 Date

2024/04

图名 DRAWING TITLE

A户型



天花大样图


比例 SCALE

见图


图纸编号 DRAWING NO.

D01

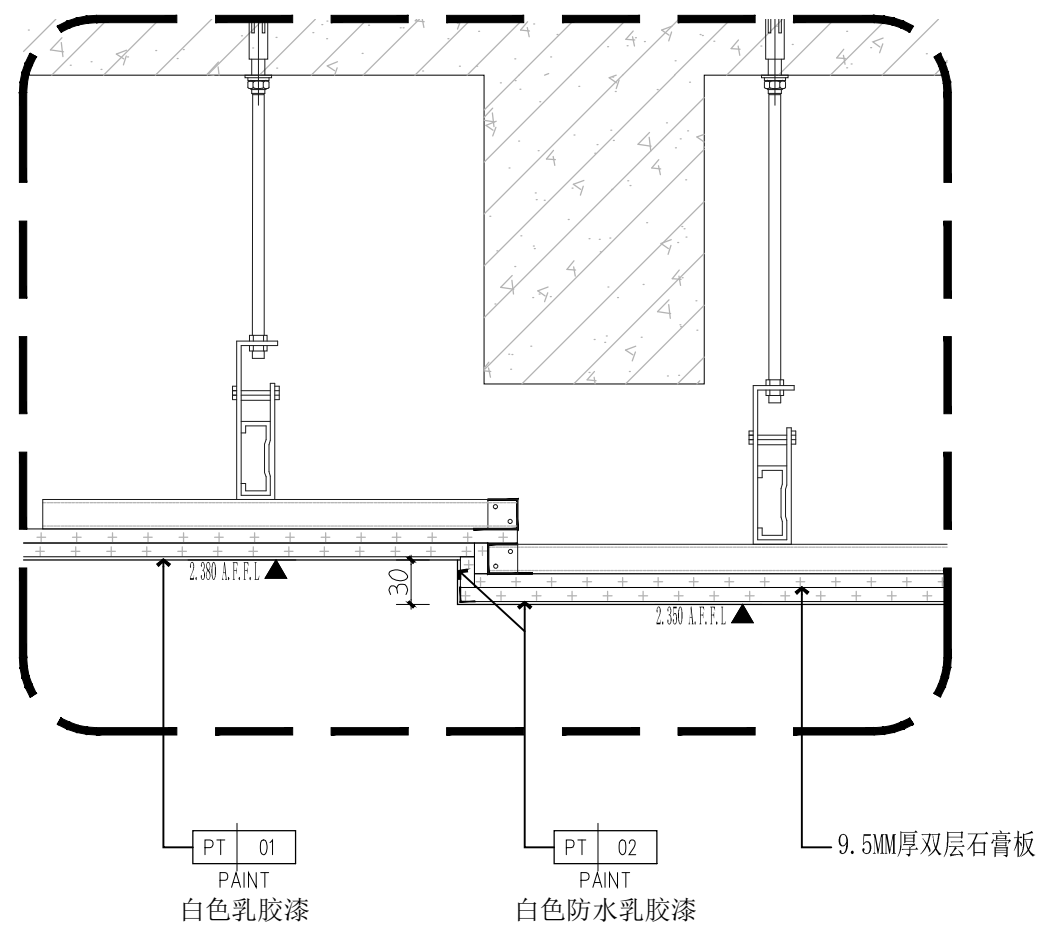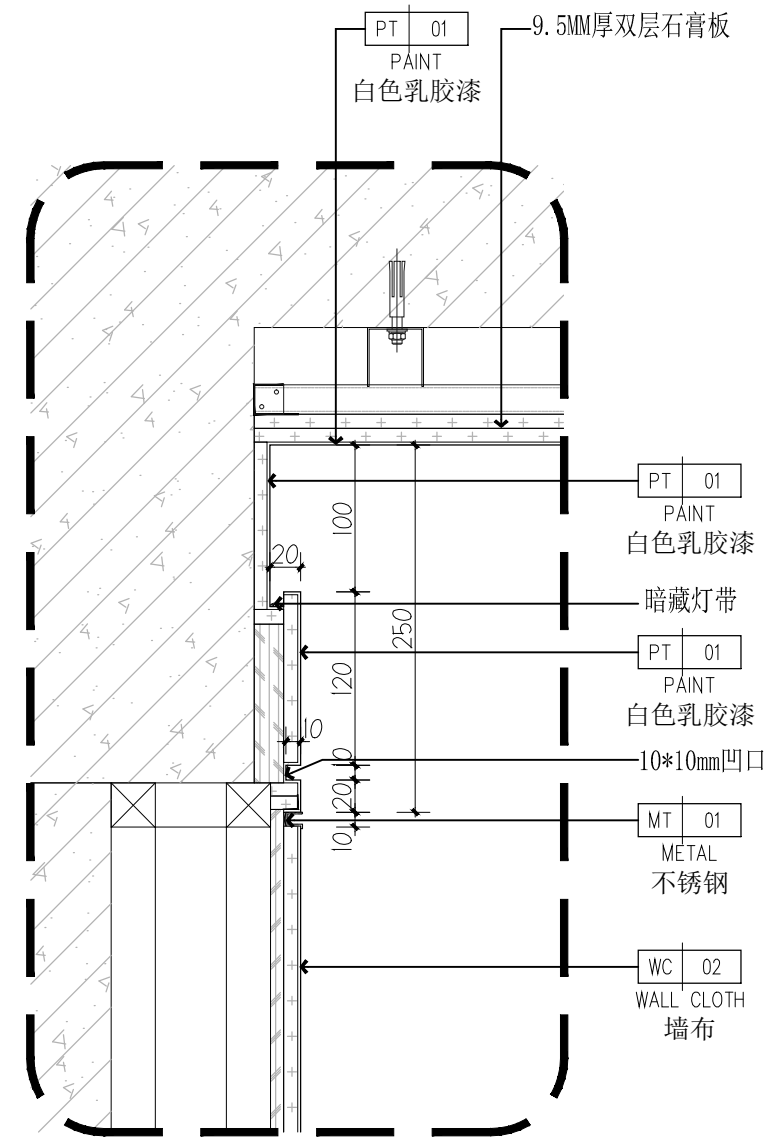


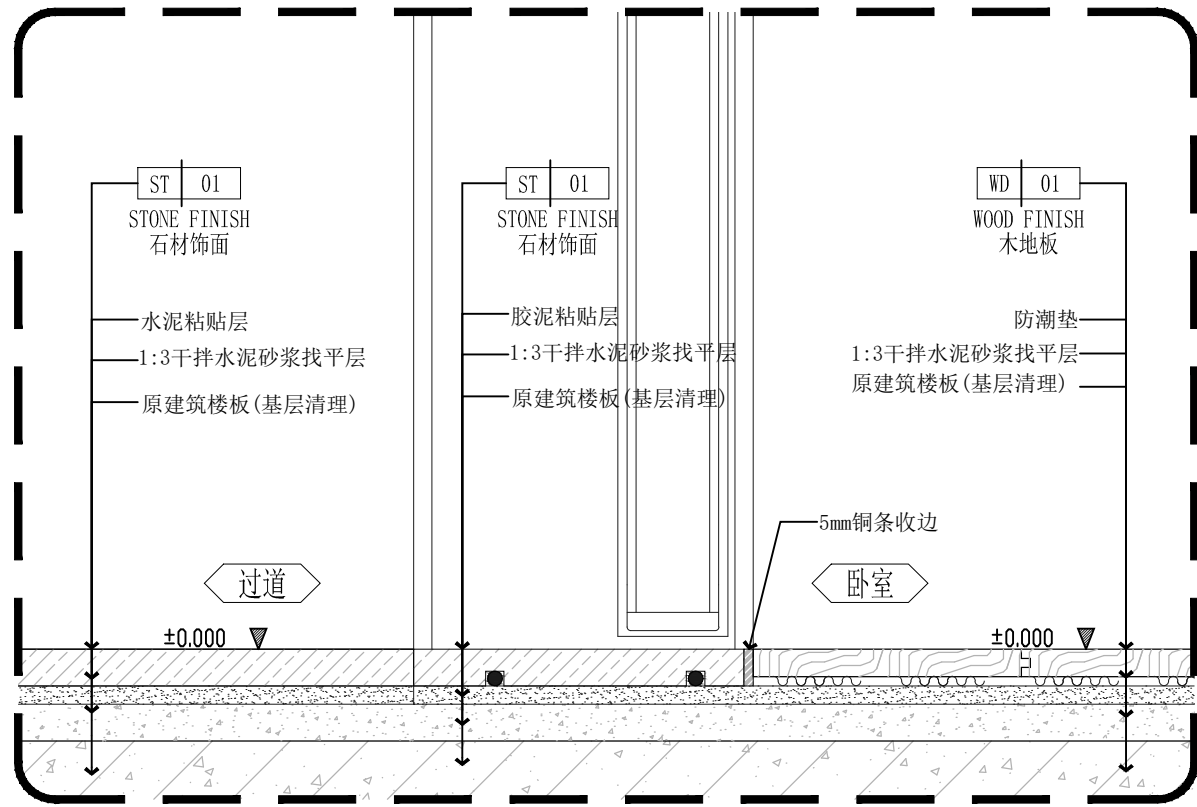


01 房间门槛石大样图
P09 A2@1:5

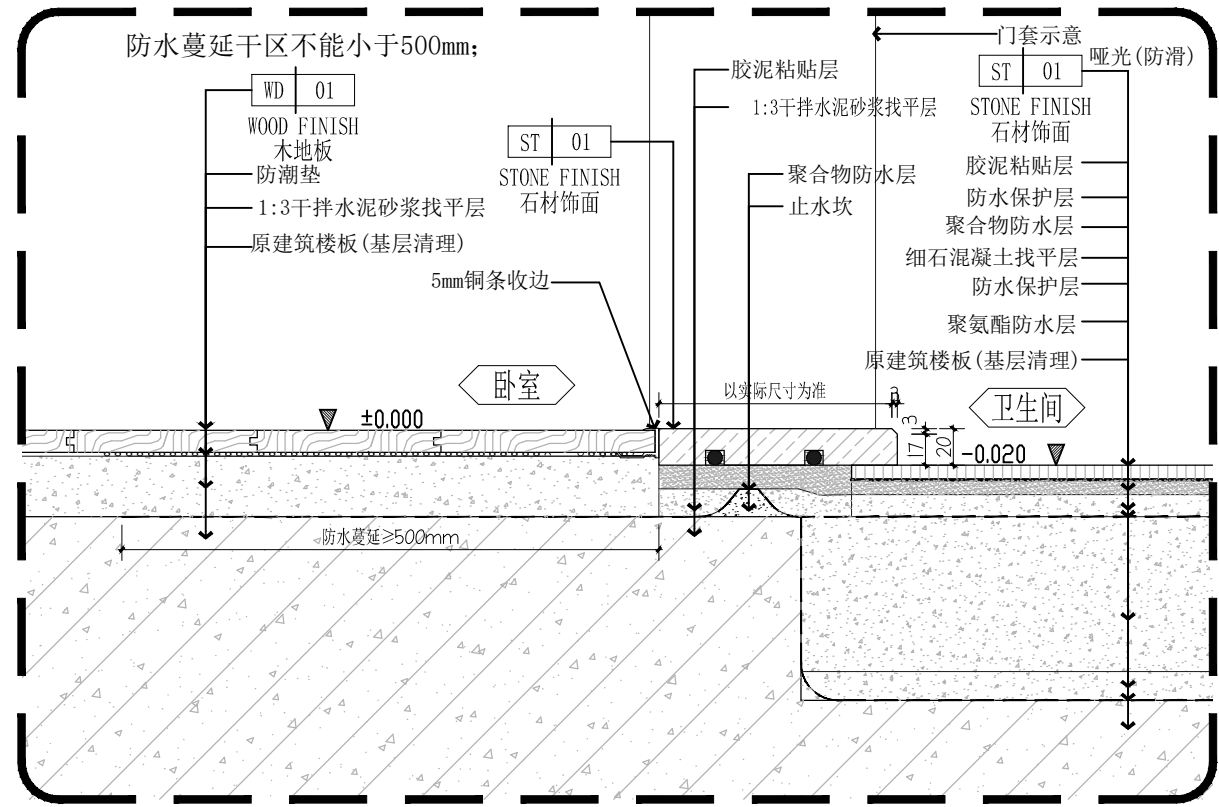


02 卫生间门槛石大样图
P09 A2@1:5

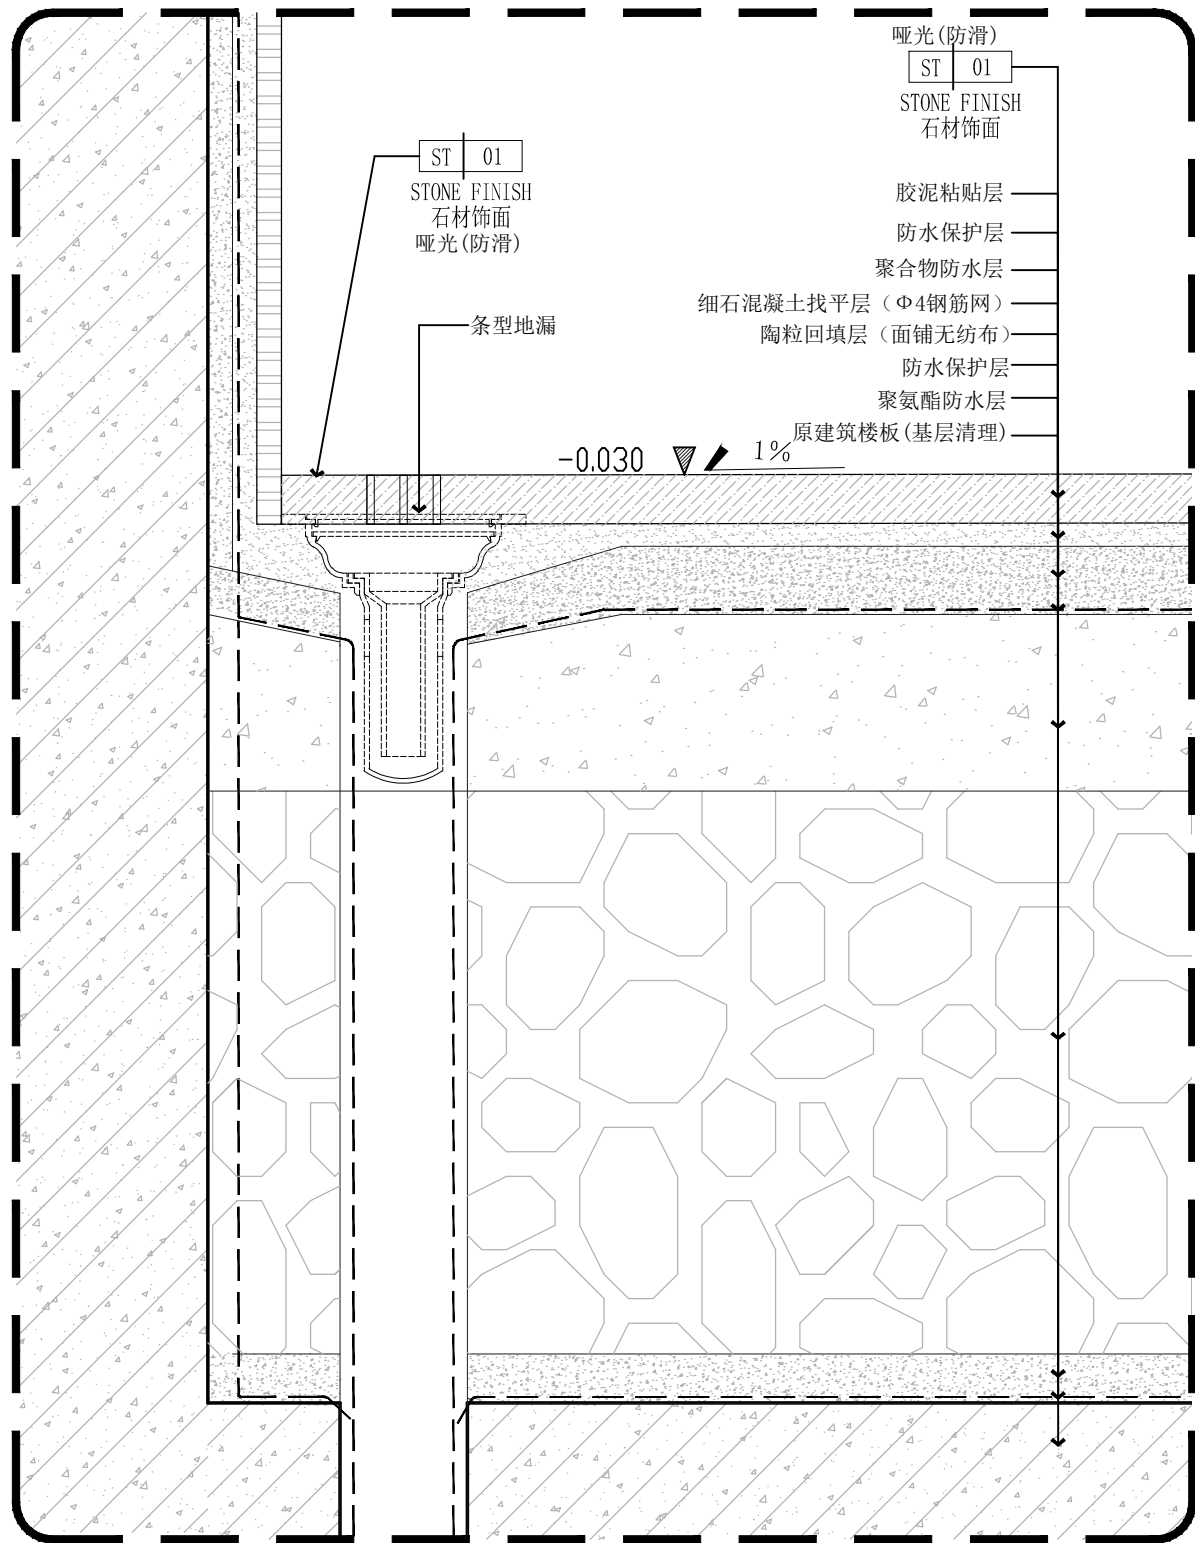


03 淋浴间地漏大样图
P09 A2@1:5

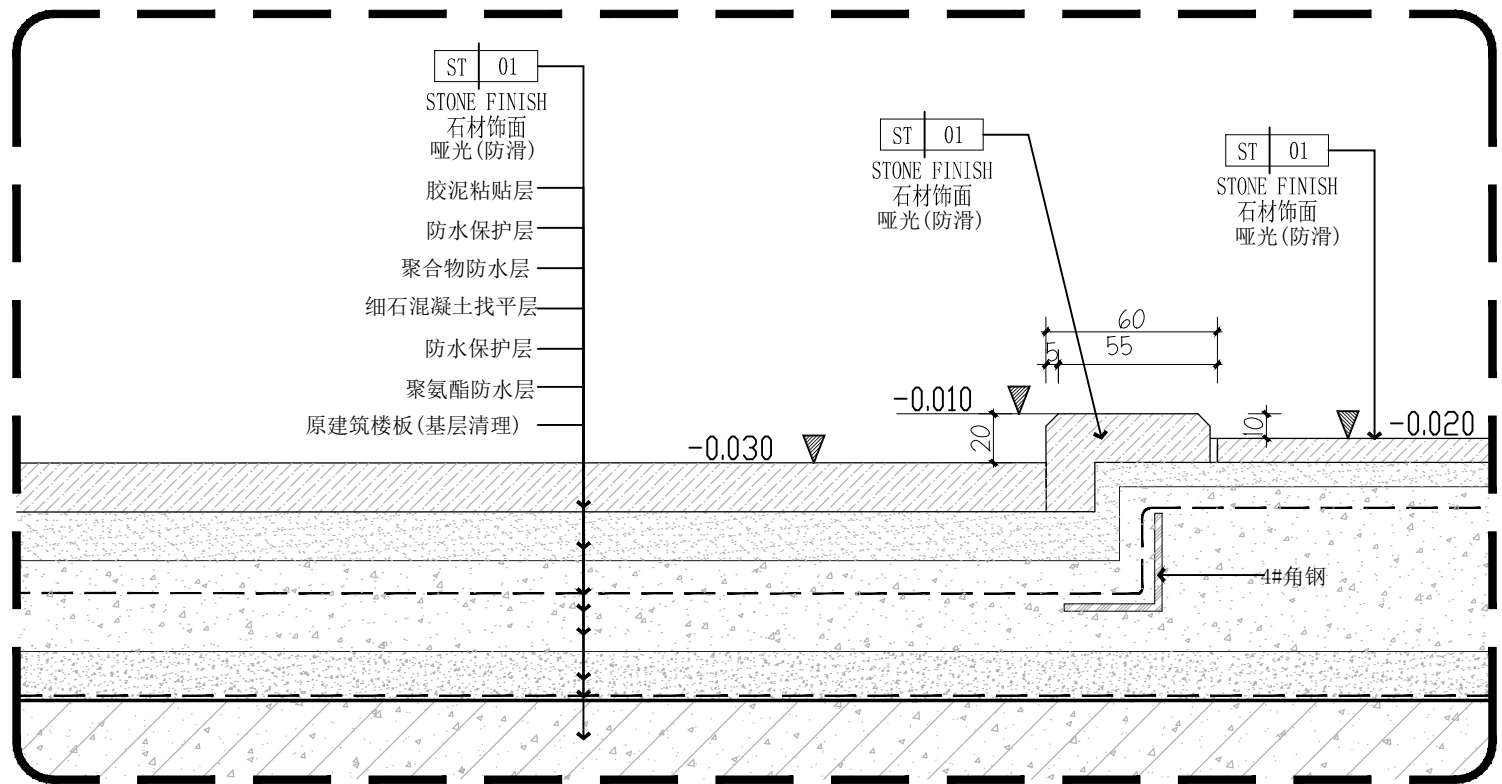


04 淋浴间地面大样图
P09 A2@1:5

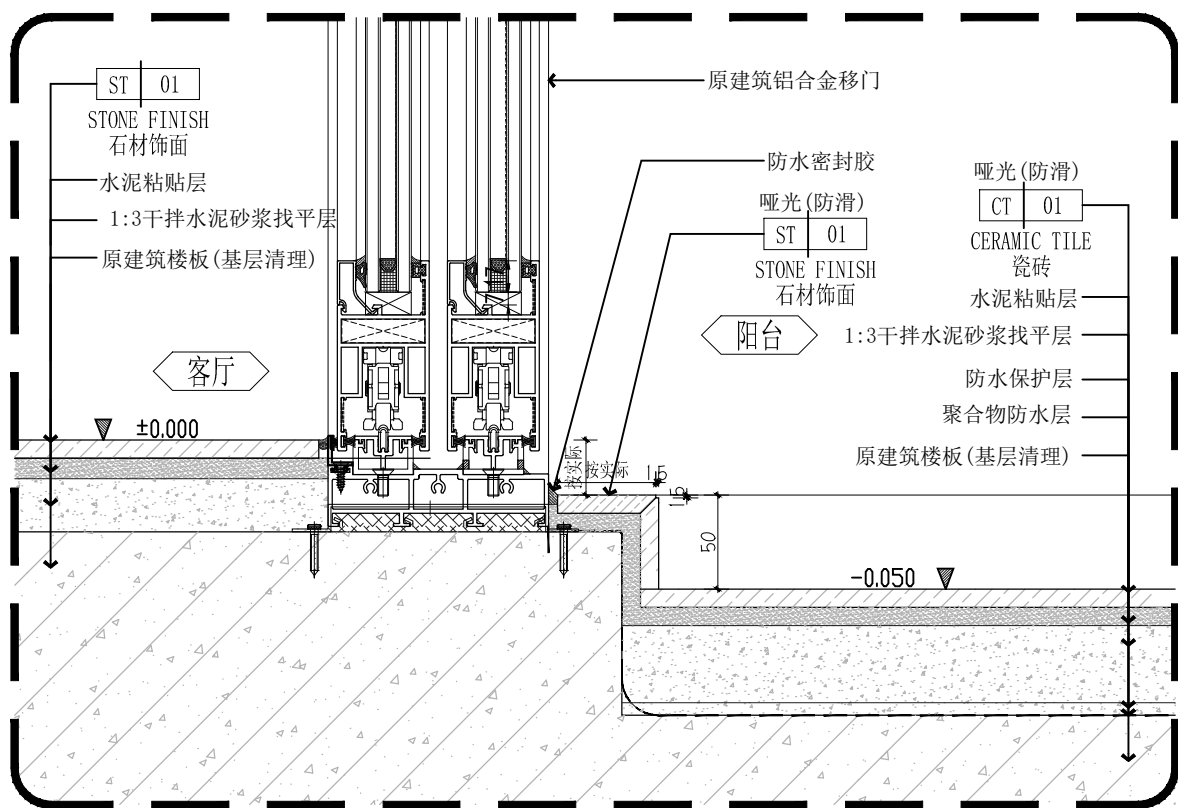


05 阳台门槛石大样图
P09 A2@1:5

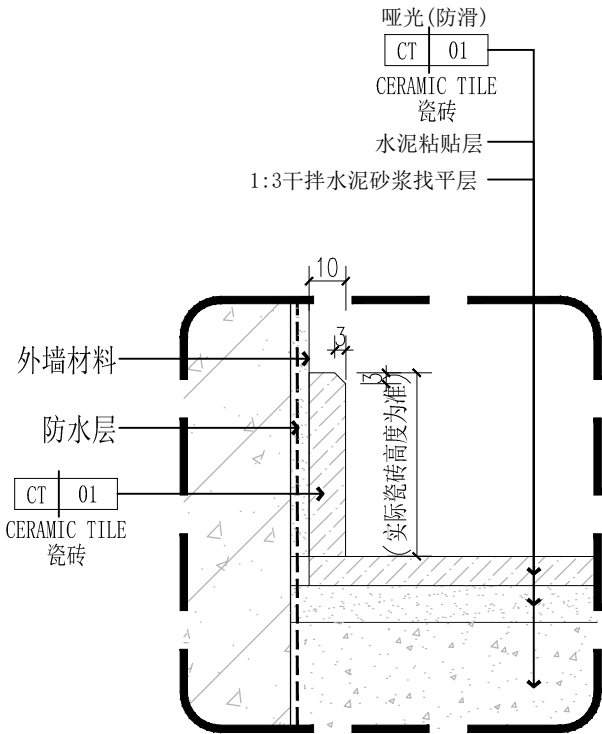


06 阳台踢脚线大样图
P09 A2@1:5

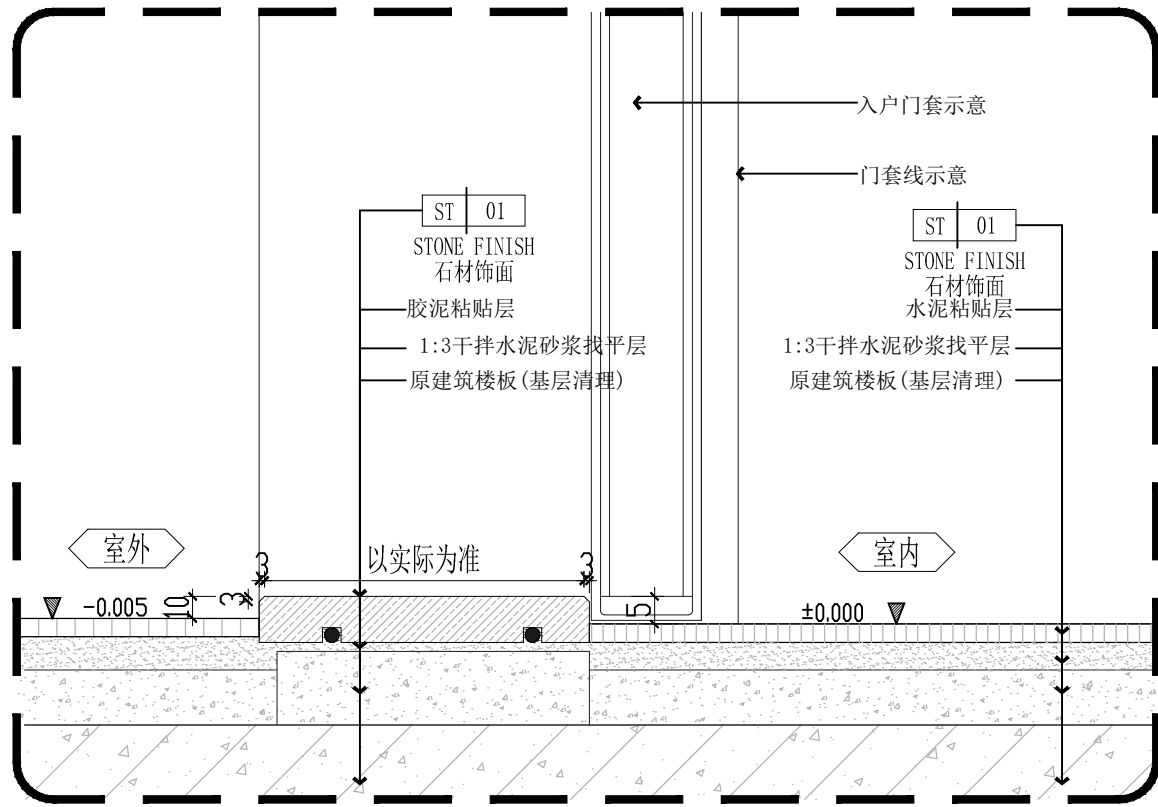

07
P09 入户门槛石
A2@1:5

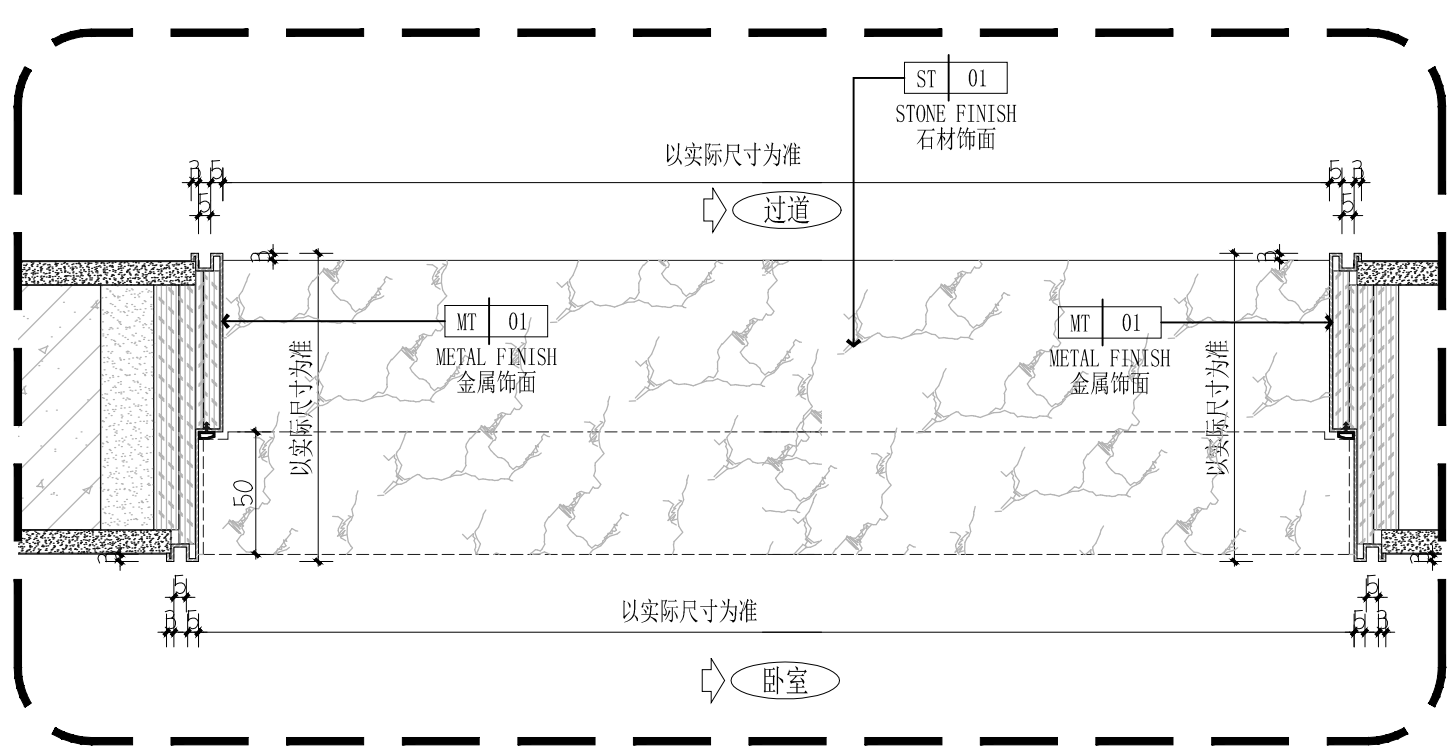


08
P09 卧室门槛做法大样图
A2@1:5

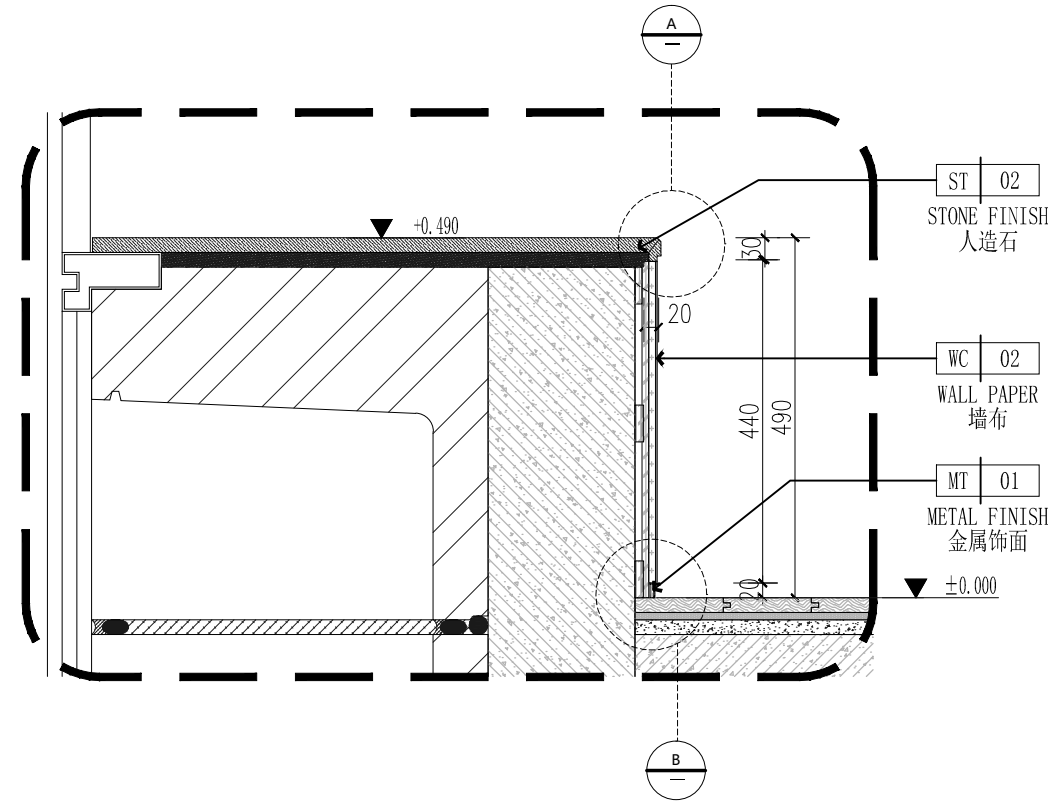


注：卧室床区域飘窗石需结合软装铺贴


09
P09 飘窗大样图
A2@1:10

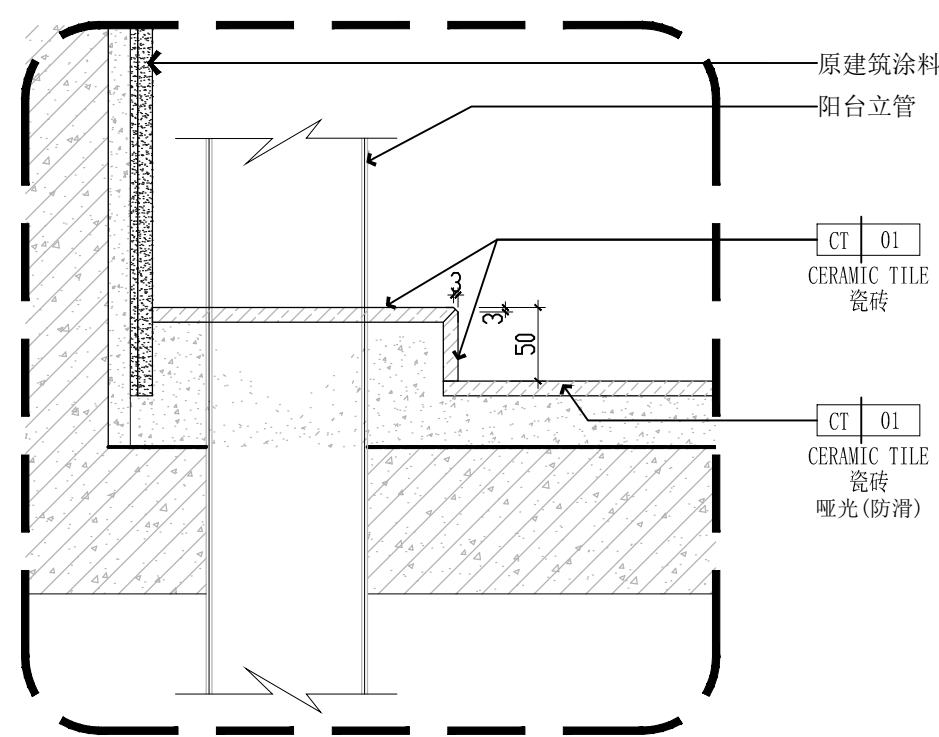


10
P09 阳台立管大样图
A2@1:5

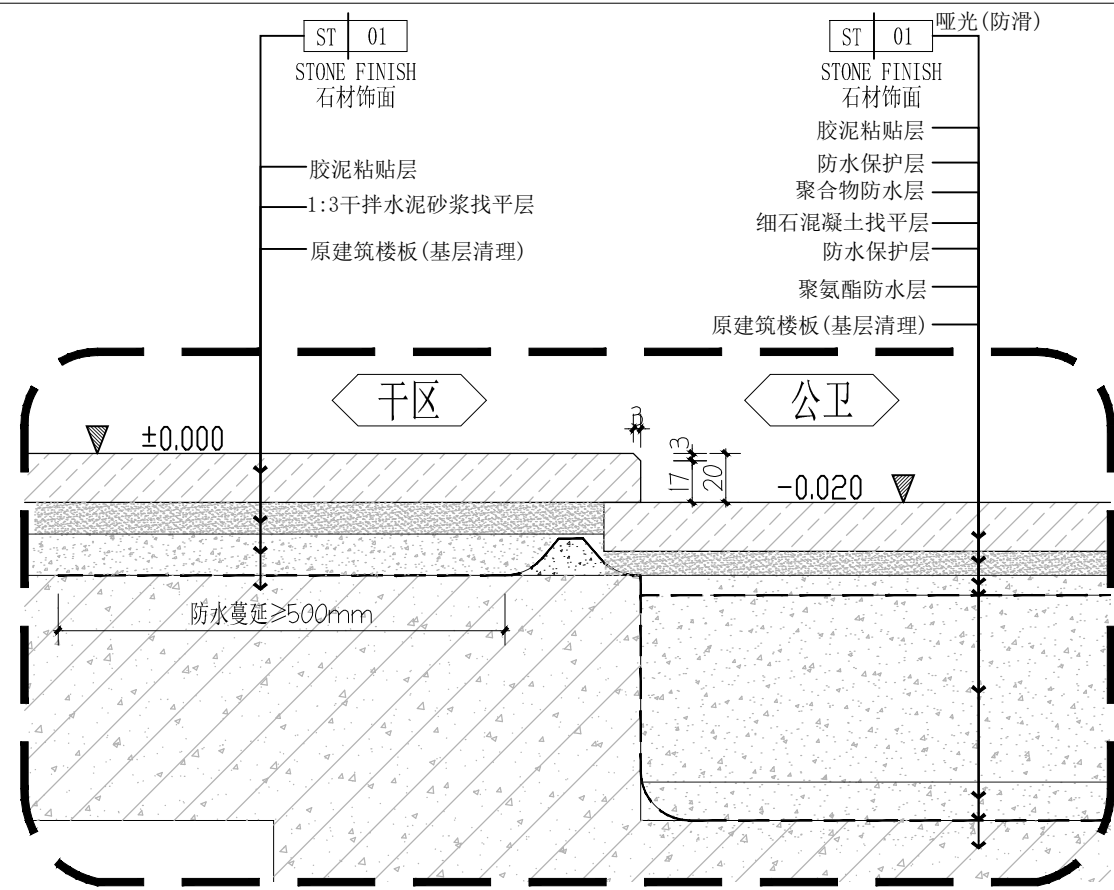


11
P09 公卫大样图
A2@1:5

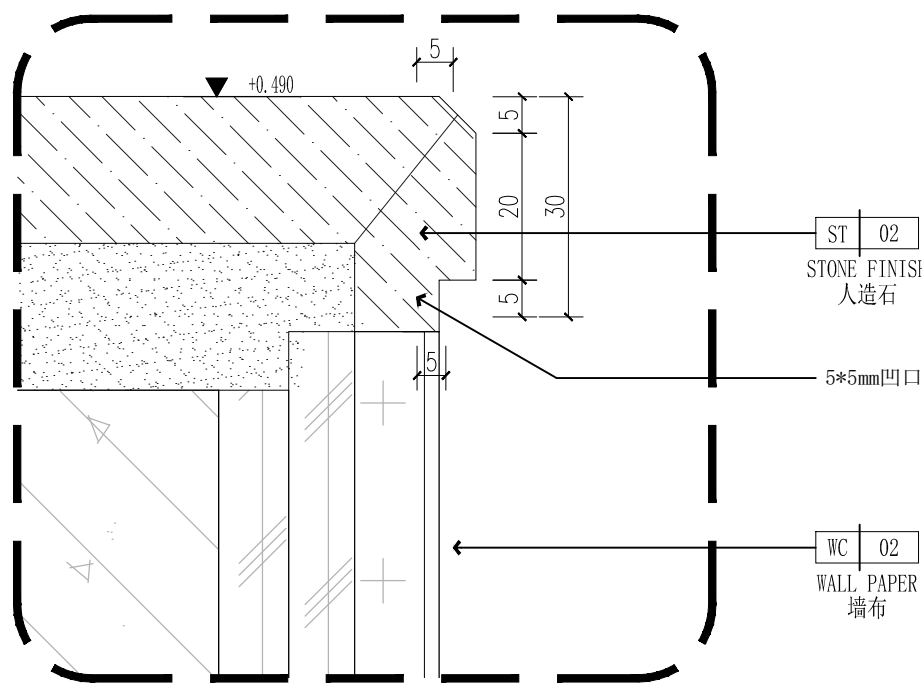

A
大样图
A2@1:1

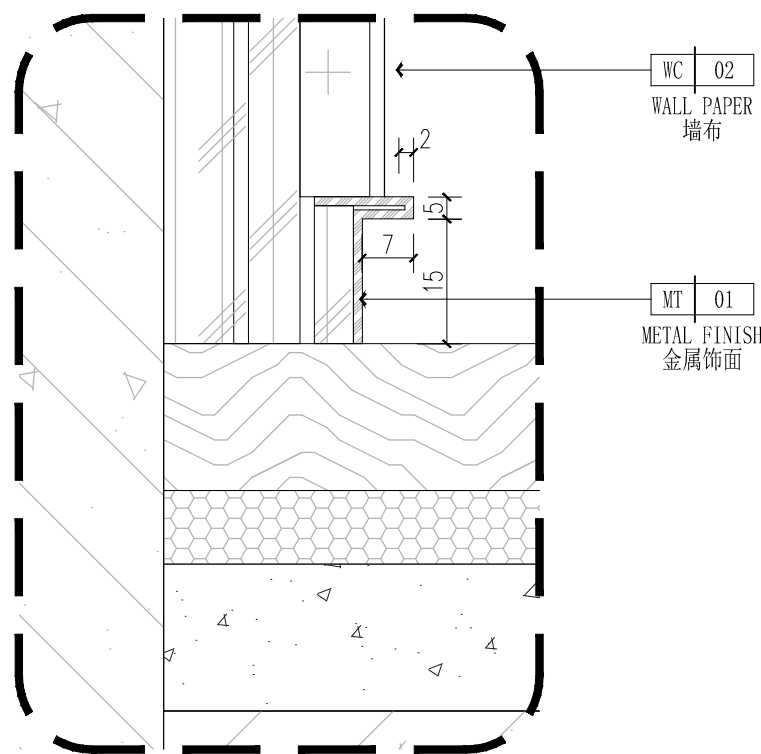

B
大样图
A2@1:1

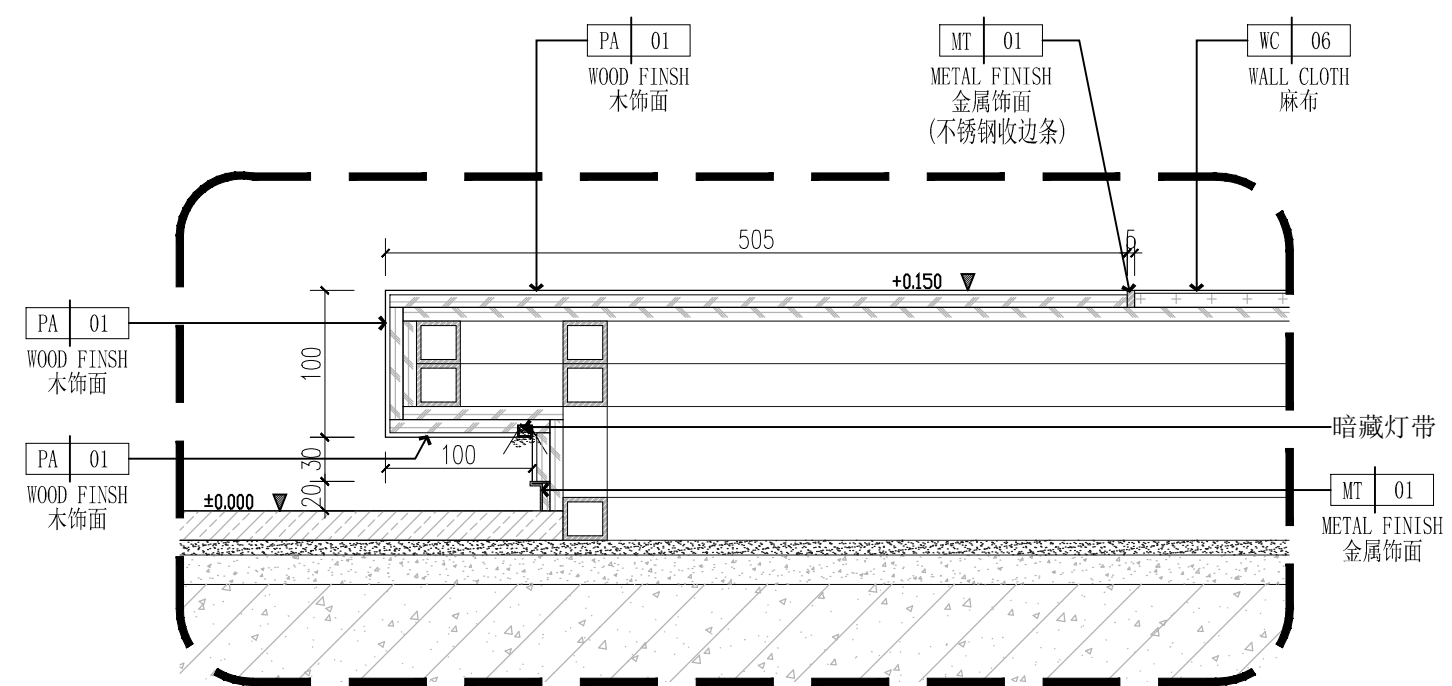

12
P09 茶室地台大样图
A2@1:5


注意 NOTES

图纸中所有设计内容均为本公司的
版权,未经允许,不得复印及转发。
不得临场更改,施工方在现场核实
尺寸,如有误差请及时会设计部。


This drawing & design are
copyright and no portion may be
reproduced without the written
permission of the designer.
Do not scale the drawing. All
measurements must be checked
on site by the contractor any
discrepancies should be
reported to the designer.

修订 REVISE


NO.	REVISION

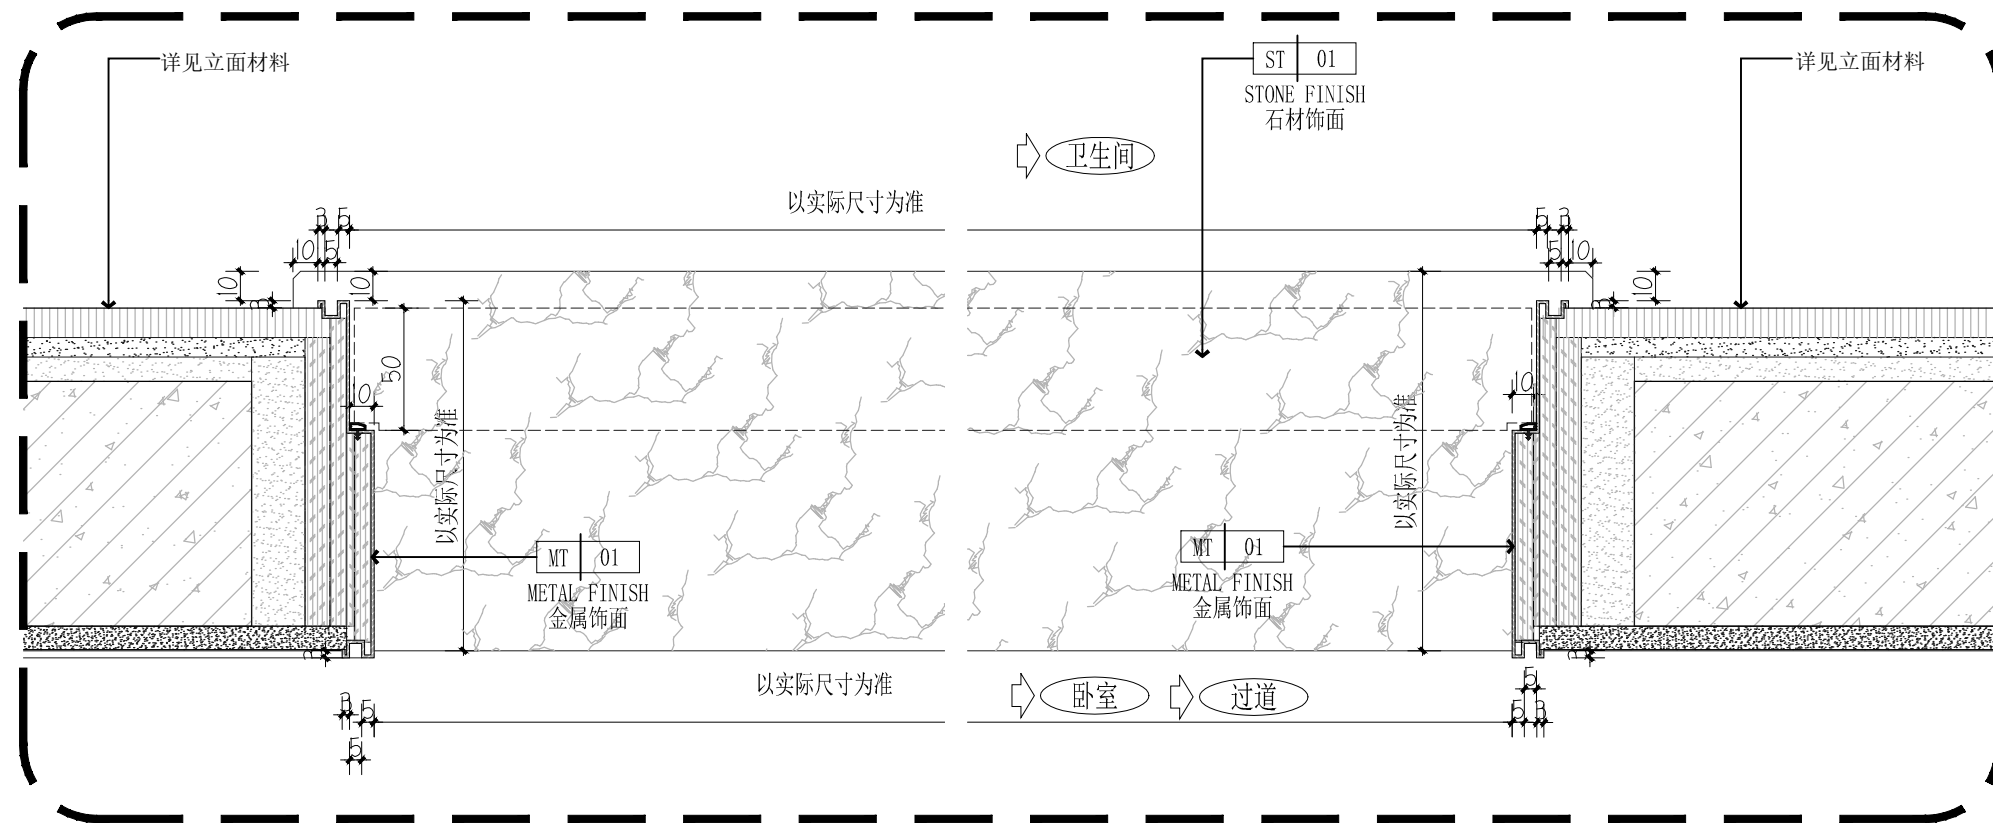


13 卫生间门槛石大样图
P09 A2@1:5

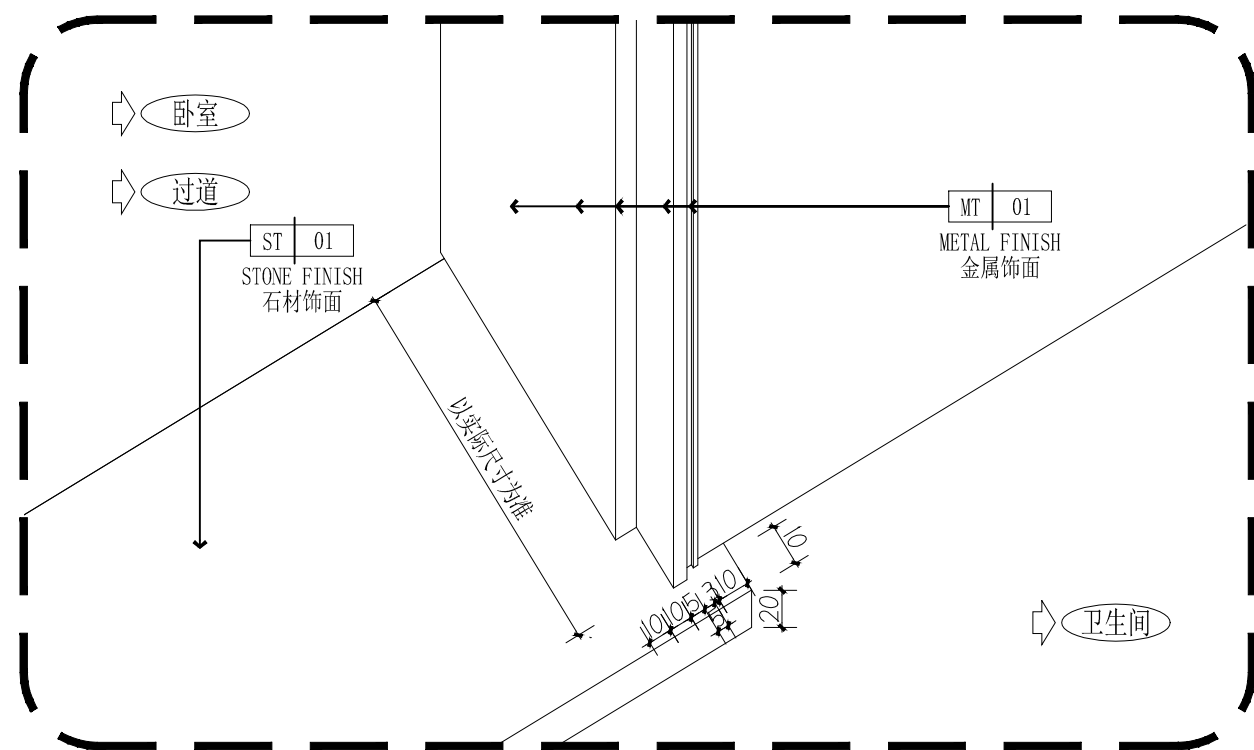


14 石材脚座与门套及门槛石的三维关系图
P09 A2@1:5

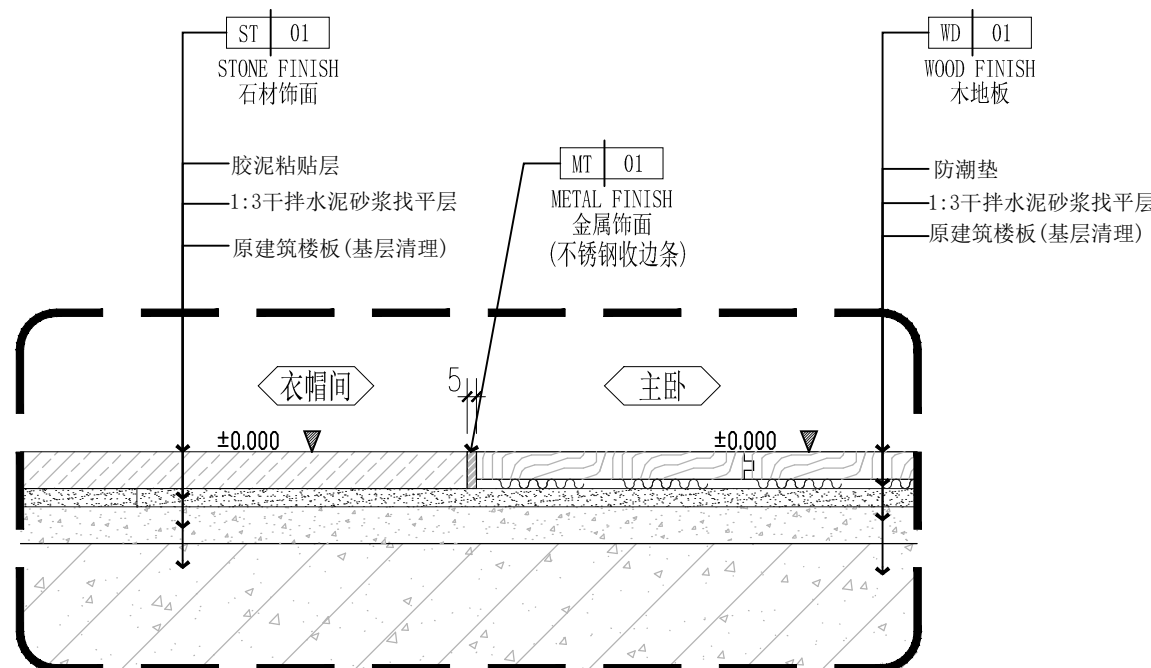

16 主卧大样图
P09 A2@1:5

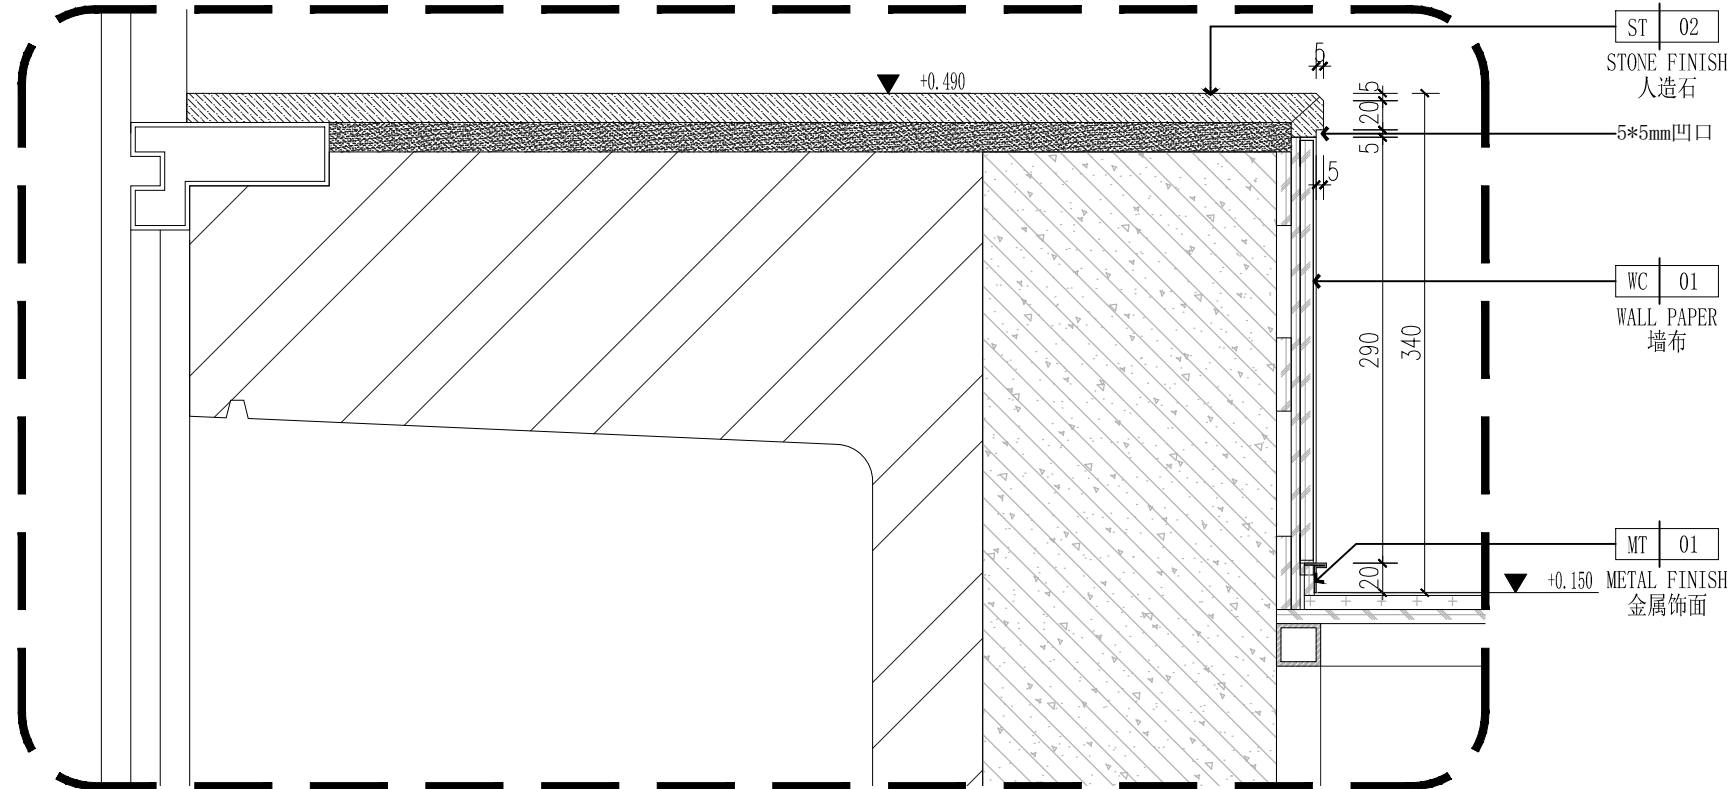

15 茶室飘窗大样图
P09 A2@1:10

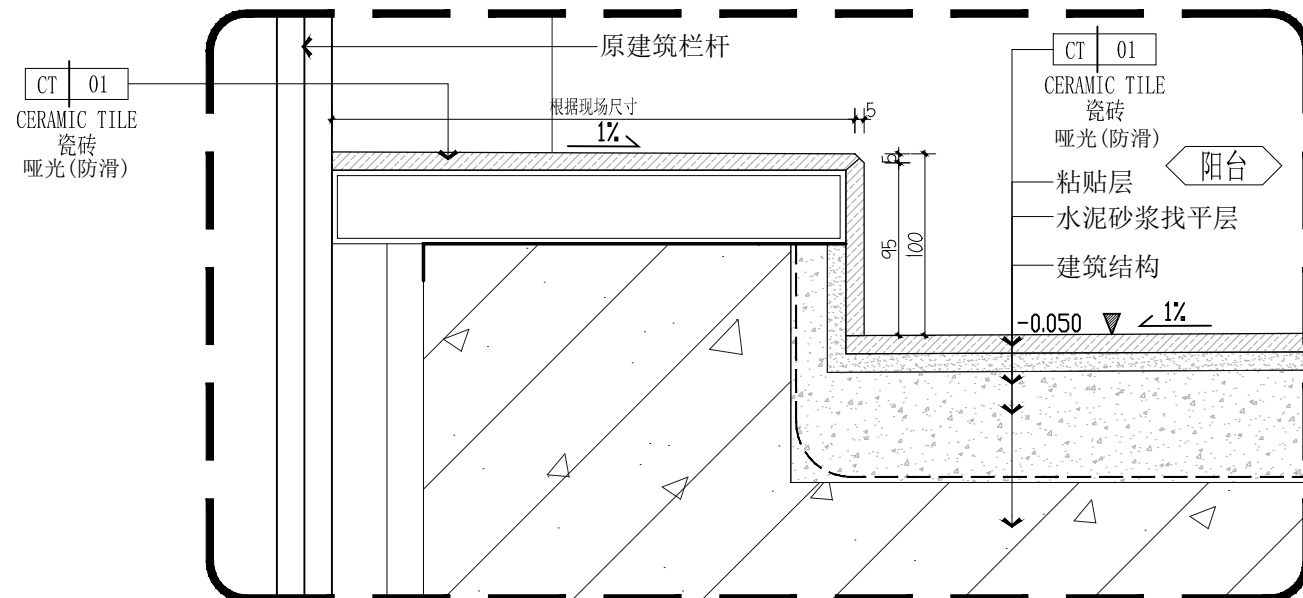

12 阳台大样图
P09 A2@1:5

建设单位 CONSTRUCTION

深圳市鸿禧
投资有限公司

项目名称 PROJCT

胤璇中心大厦项目
A户型创意样板房

签字/盖章 SIGN/ SEAL

项目负责 ITEM MANAGER

设计 DESIGNER

制图 DRAWN

审核 CHECKED

设计阶段 STATUS

竣工图阶段

日期 Date

2024/04

图名 DRAWING TITLE

A户型

地面大样图

比例 SCALE




见图

图纸编号 DRAWING NO.

D05

注意 NOTES
图纸中所有设计内容均为本公司的
版权,未经允许,不得复印及转发。
不承诺图纸, 施工方在现场核实
尺寸, 如有误差请与设计师。
This drawing & design are
copyright and no portion may be
reproduced without the written
permission of the designer.
Do not scale the drawing. All
measurements must be checked
on site by the contractor any
discrepancies should be
reported to the designer.




修订 REVISE

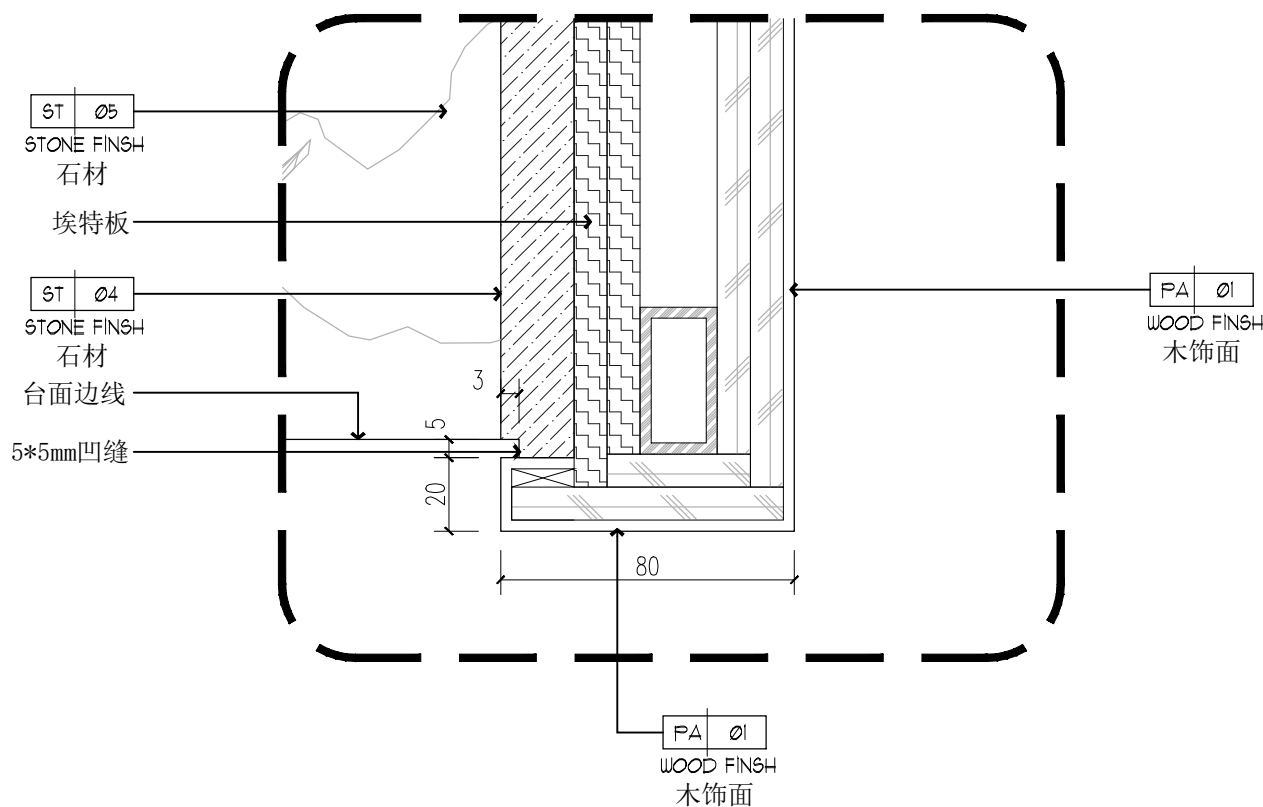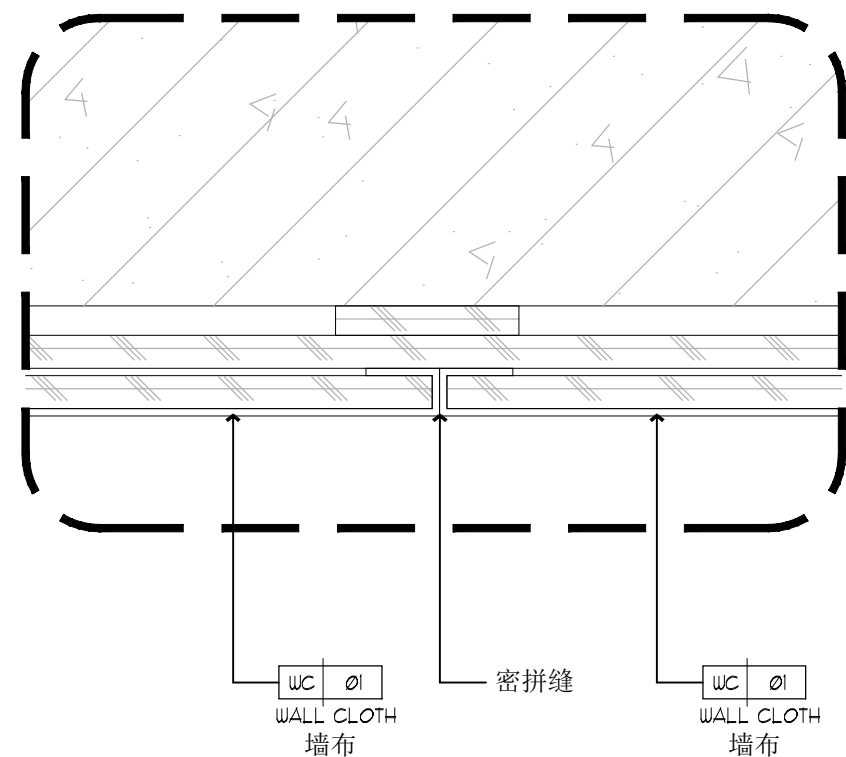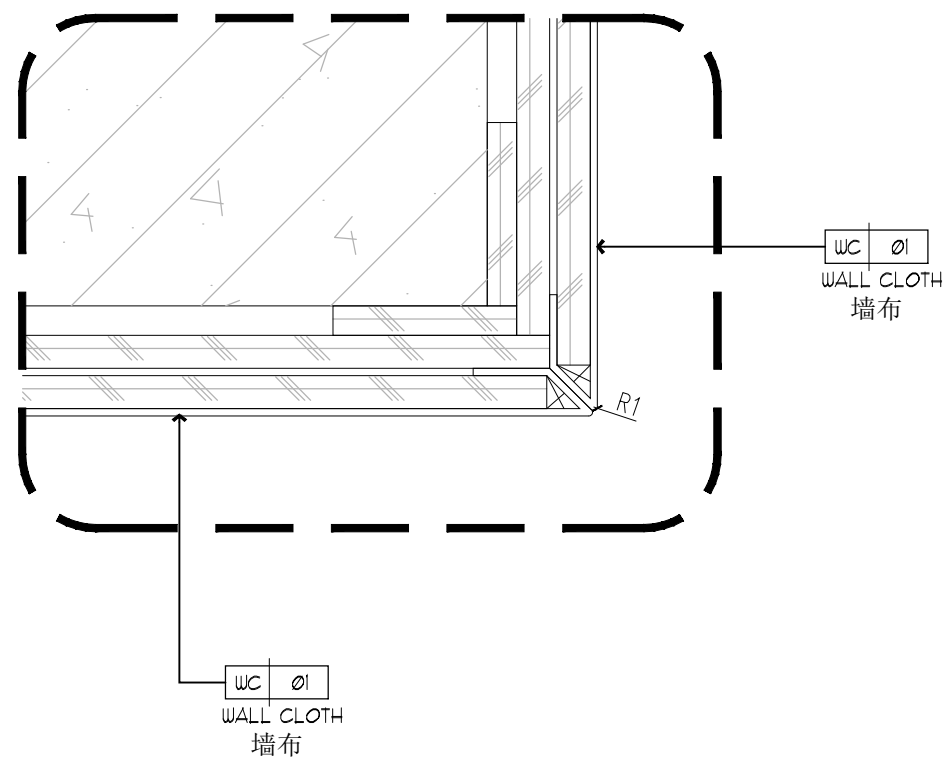



01 墙身大样图
E01 A2@1:2

02 墙身大样图
E01 A2@1:2

03 墙身大样图
E02 A2@1:2

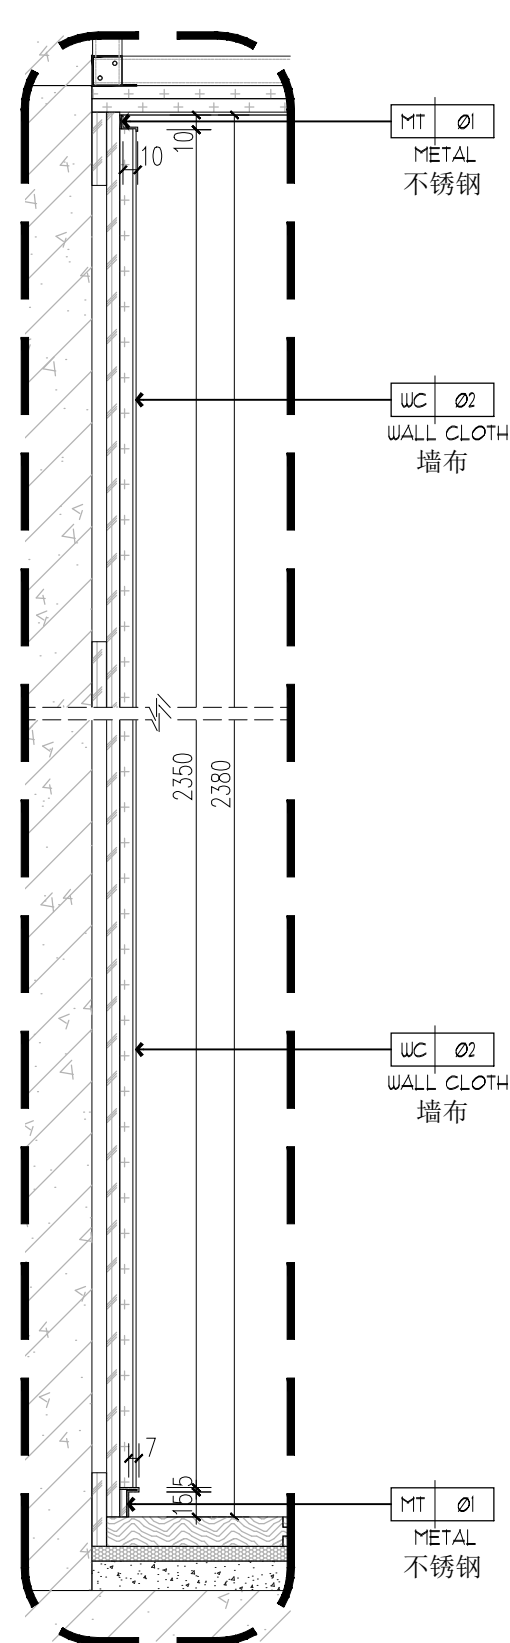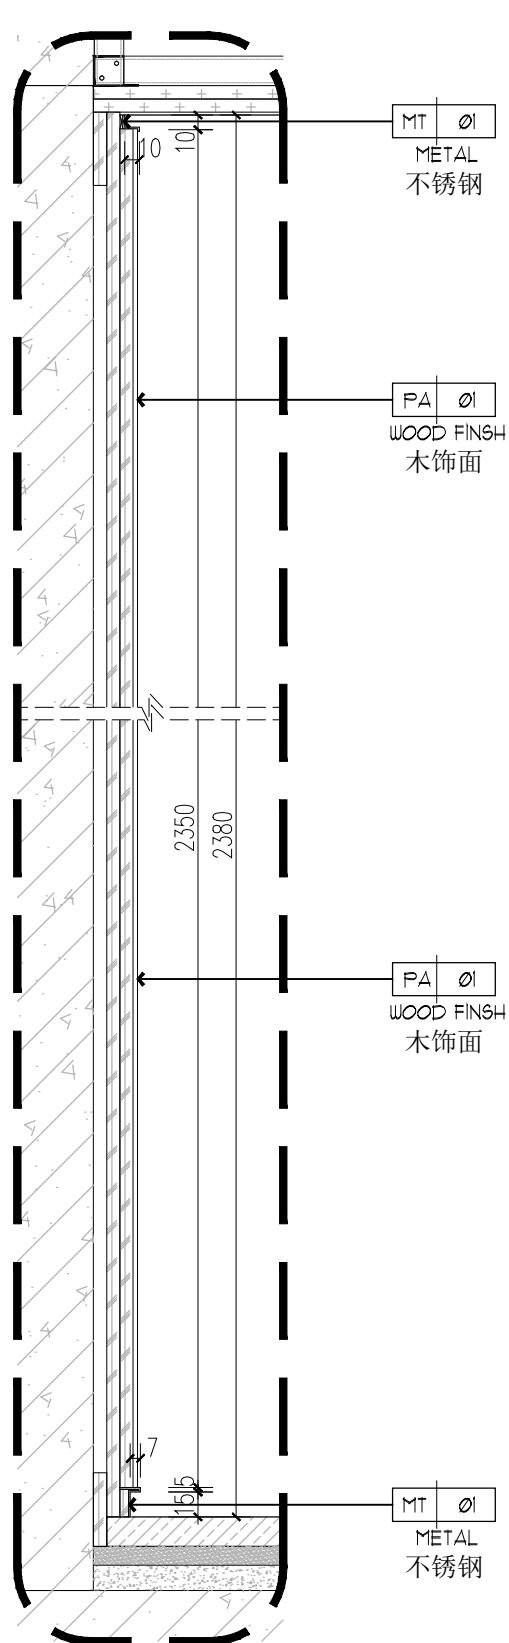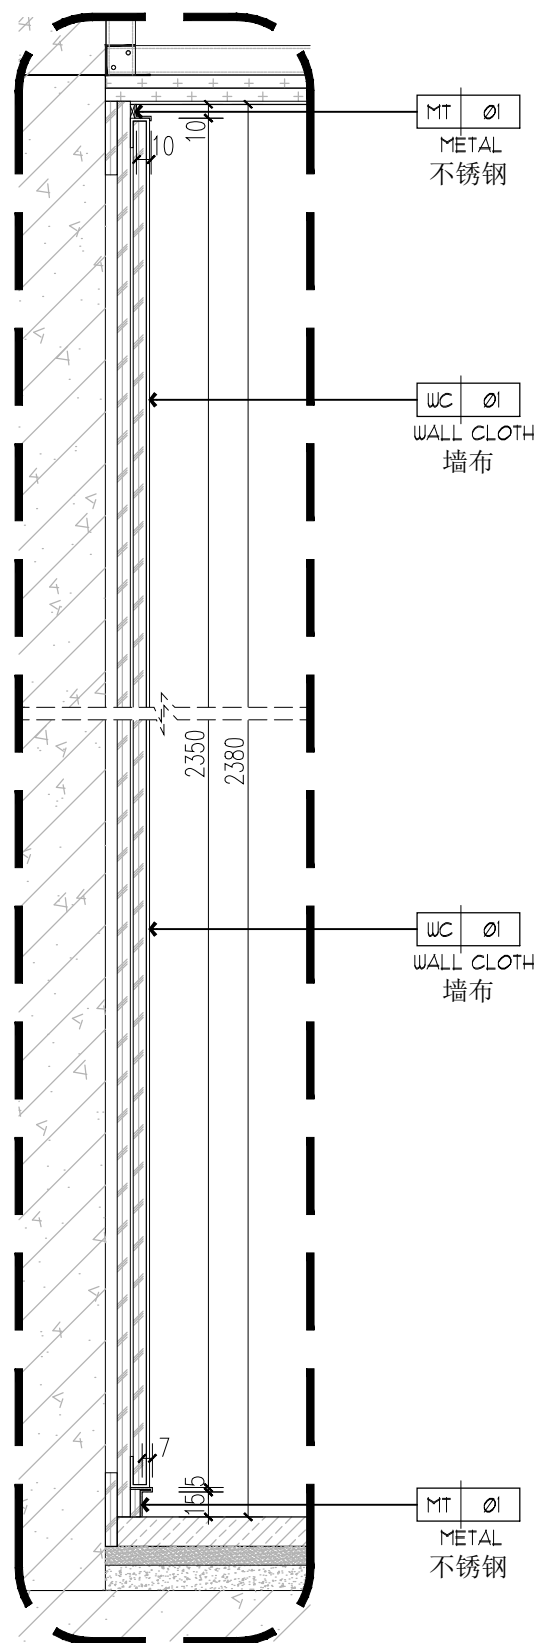

07 墙身大样图
E02 A2@1:2

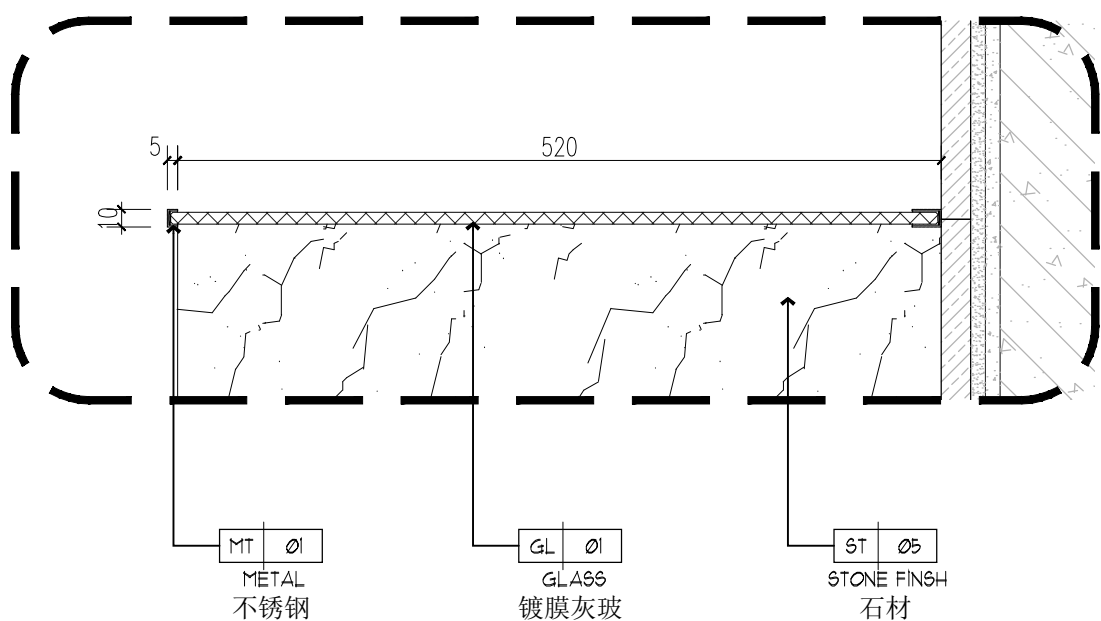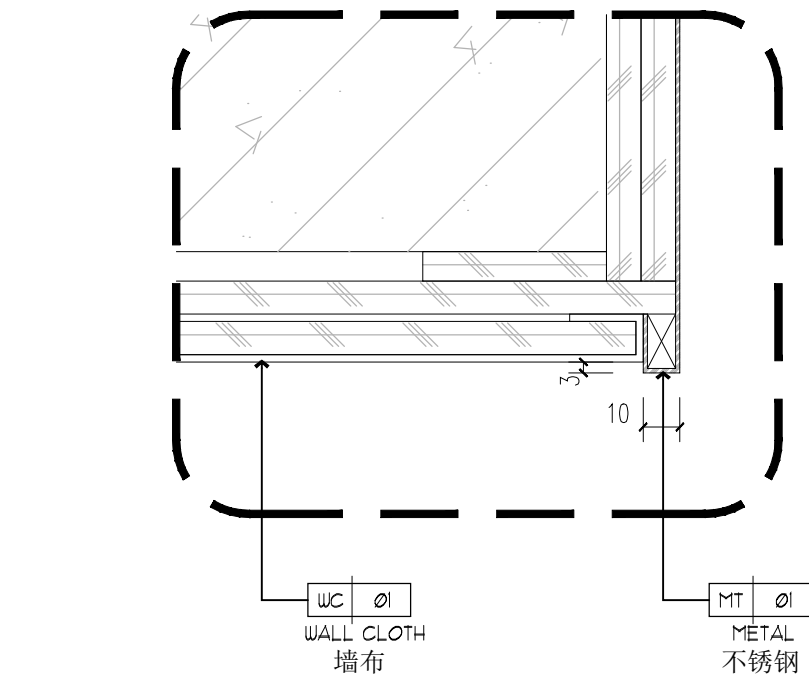

04 墙身大样图
E01 A2@1:5

05 墙身大样图
E01 A2@1:5

06 墙身大样图
E04 A2@1:5

08 墙身大样图
E03 A2@1:5

建设单位 CONSTRUCTION

深圳市鸿禧
投资有限公司

项目名称 PROJCT

胤璇中心大厦项目
A户型创意样板房

签字/盖章 SIGN/ SEAL

项目负责 ITEM MANAGER

设计 DESIGNER

制图 DRAWN

审核 CHECKED

设计阶段 STATUS

施工图阶段

日期 Date

2024/01

图名 DRAWING TITLE

A户型


墙身大样图

比例 SCALE


见图

图纸编号 DRAWING NO.


D06

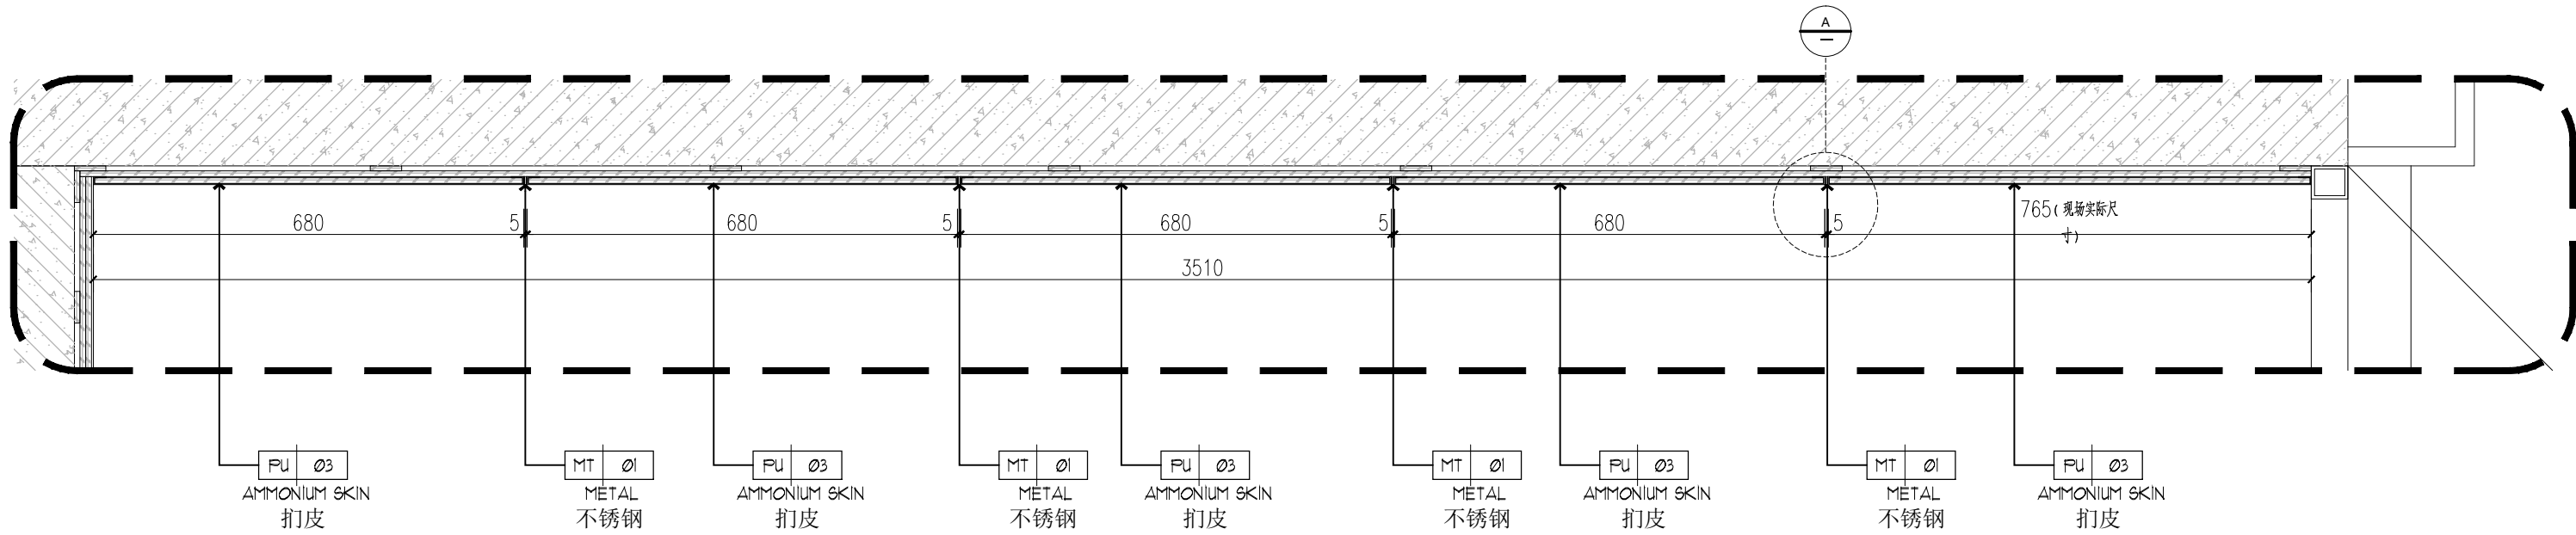


01 墙身大样图
E05 A2@1:5

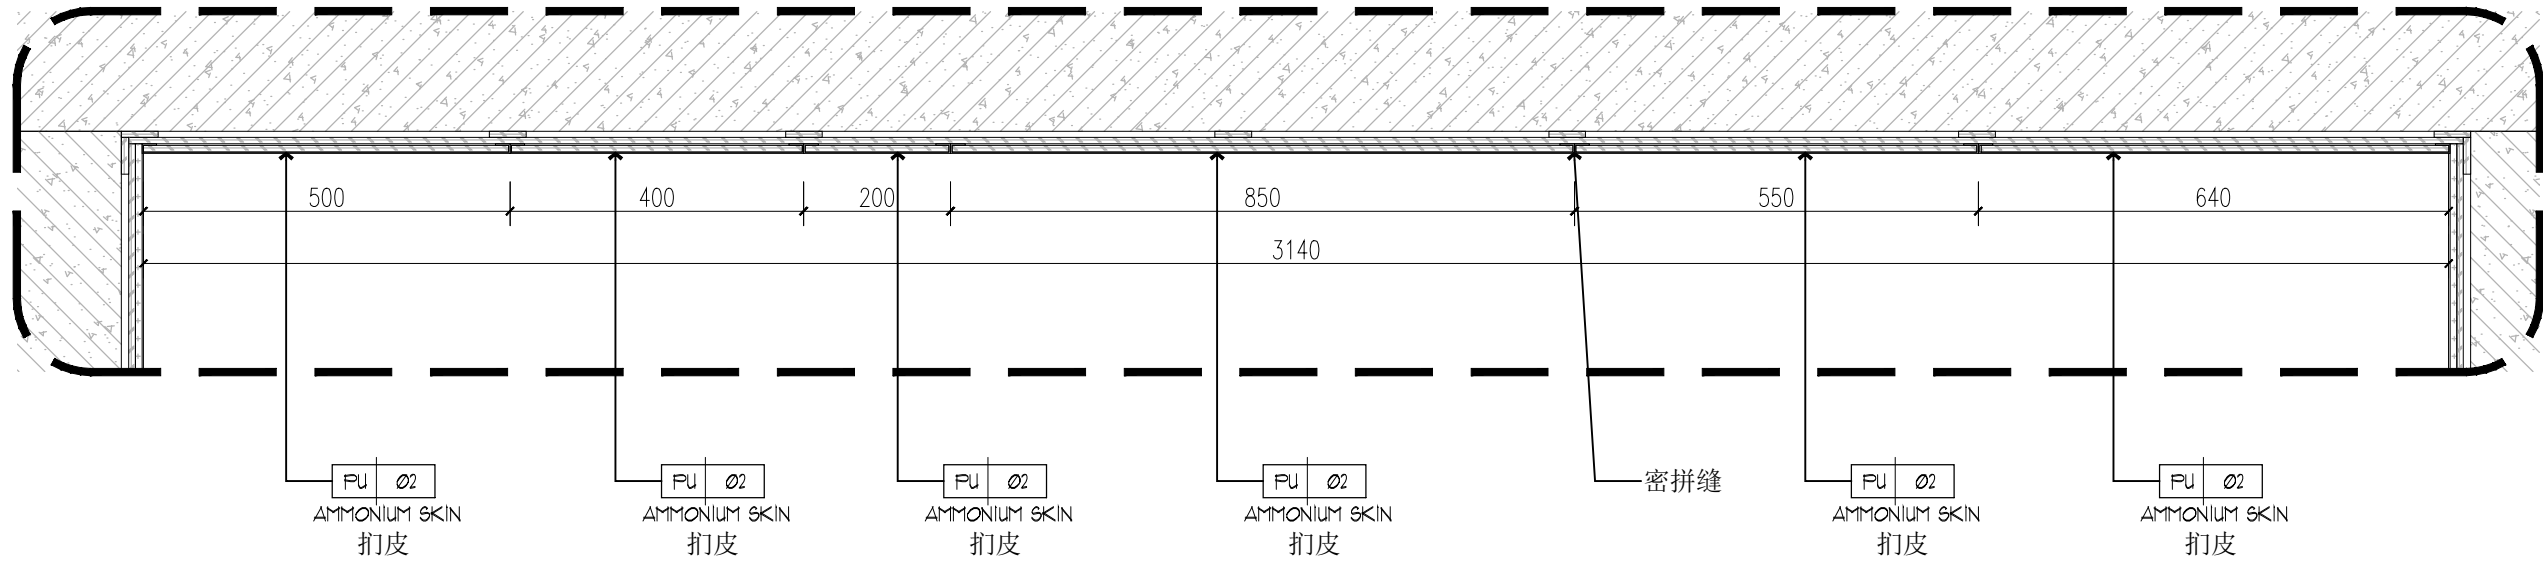


02 墙身大样图
E06 A2@1:5

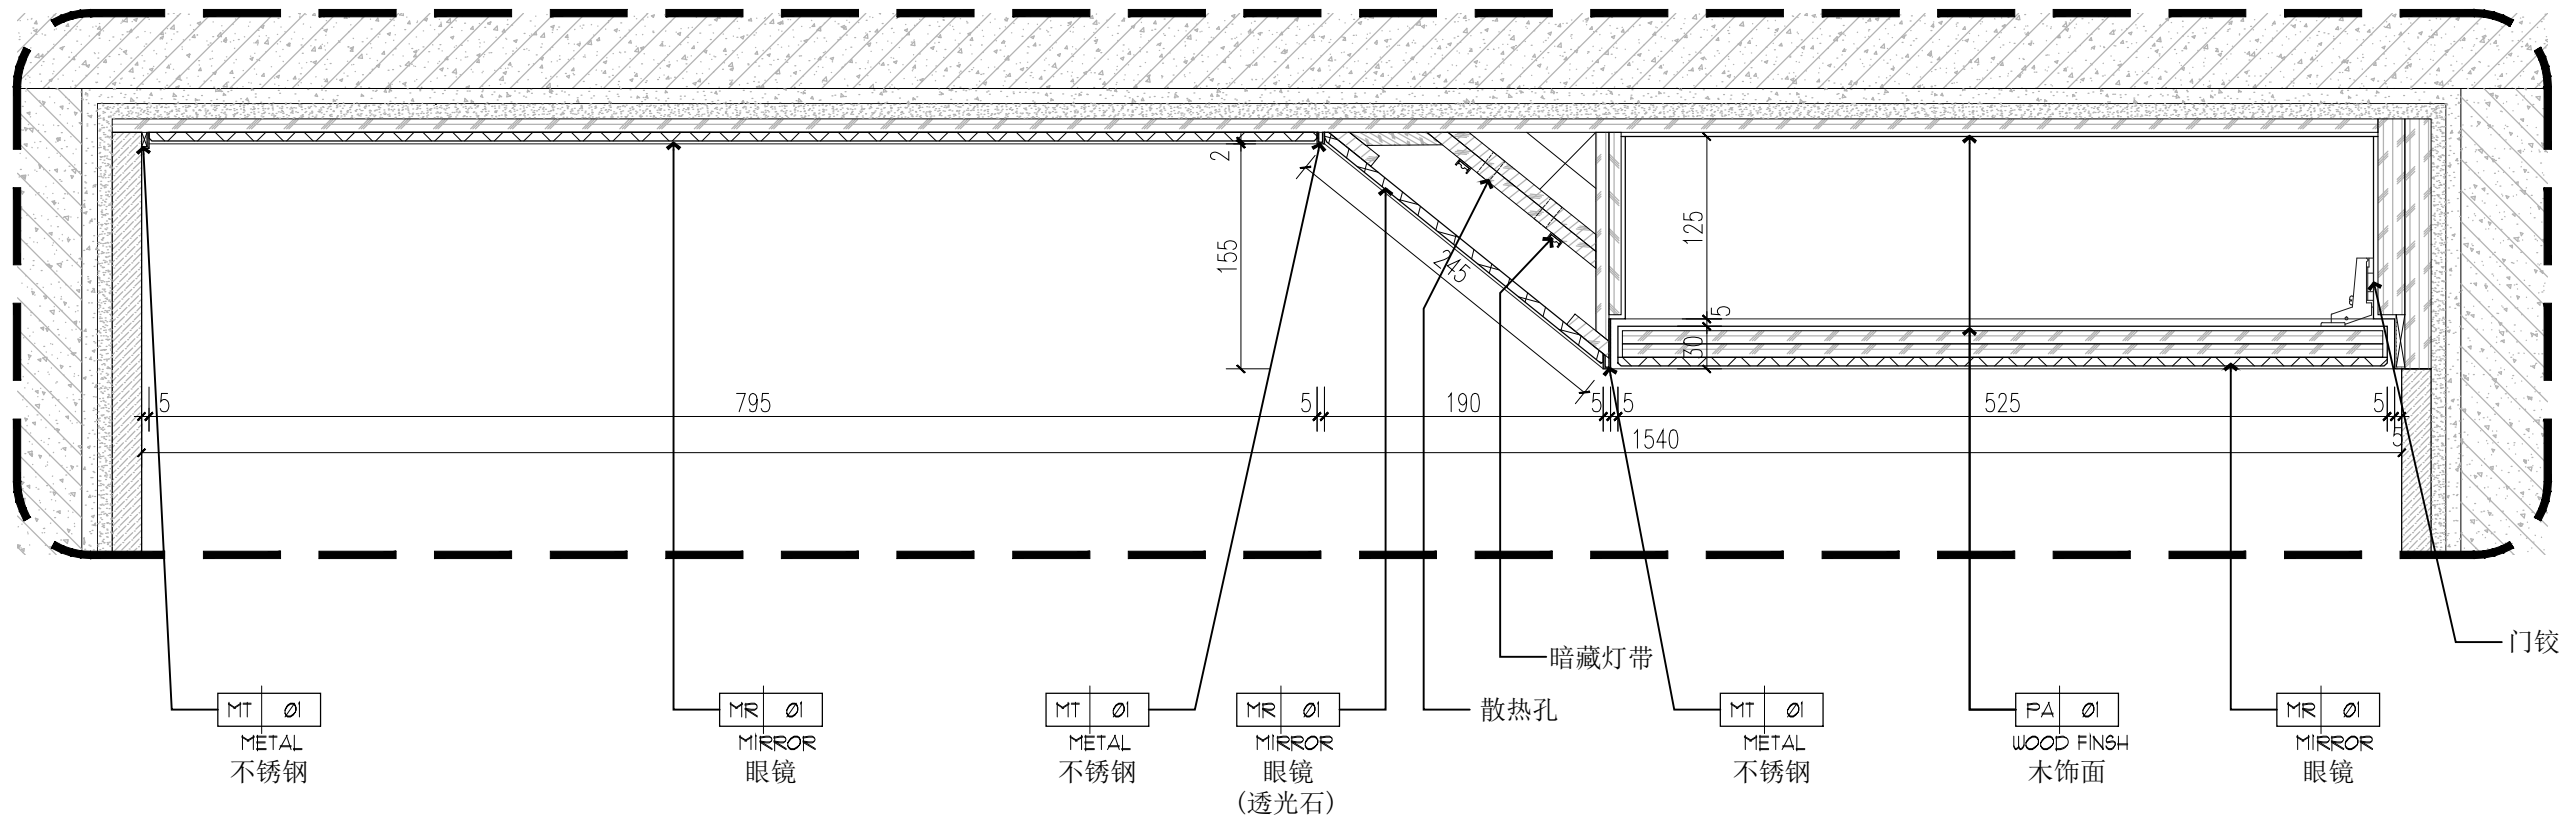

03 墙身大样图
E08 A2@1:5

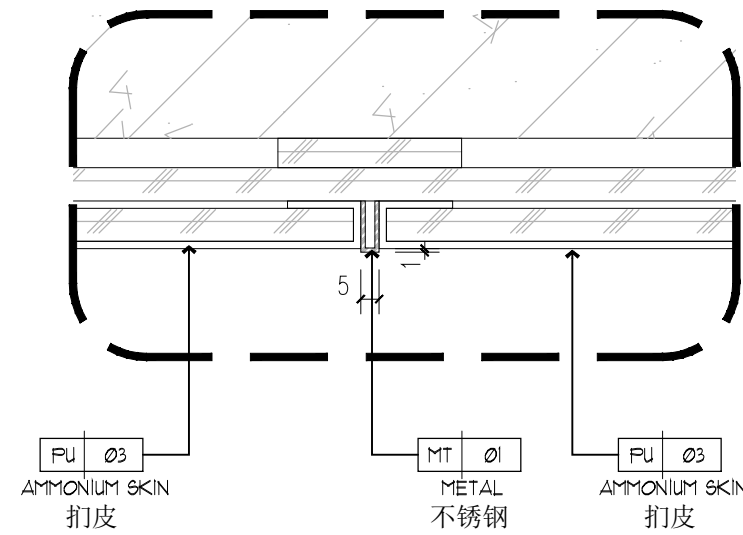

A 节点大样图
A2@1:2

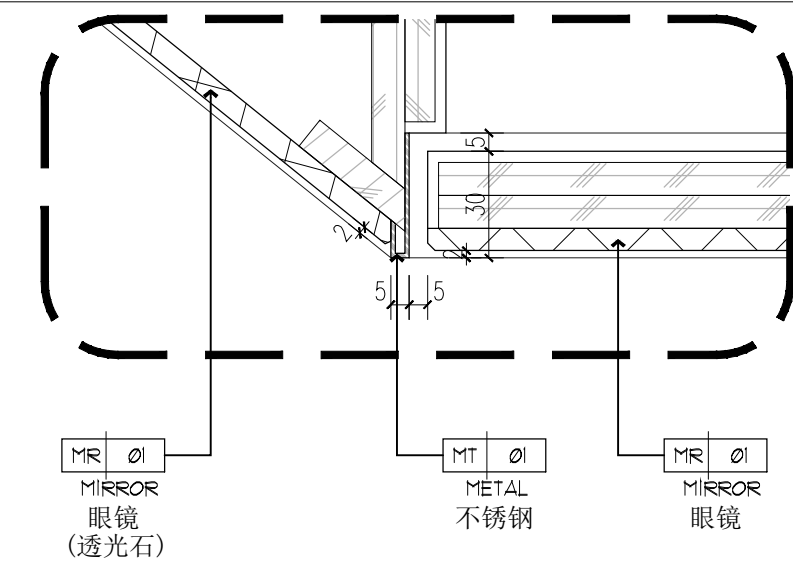

B 节点大样图
A2@1:2

注意 NOTES
图纸中所有设计内容均为本公司的
版权, 未经许可, 不得复印及转发。
不撕毁图纸, 施工方在现场核实
尺寸, 如有误差请和设计沟通。
This drawing & design are
copyright and no portion may be
reproduced without the written
permission of the designer.
Do not scale the drawing. All
measurements must be checked
on site by the contractor any
discrepancies should be
reported to the designer.

修订 REVISION

建设单位 CONSTRUCTION
深圳市鸿禧
投资有限公司
项目名称 PROJECT
胤璇中心大厦项目
A户型创意样板房
签字/盖章 SIGN/ SEAL

项目负责 ITEM MANAGER
设计 DESIGNER
制图 DRAWN
审核 CHECKED
设计阶段 STATUS
施工图阶段
日期 Date
2024/01

图名 DRAWING TITLE
A户型
墙身大样图
比例 SCALE
见图
图纸编号 DRAWING NO.



注意 NOTES
图纸中所有设计内容均为本公司的
版权,未经允许,不得复印及转发。
不要临场图化,施工方在现场核实
尺寸,如有误差请及时会设计部。
This drawing & design are
copyright and no portion may be
reproduced without the written
permission of the designer.
Do not scale the drawing. All
measurements must be checked
on site by the contractor any
discrepancies should be
reported to the designer.

修订 REVISE

建设单位 CONSTRUCTION

深圳市鸿禧
投资有限公司

项目名称 PROJCT

胤璇中心大厦项目
A户型创意样板房

签字/盖章 SIGN/ SEAL

项目负责 ITEM MANAGER

设计 DESIGNER

制图 DRAWN

审核 CHECKED

设计阶段 STATUS

施工图阶段

日期 Date

2024/01

图名 DRAWING TITLE

A户型


墙身大样图

比例 SCALE

见图

图纸编号 DRAWING NO.


D10

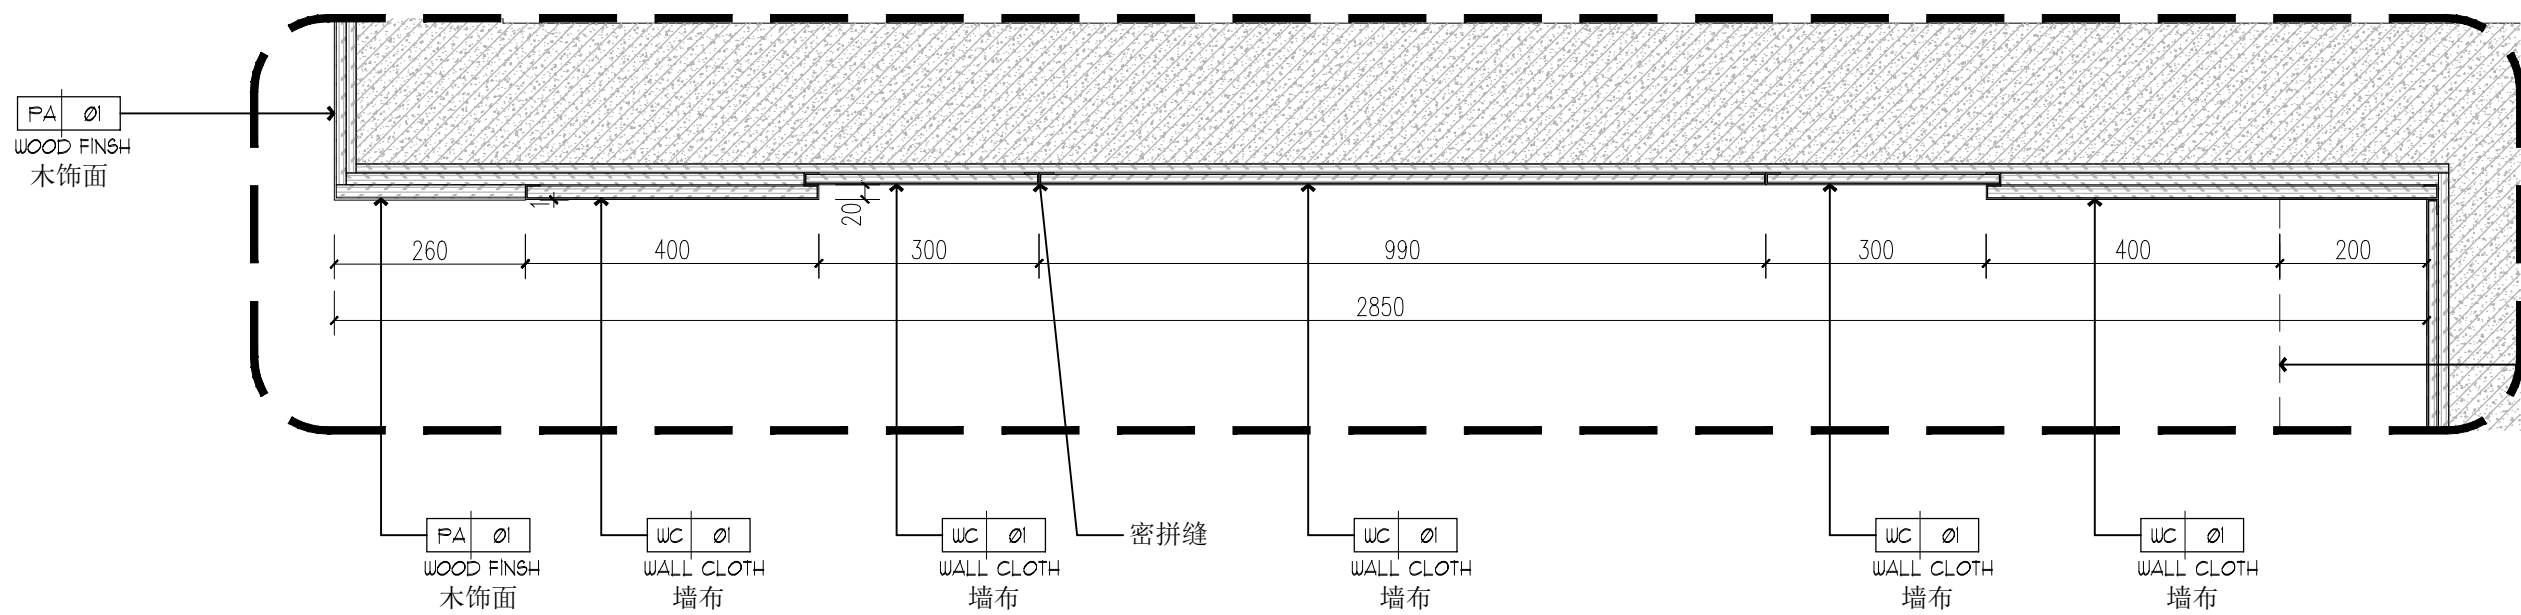

虚线示意柜子


01
E07

墙身大样图
A2@1:10

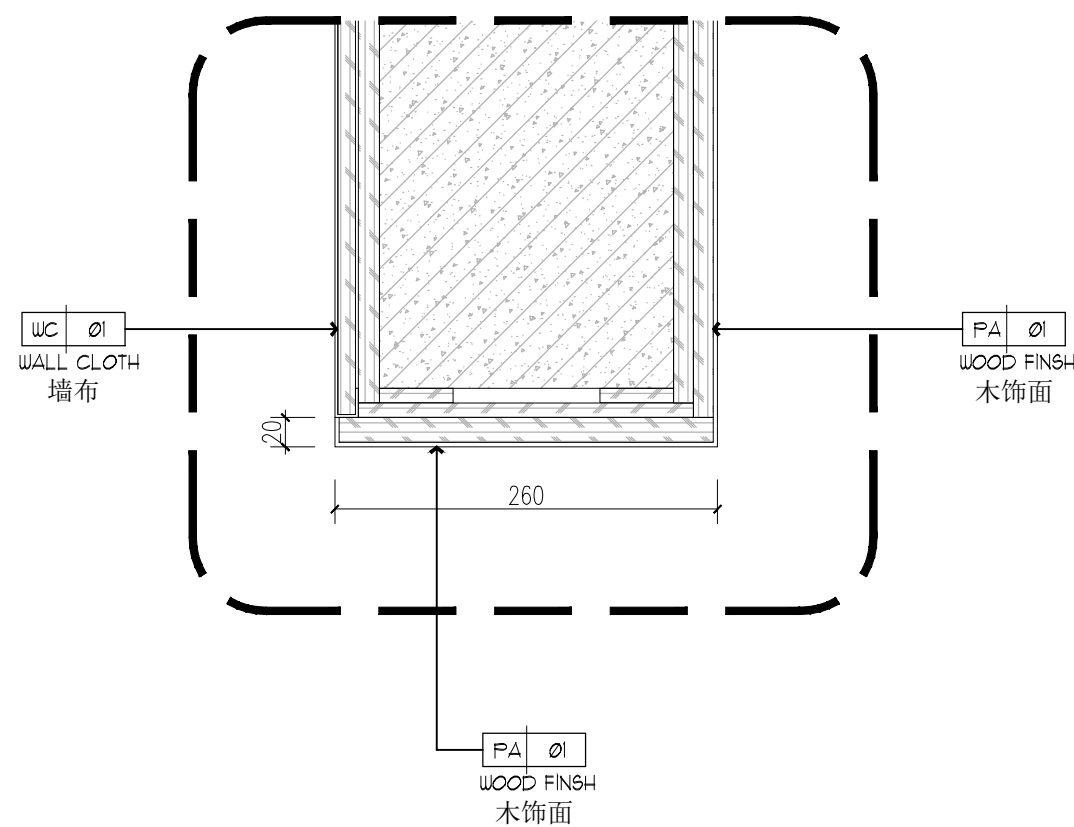


02
E07


墙身大样图
A2@1:10

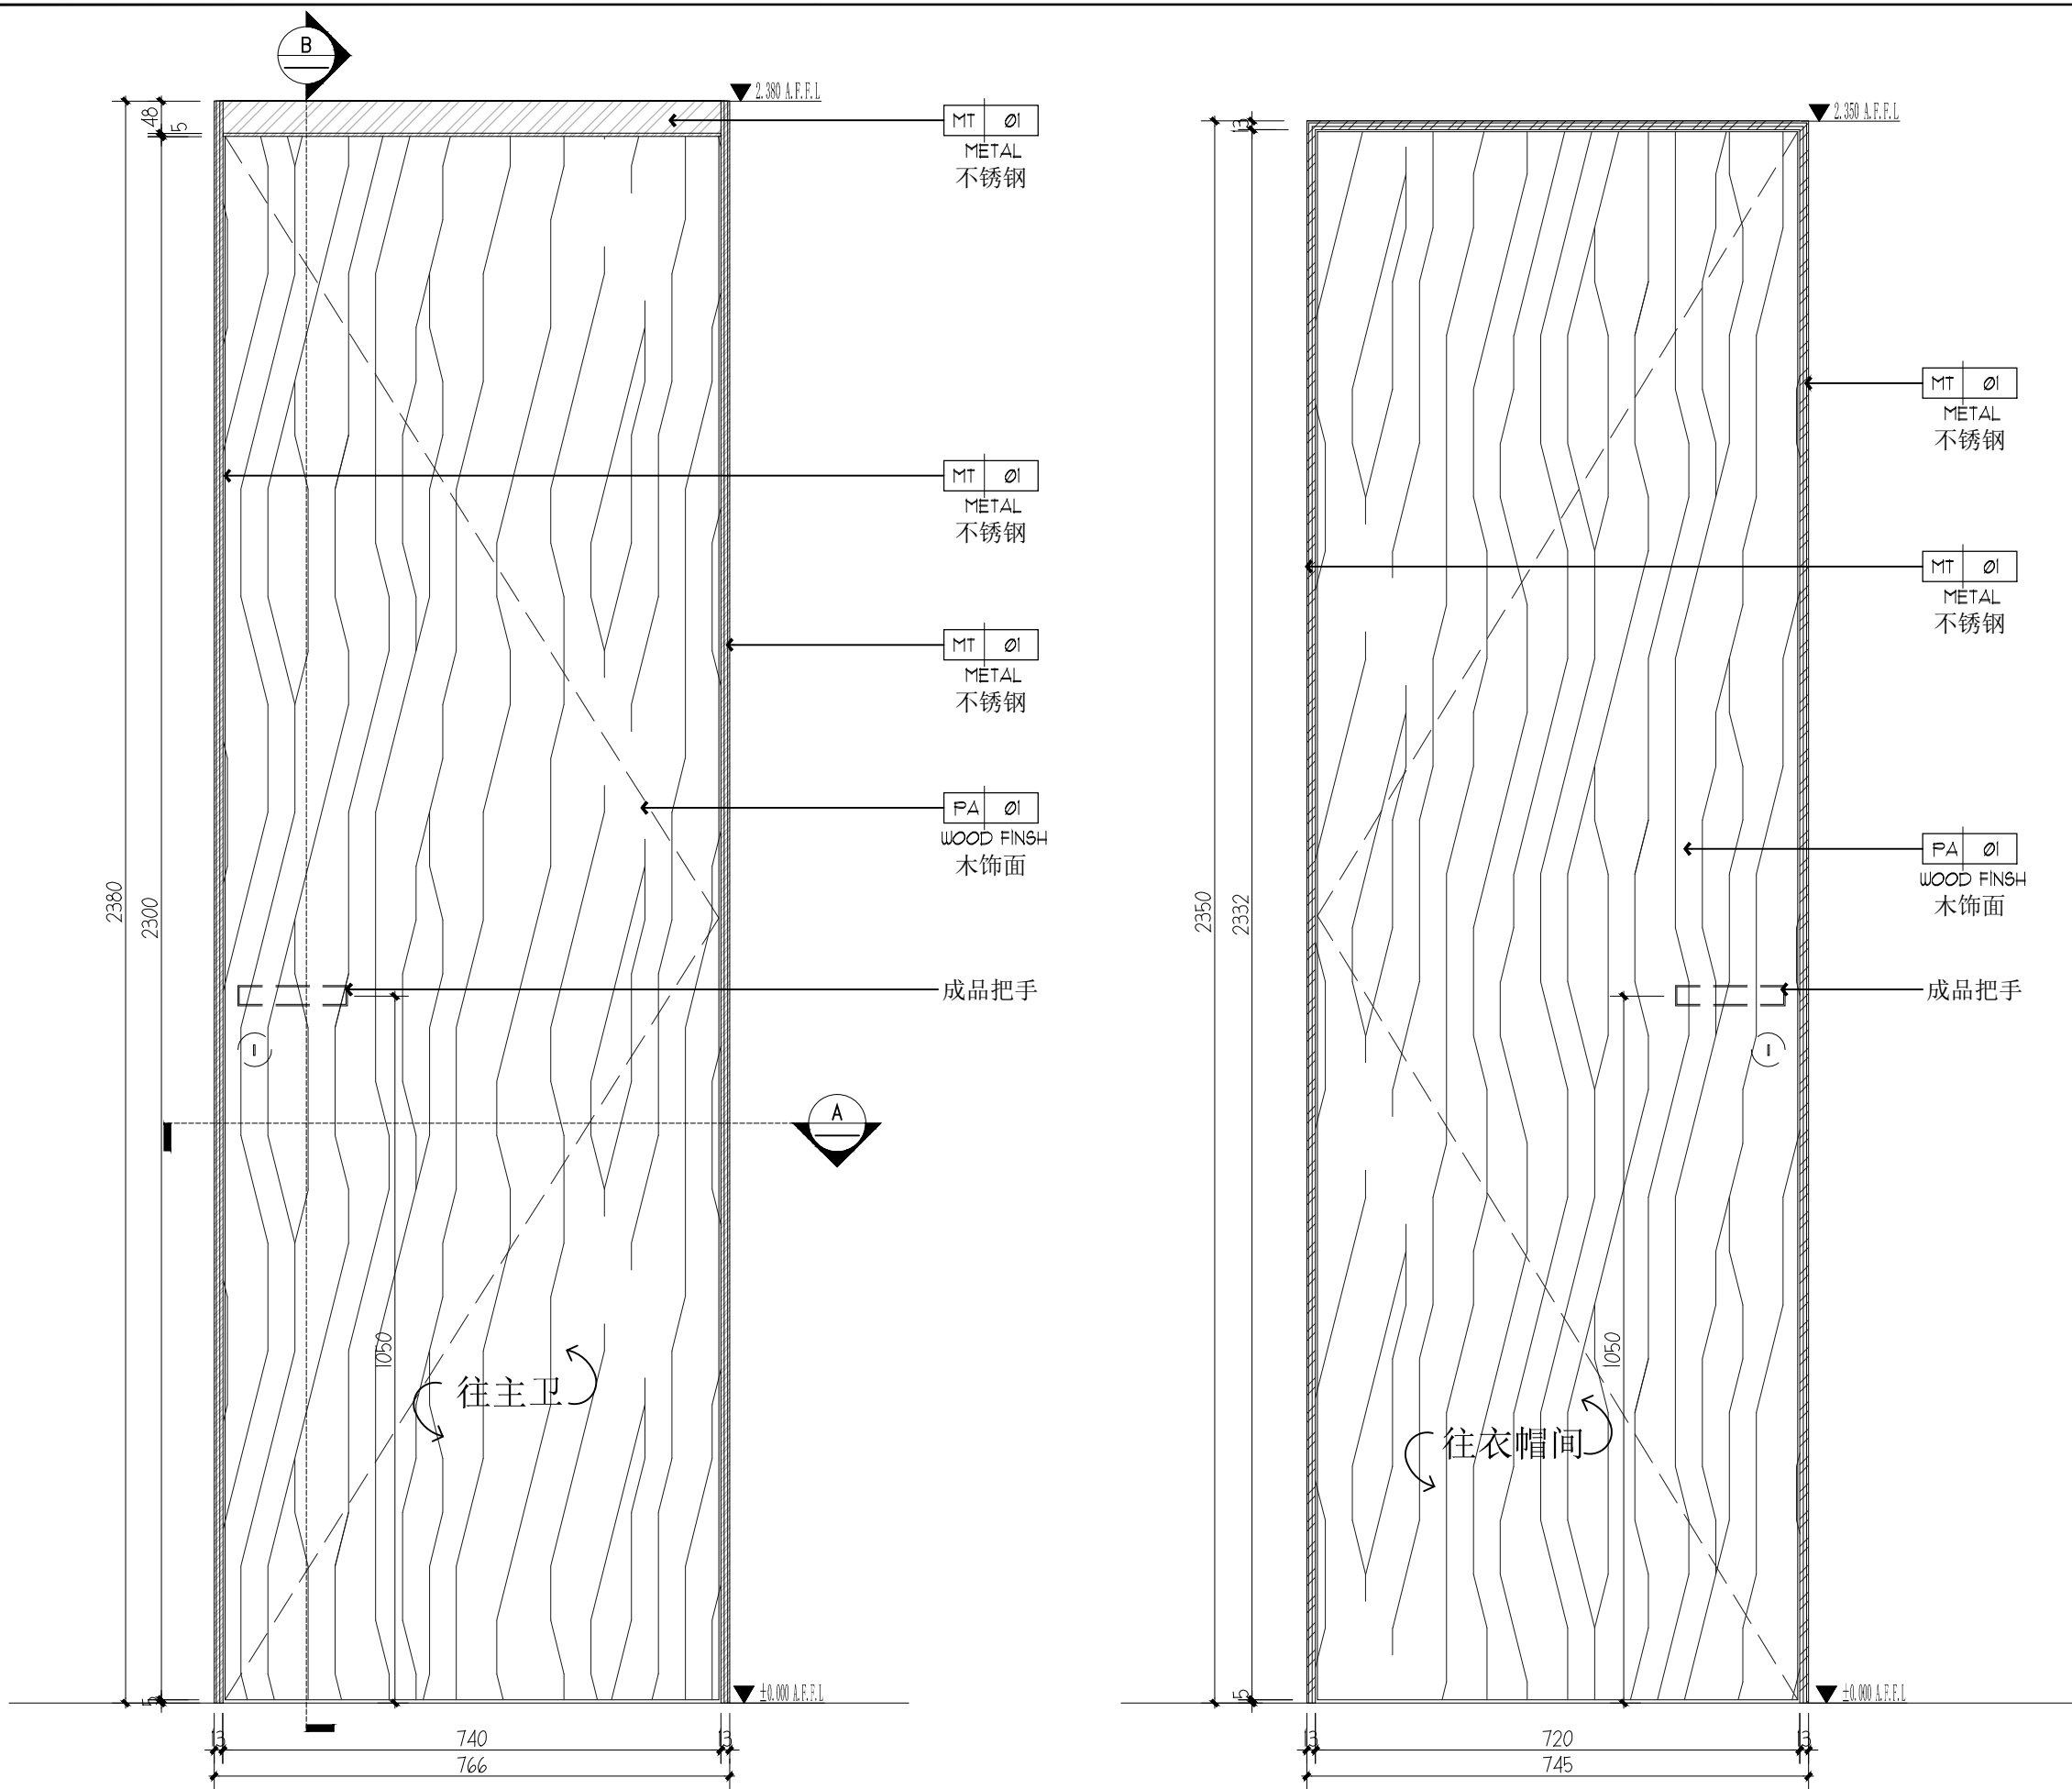

01 主卧门立面图
P10 A2@1:10

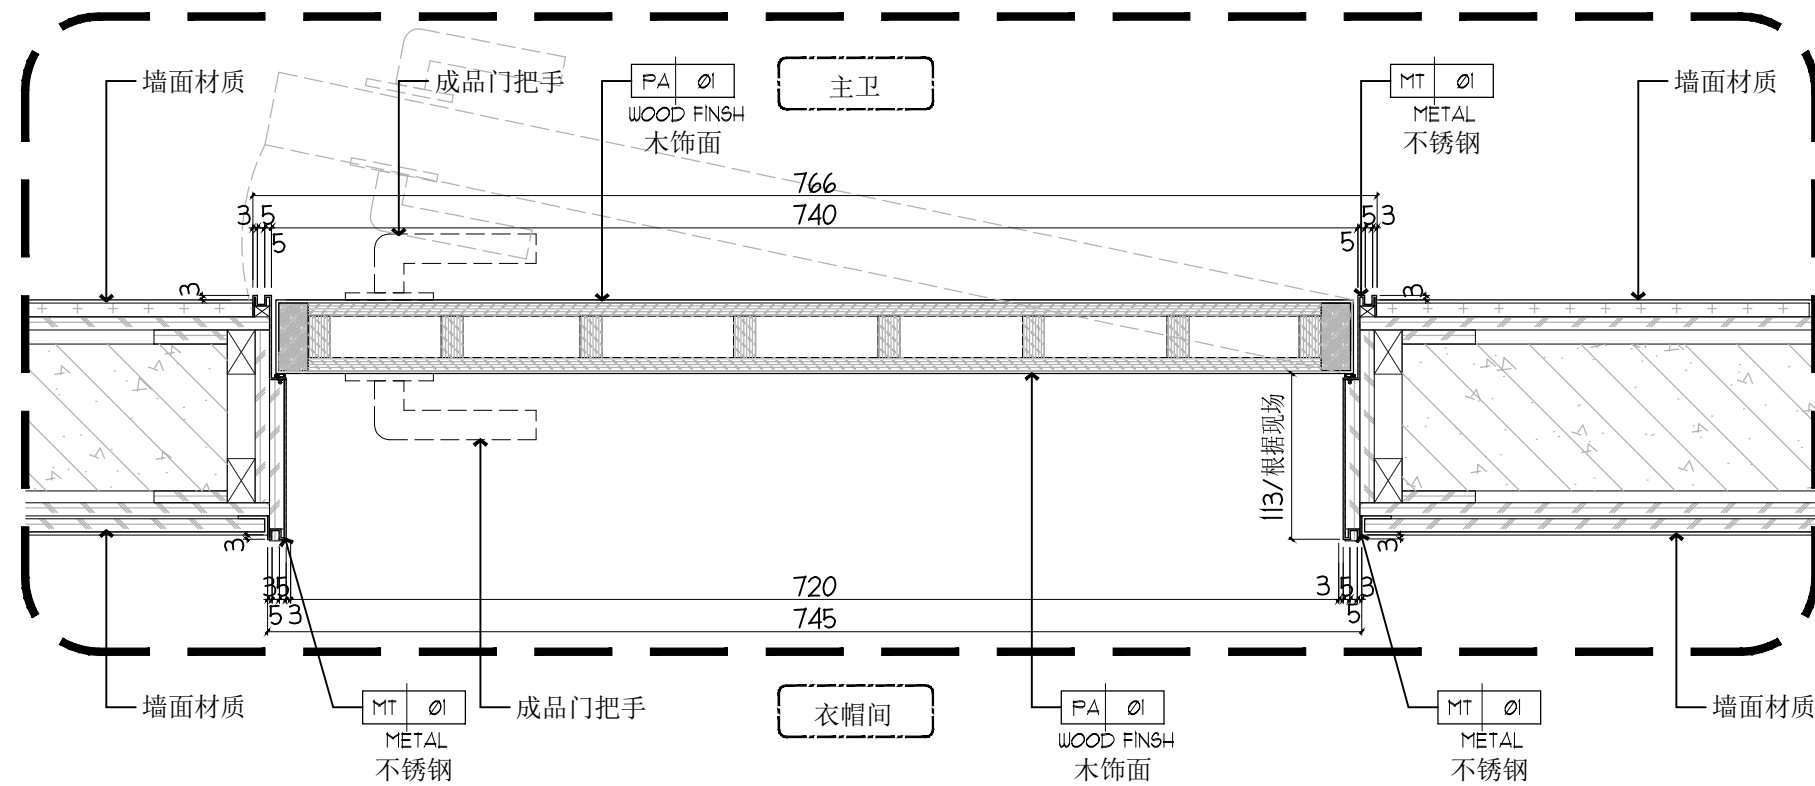

A 次卧门大样图
A2@1:5

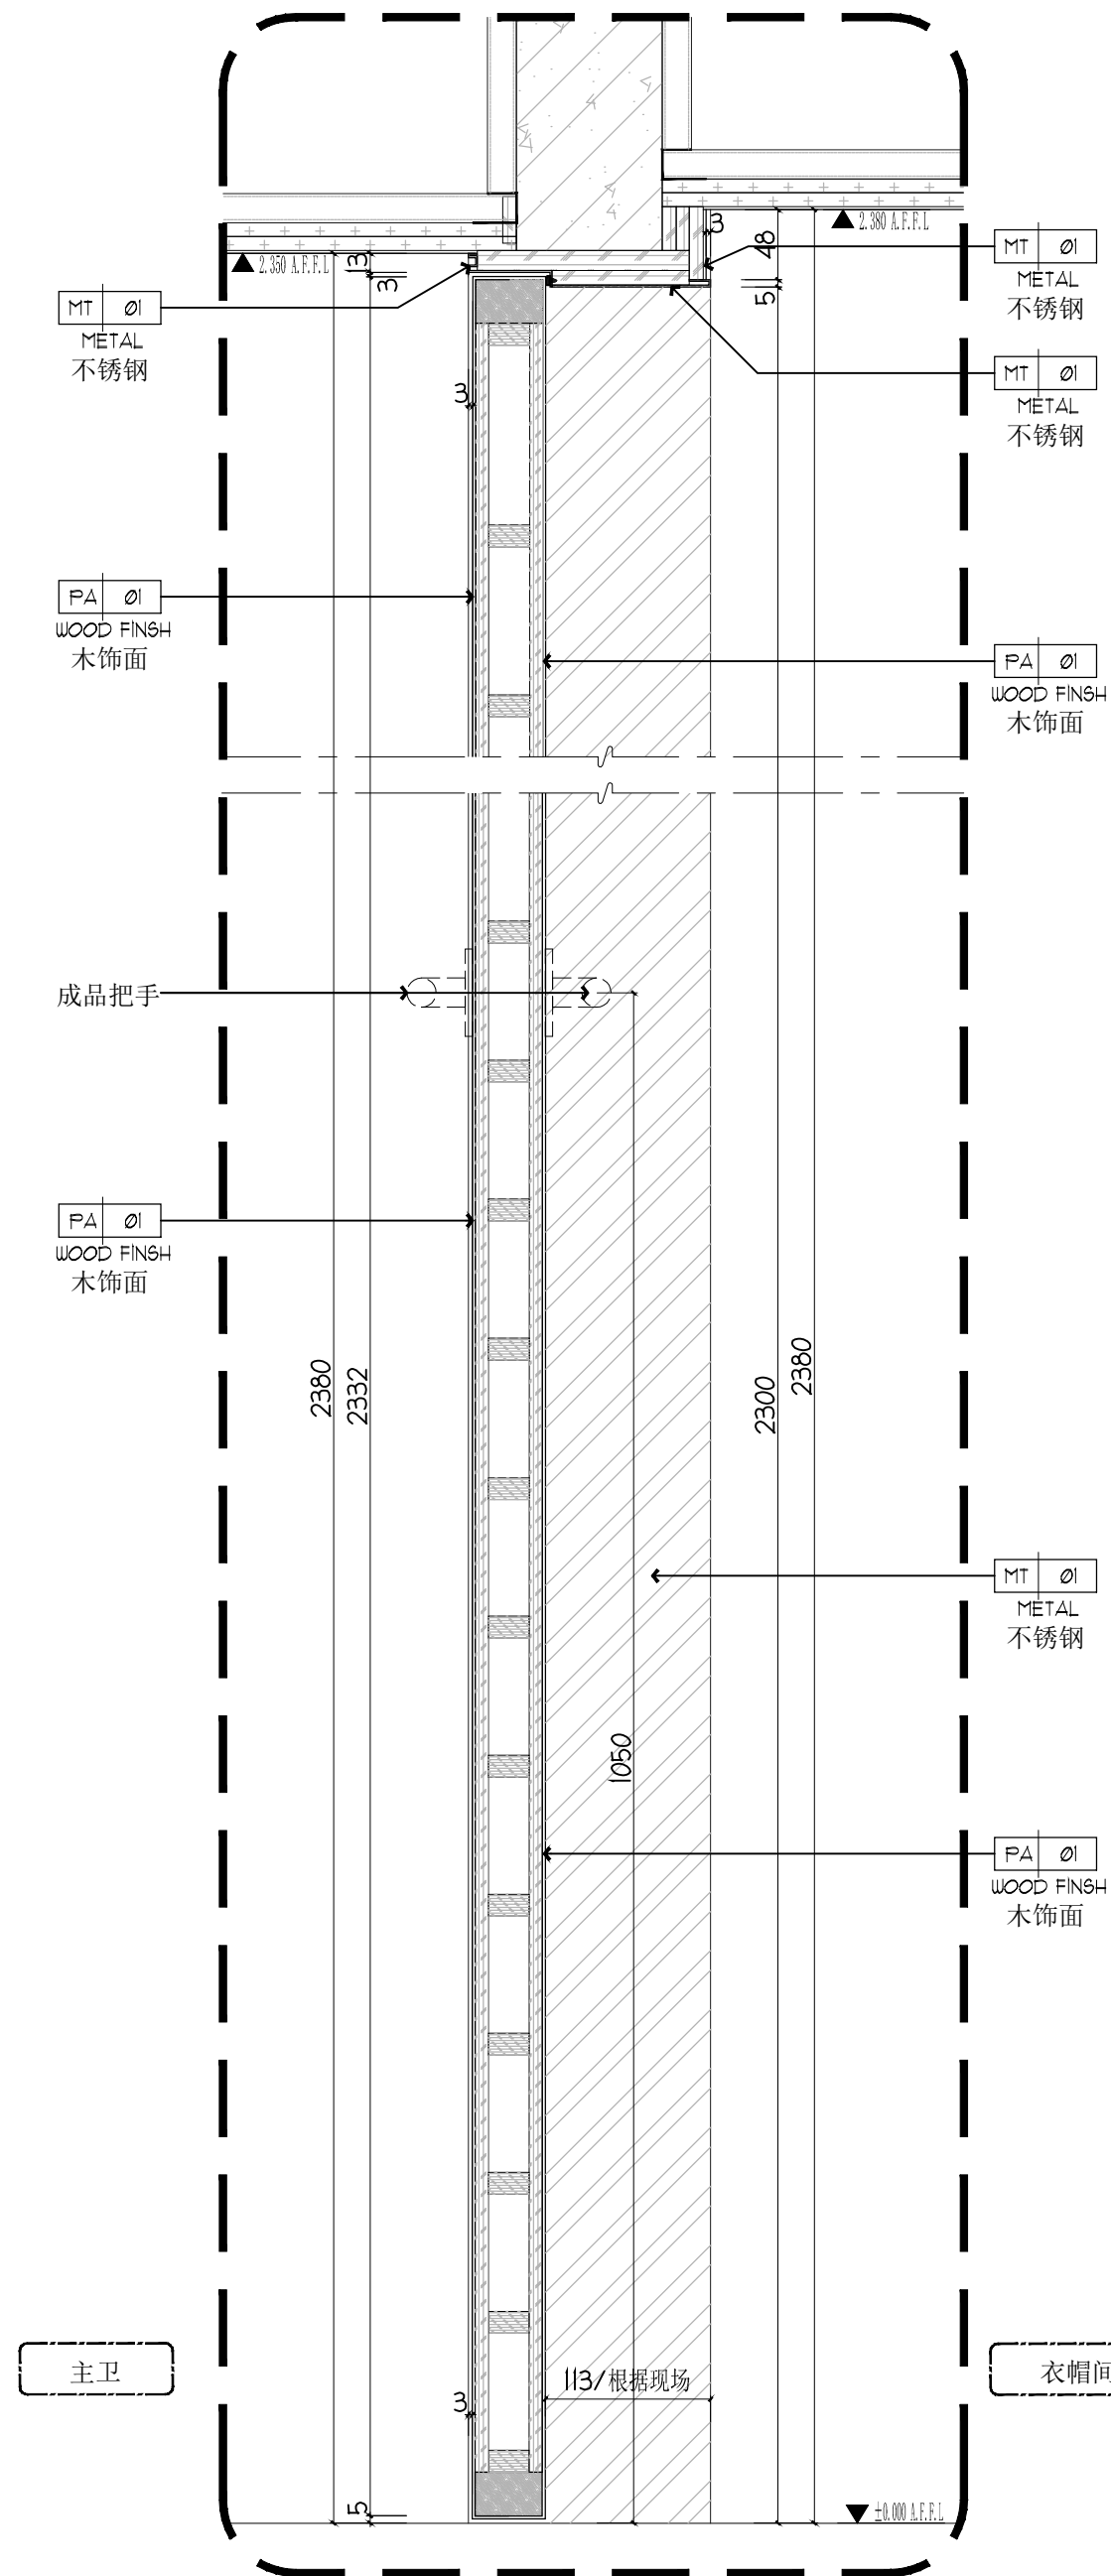

B 次卧门大样图
A2@1:5

注意 NOTES
图纸中所有设计内容均为本公司的
版权, 未经允许, 不得复印及转发。
不得用于其他项目, 施工方在现场核实
尺寸, 如有误差请与设计沟通。
This drawing & design are
copyright and no portion may be
reproduced without the written
permission of the designer.
Do not scale the drawing. All
measurements must be checked
on site by the contractor any
discrepancies should be
reported to the designer.

修订 REVISE

建设单位 CONSTRUCTION

深圳市鸿禧
投资有限公司

项目名称 PROJECT

凰城中心大厦项目
A户型创意样板房

签字/盖章 SIGN/ SEAL

项目负责 ITEM MANAGER

设计 DESIGNER

制图 DRAWN

审核 CHECKED

设计阶段 STATUS

施工图阶段

日期 Date

2024/01

图名 DRAWING TITLE

A1户型


门表大样图

比例 SCALE


见图@A2

图纸编号 DRAWING NO.

MB01

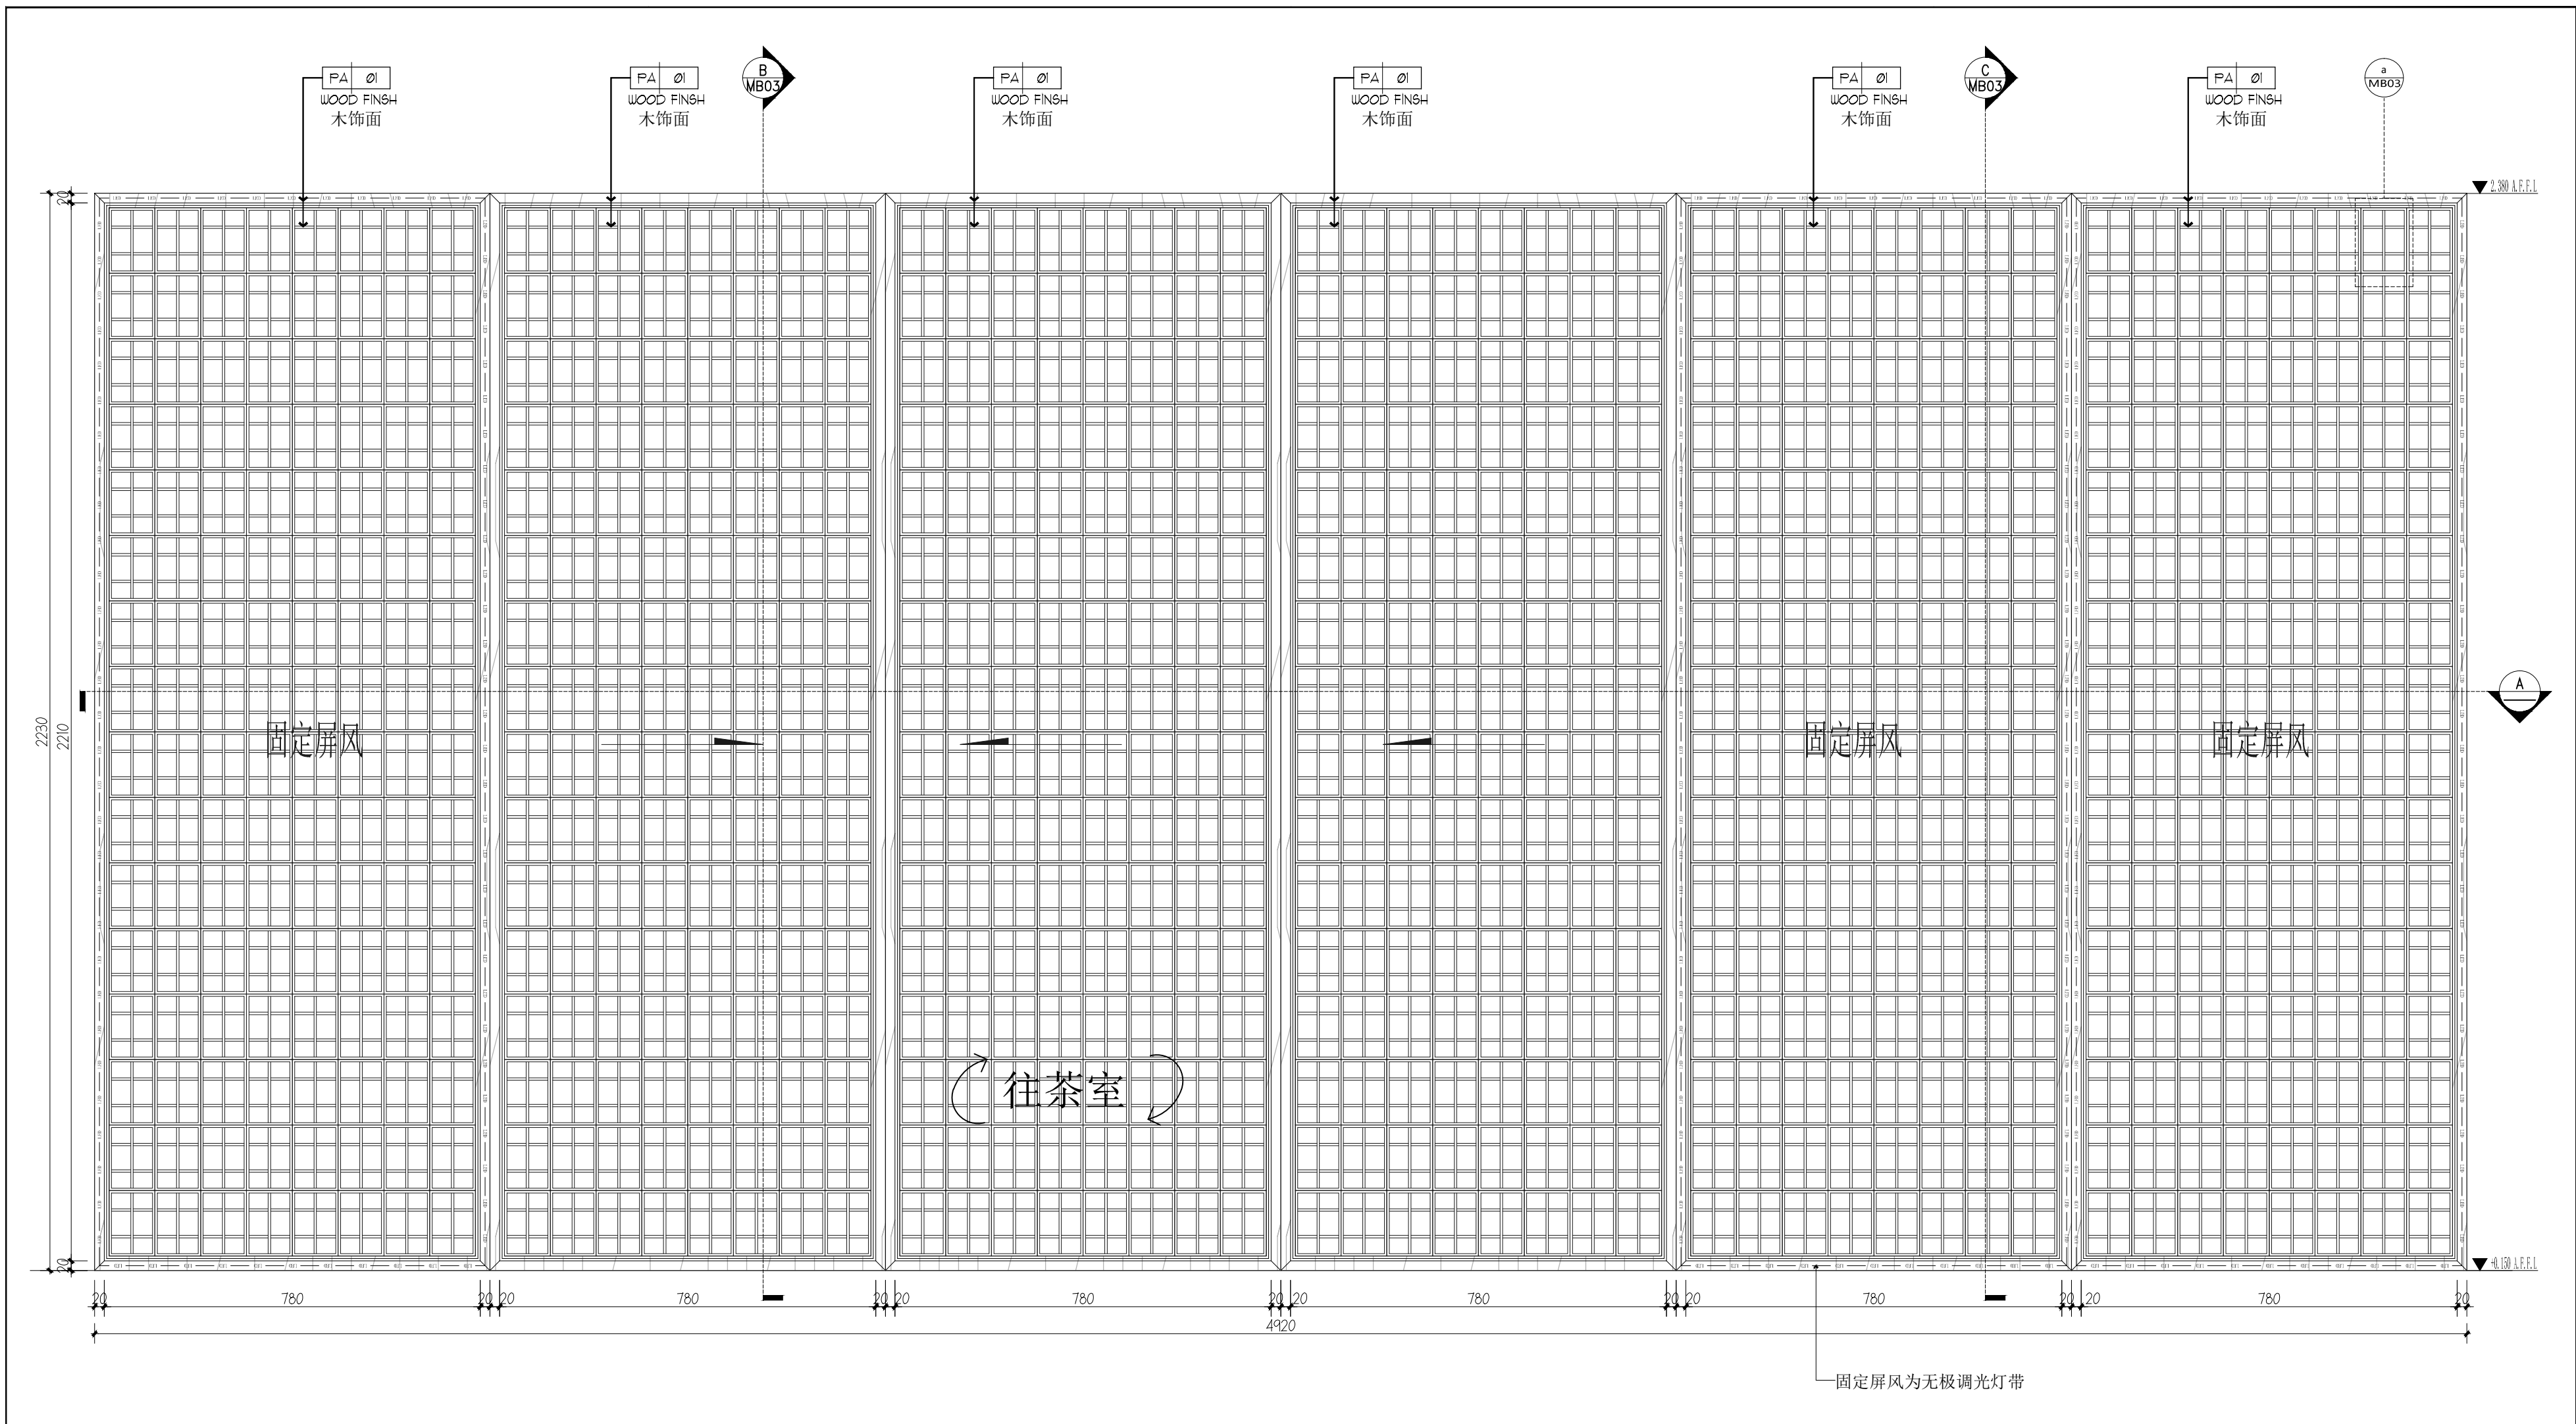

01 茶室门立面图
P10 A2@1:10

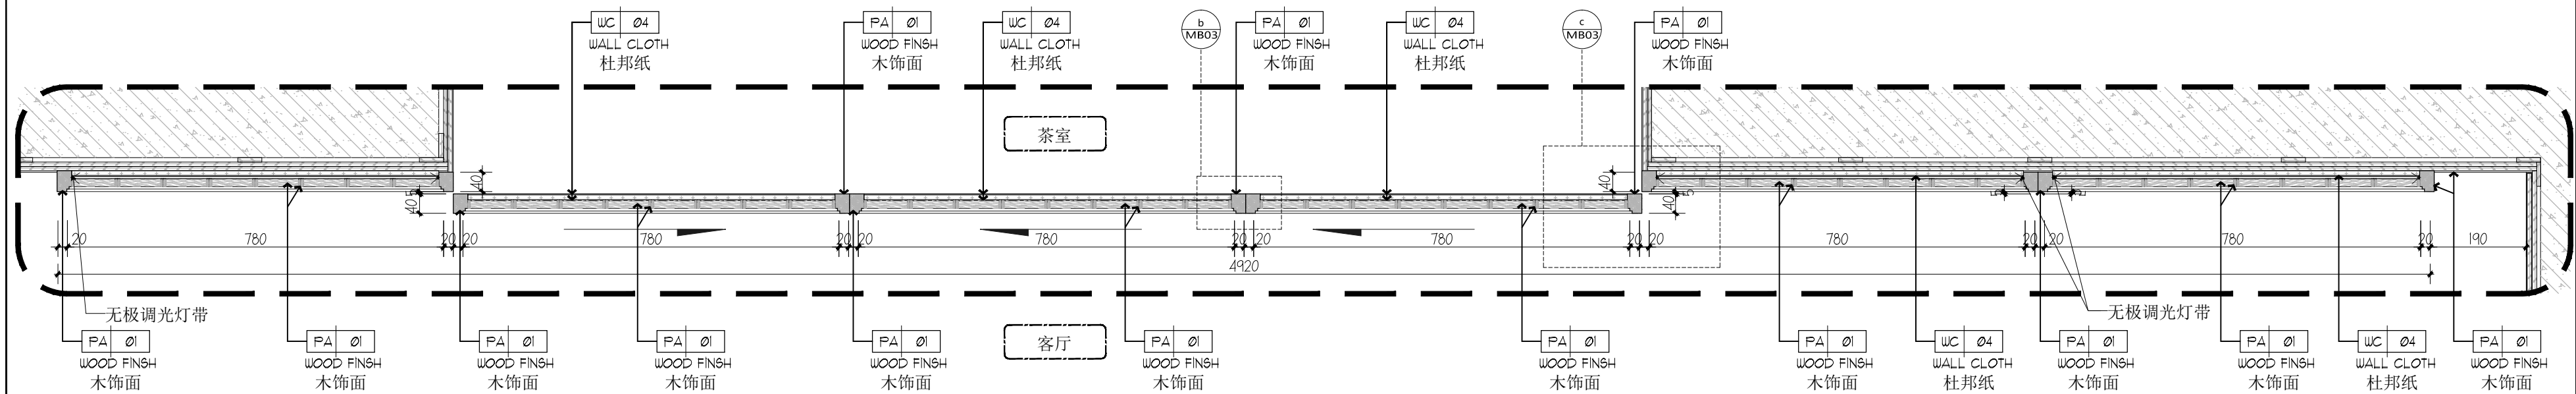

A 茶室门大样图
A2@1:10


注意 NOTES
图纸中所有设计内容均为本公司的
版权, 未经允许, 不得复印及转发。
不要缩放图纸, 施工方在现场核实
尺寸, 如有误差请与设计沟通。
This drawing & design are
copyright and no portion may be
reproduced without the written
permission of the designer.
Do not scale the drawing. All
measurements must be checked
on site by the contractor any
discrepancies should be
reported to the designer.

修订 REVISE


建设单位 CONSTRUCTION
深圳市鸿禧
投资有限公司
项目名称 PROJCT
胤璇中心大厦项目
A户型创意样板房
签字/盖章 SIGN/ SEAL

项目负责 ITEM MANAGER
设计 DESIGNER
制图 DRAWN
审核 CHECKED
设计阶段 STATUS
施工图阶段
日期 Date
2024/01


图名 DRAWING TITLE
A1户型
门表大样图
比例 SCALE
见图@A2
图纸编号 DRAWING NO.

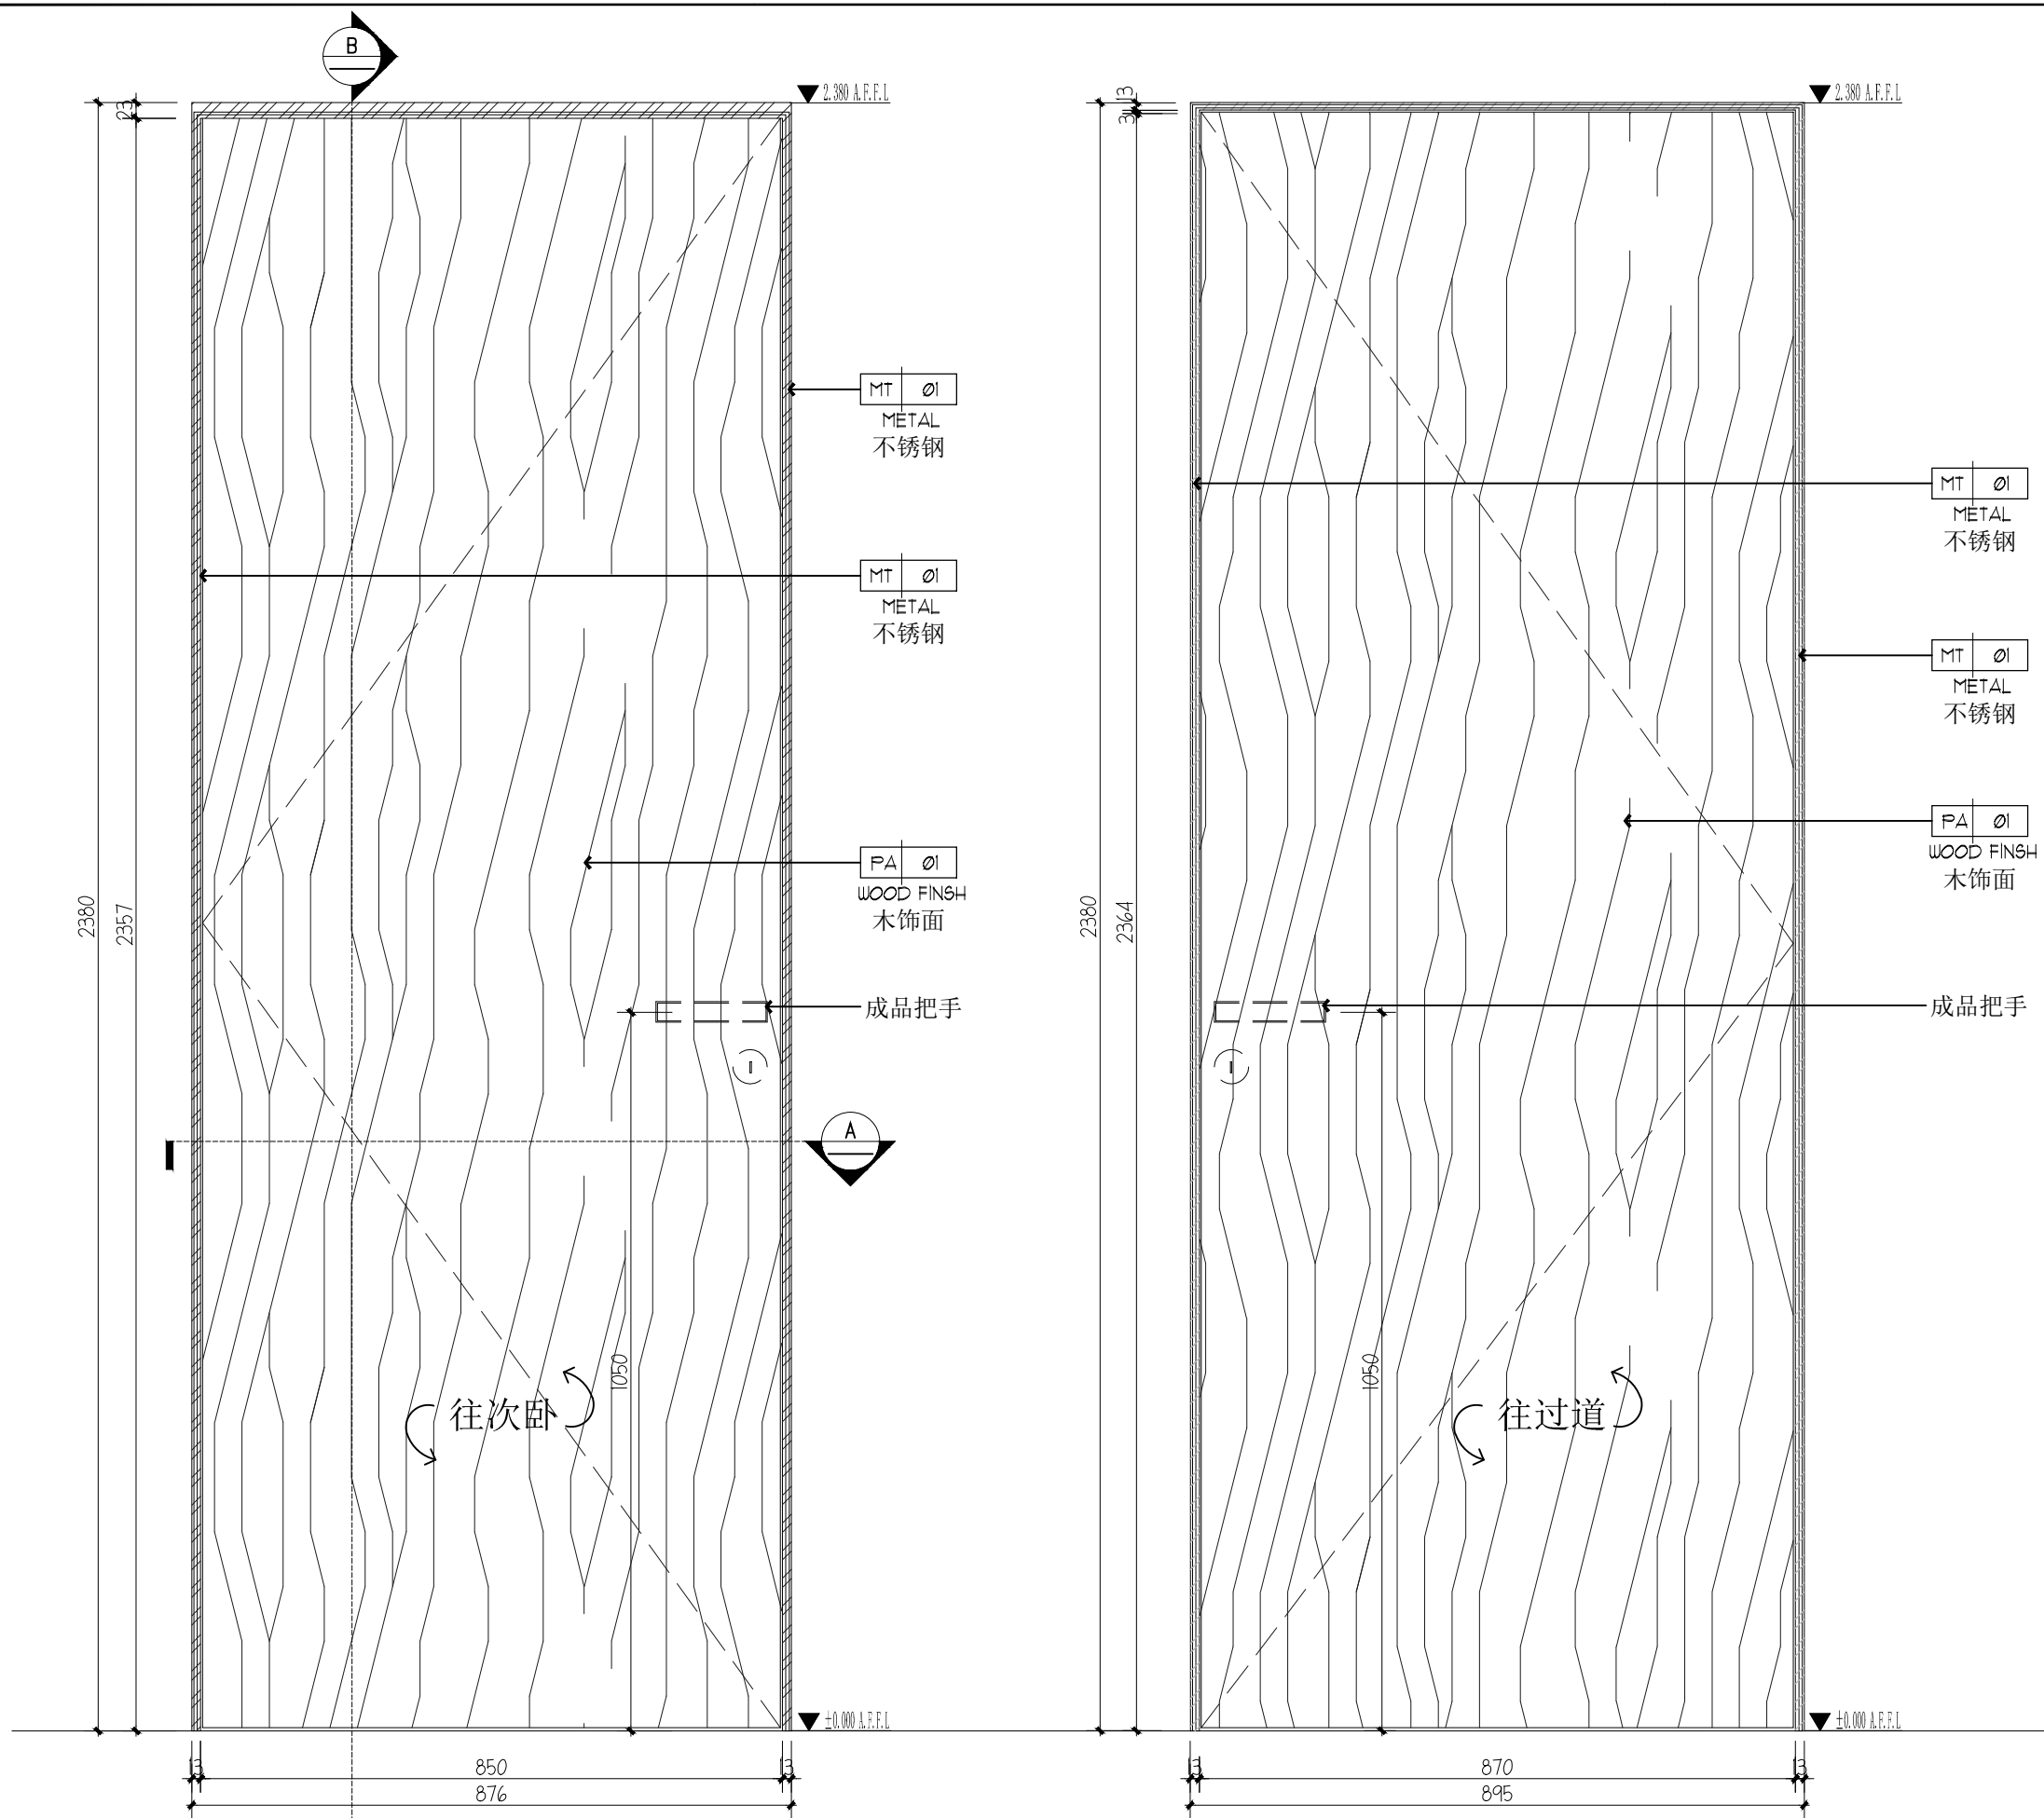

01 主卧门立面图
P10 A2@1:10

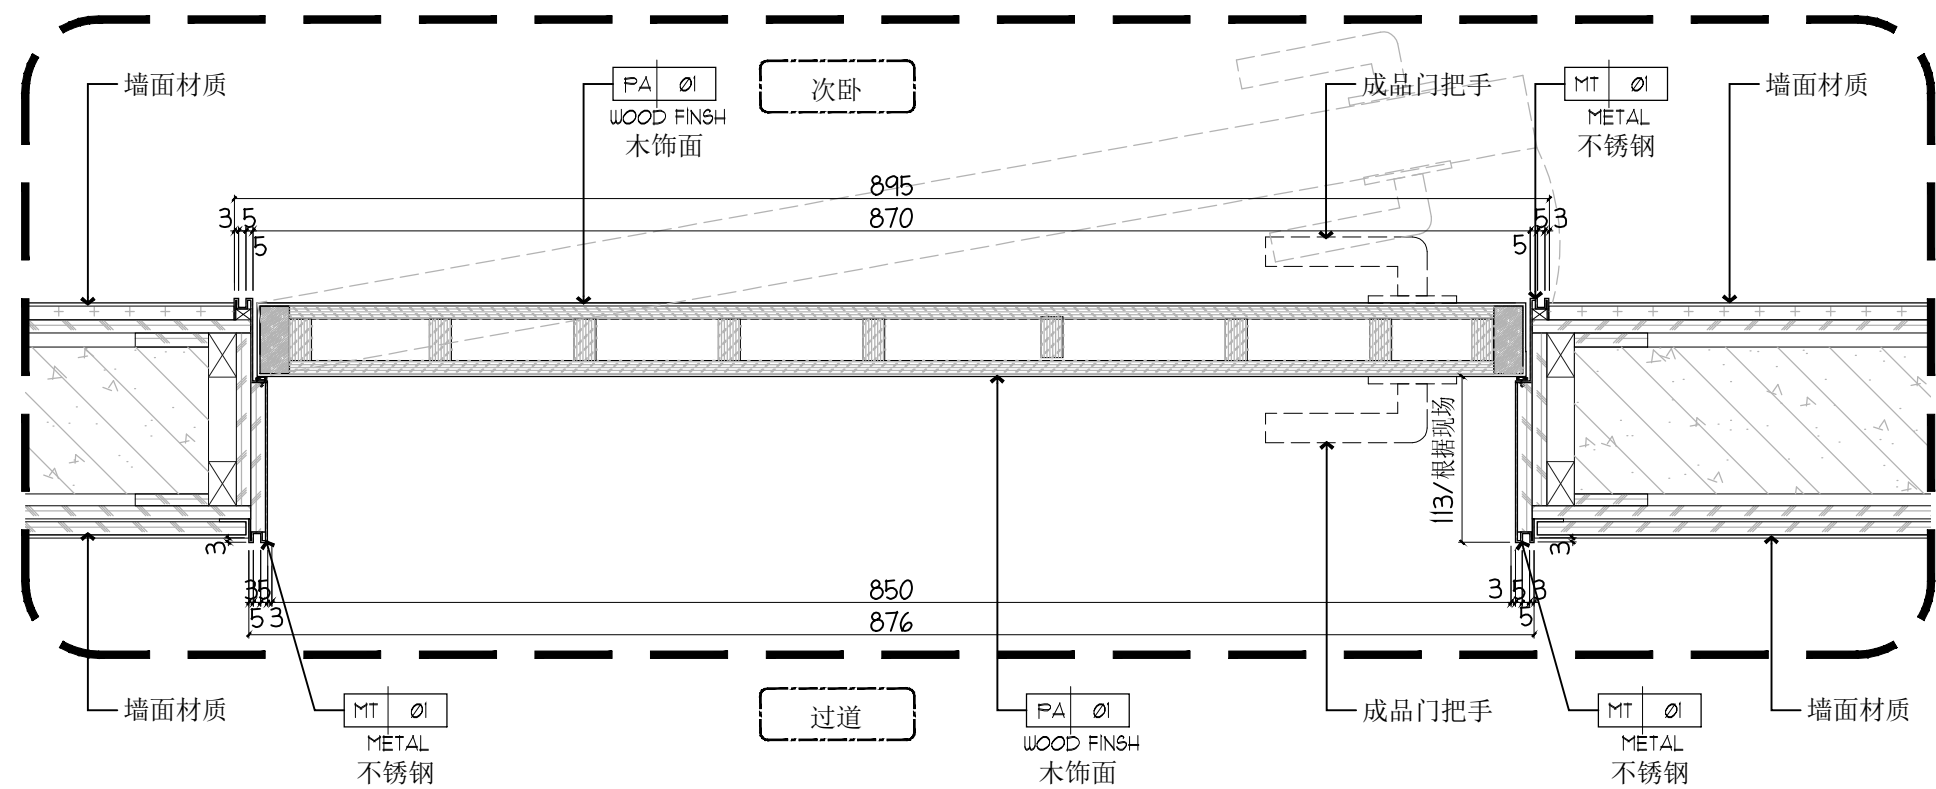

A 次卧门大样图
A2@1:5

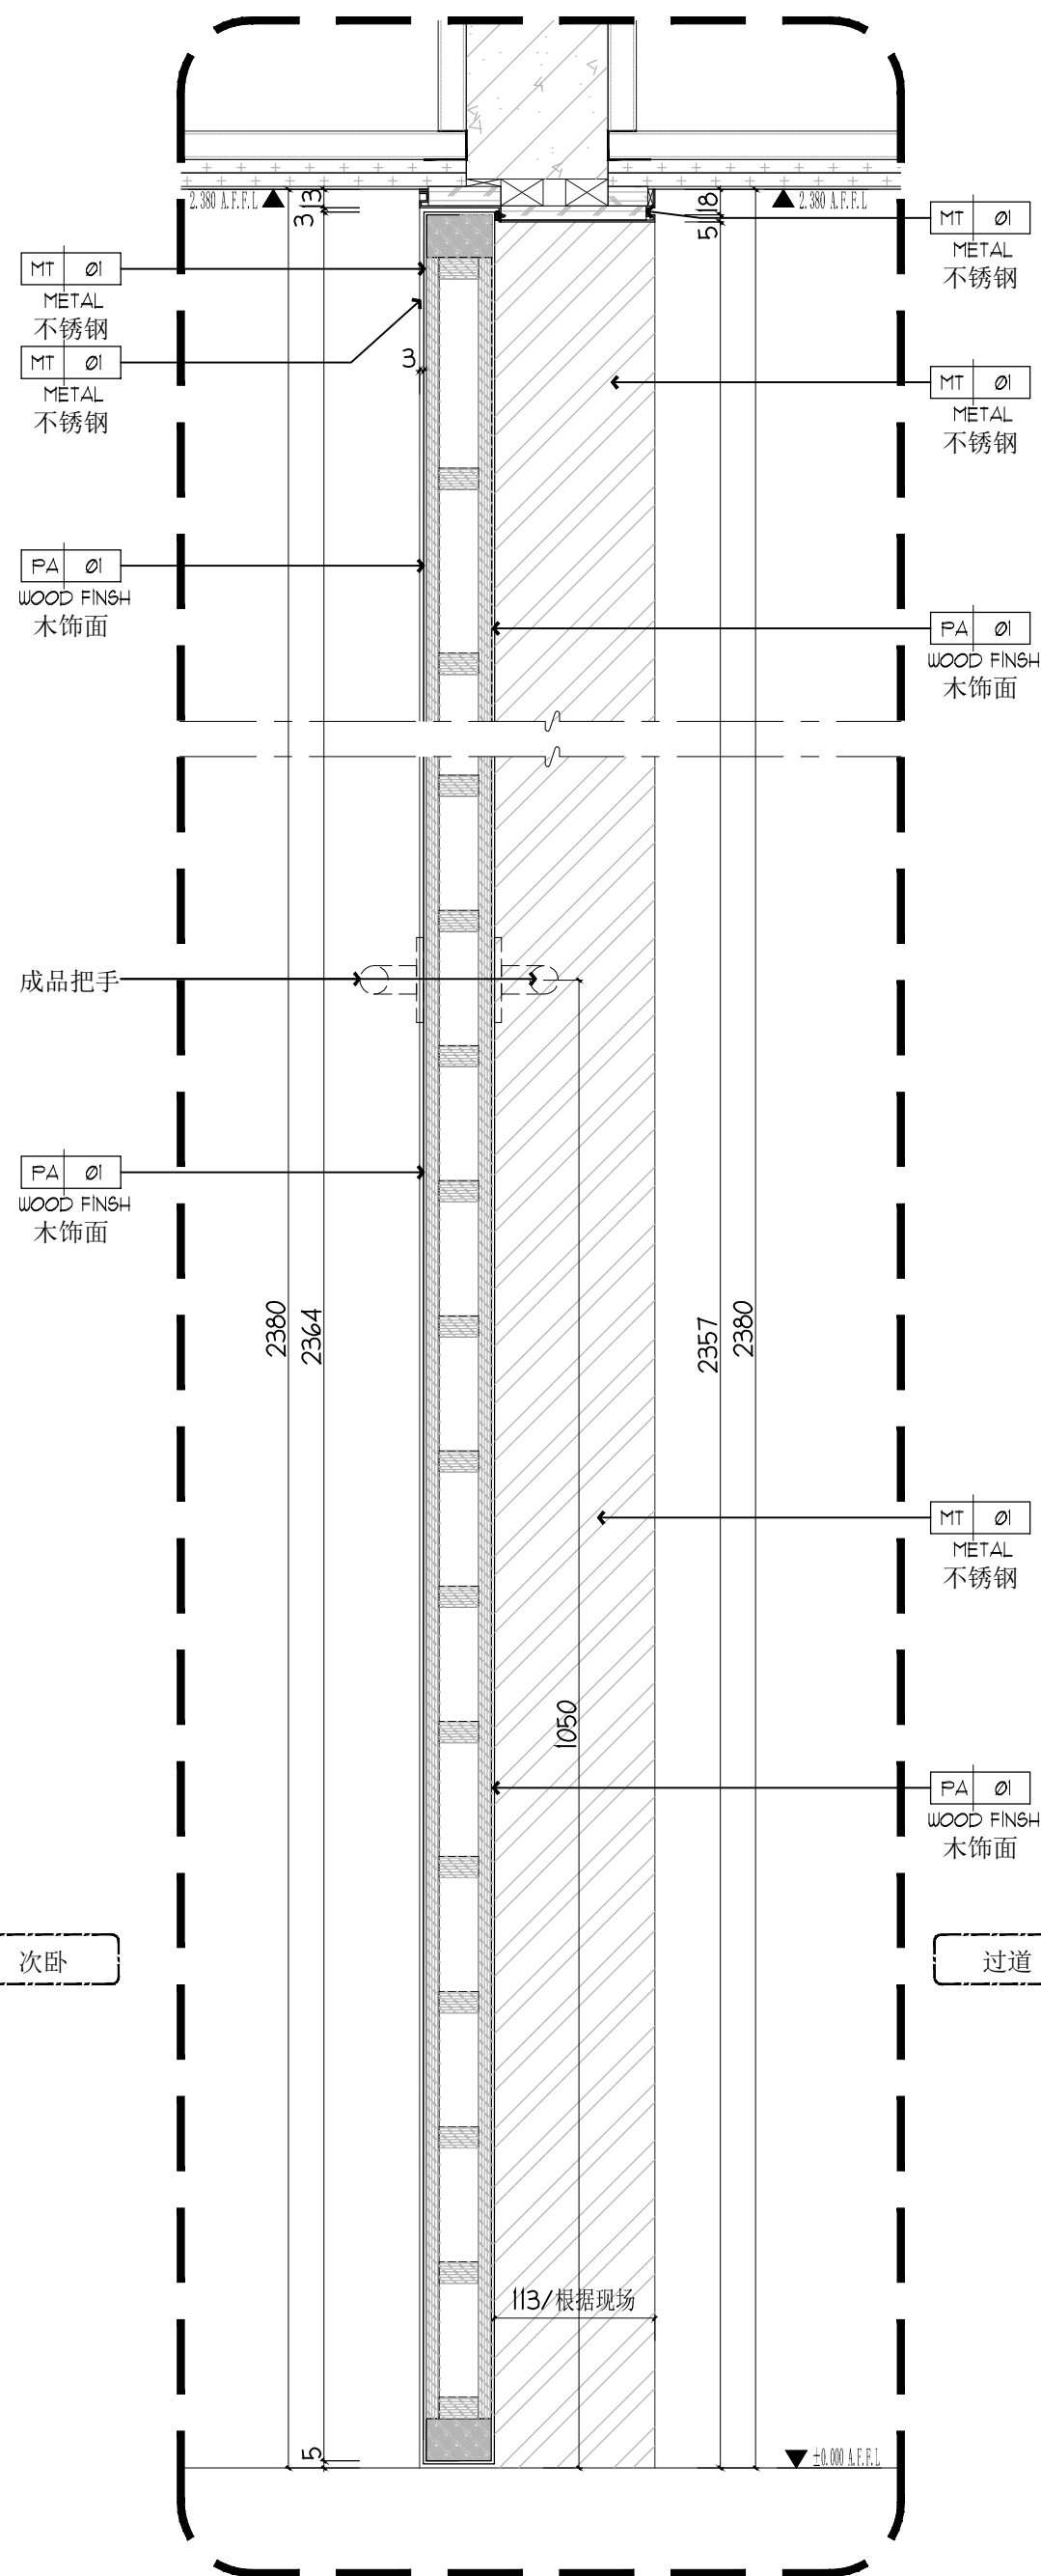

B 次卧门大样图
A2@1:5

注意 NOTES
图纸中所有设计内容均为本公司的
版权, 未经允许, 不得复制或转发。
不承诺图纸, 施工方在现场核实
尺寸, 如有误差请与设计沟通。
This drawing & design are
copyright and no portion may be
reproduced without the written
permission of the designer.
Do not scale the drawing. All
measurements must be checked
on site by the contractor any
discrepancies should be
reported to the designer.

修订 REVISE

建设单位 CONSTRUCTION

深圳市鸿禧
投资有限公司

项目名称 PROJECT

胤璇中心大厦项目
A户型创意样板房

签字/盖章 SIGN/ SEAL

项目负责 ITEM MANAGER

设计 DESIGNER

制图 DRAWN

审核 CHECKED

设计阶段 STATUS

施工图阶段

日期 Date

2024/01

图名 DRAWING TITLE

A1户型

门表大样图

比例 SCALE

见图@A2

图纸编号 DRAWING NO.

MB03

注意 NOTES

图纸中所有设计内容均为本公司的
版权,未经许可,不得复印及转发。
不要临场改动,施工方在现场核实
尺寸,如有误差请与设计师。

This drawing & design are
copyright and no portion may be
reproduced without the written
permission of the designer.
Do not scale the drawing. All
measurements must be checked
on site by the contractor any
discrepancies should be
reported to the designer.

修订 REVISE

NO.	REVISION

建设单位 CONSTRUCTION

深圳市鸿禧
投资有限公司

项目名称 PROJECT

胤璇中心大厦项目
A户型创意样板房

签字/盖章 SIGN/ SEAL

项目负责 ITEM MANAGER

设计 DESIGNER

制图 DRAWN

审核 CHECKED

设计阶段 STATUS

施工图阶段

日期 Date

2024/01

图名 DRAWING TITLE


柜体大样图(一)

比例 SCALE


N. T. S

图纸编号 DRAWING NO.


GT-01

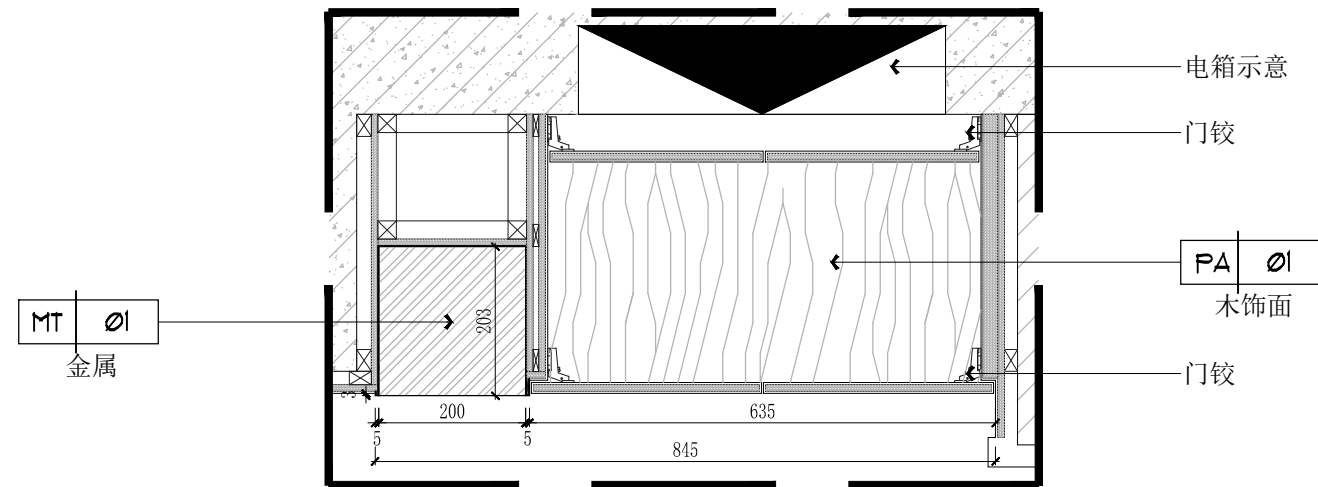

01 剖面图
1:10@A2

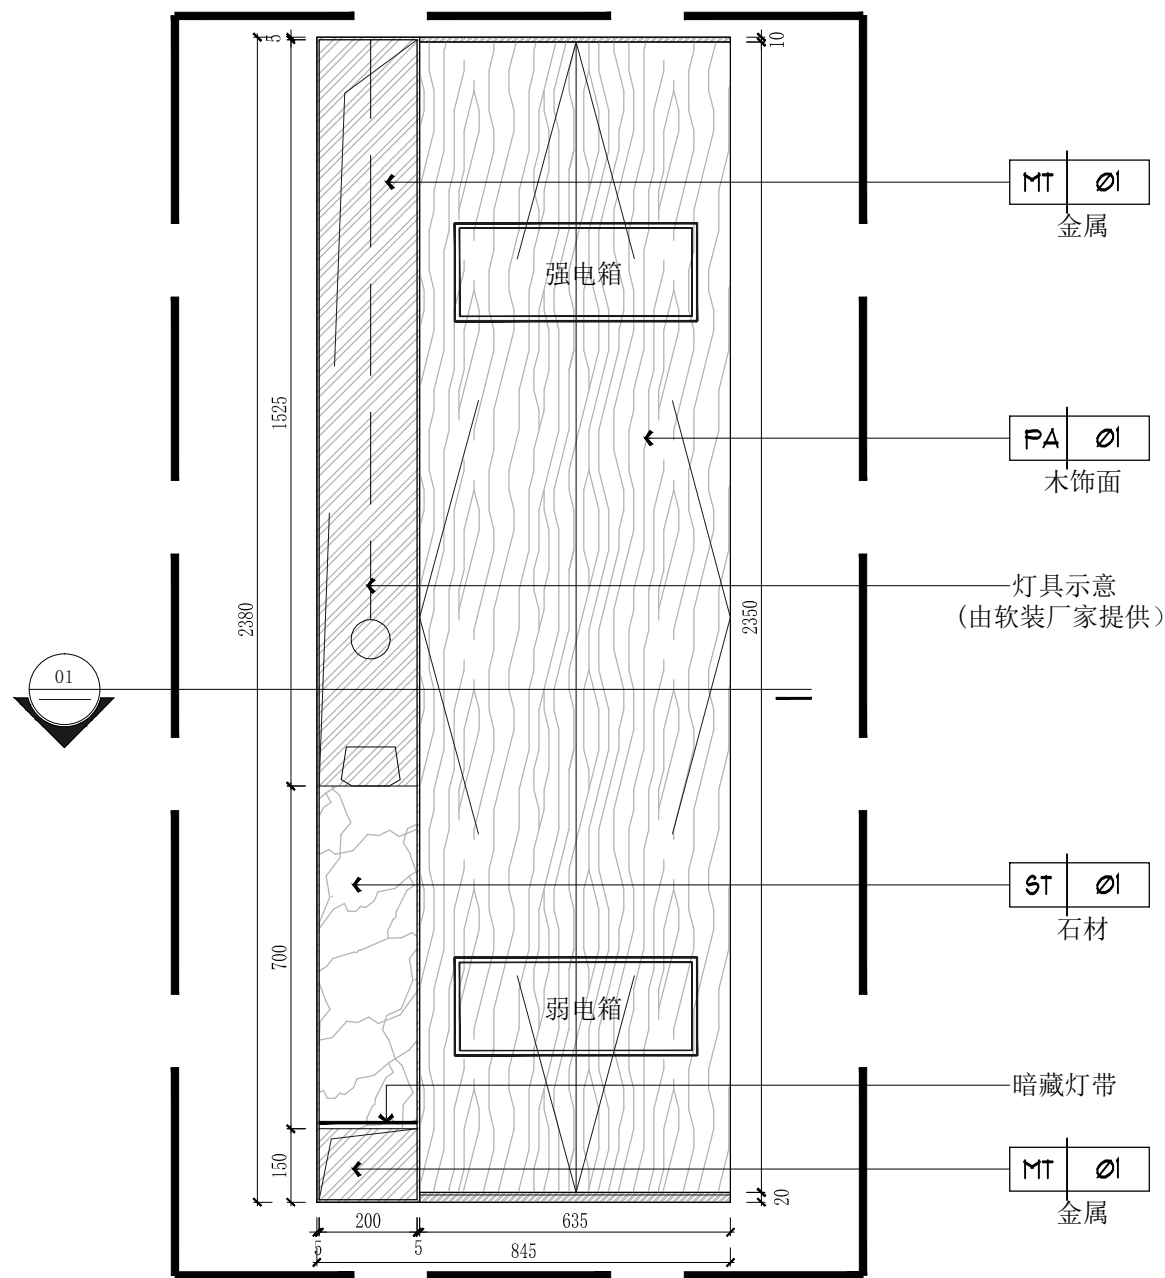




03 立面图
1:15@A2

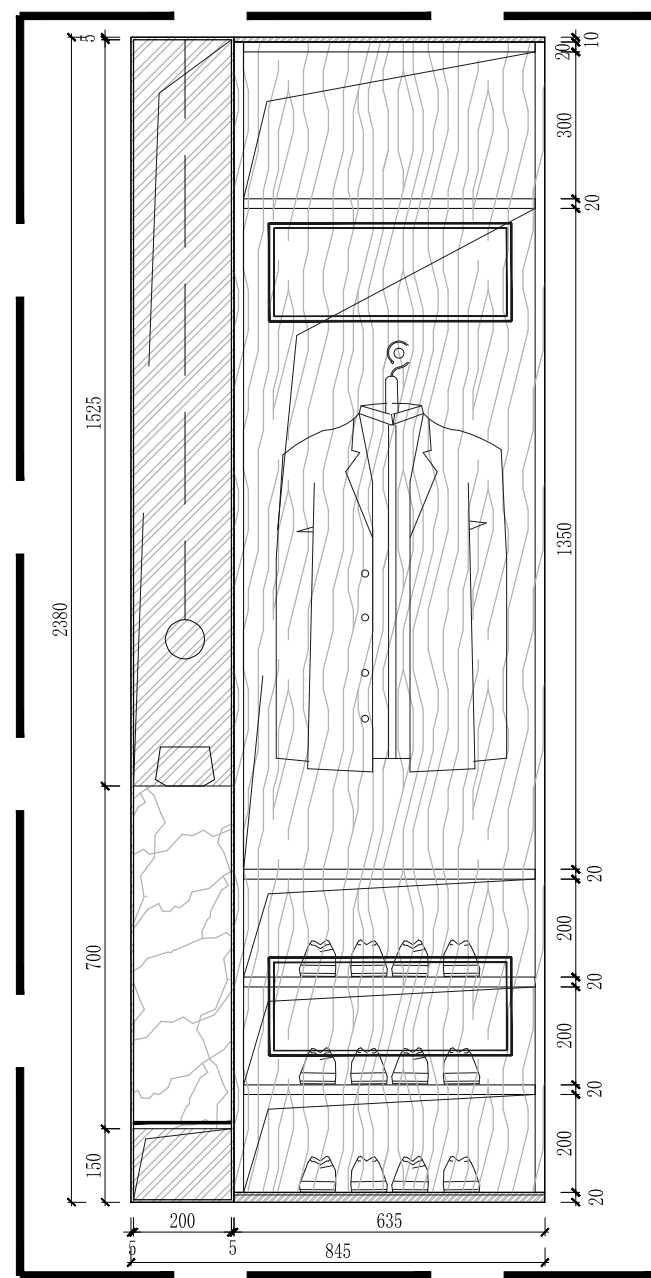

04 立面图
1:15@A2

注意 NOTES
图纸中所有设计内容均为本公司的
版权, 未经允许, 不得复印及转发。
不要临场施工, 施工方在现场核实
尺寸, 如有误差请和设计师。
This drawing & design are
copyright and no portion may be
reproduced without the written
permission of the designer.
Do not scale the drawing. All
measurements must be checked
on site by the contractor any
discrepancies should be
reported to the designer.

修订 REVISE

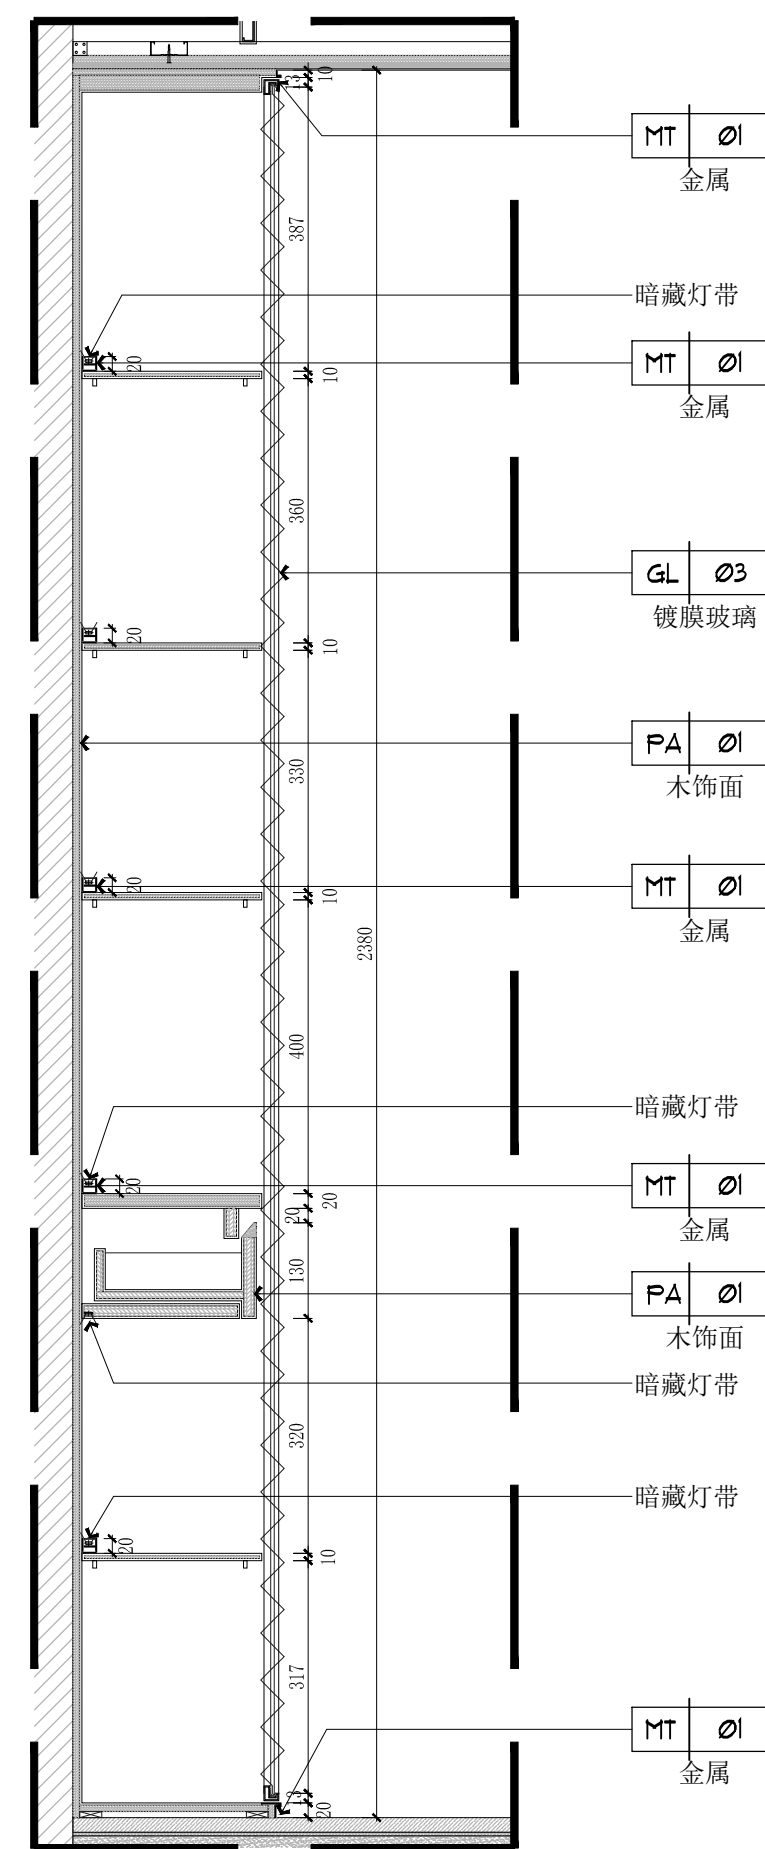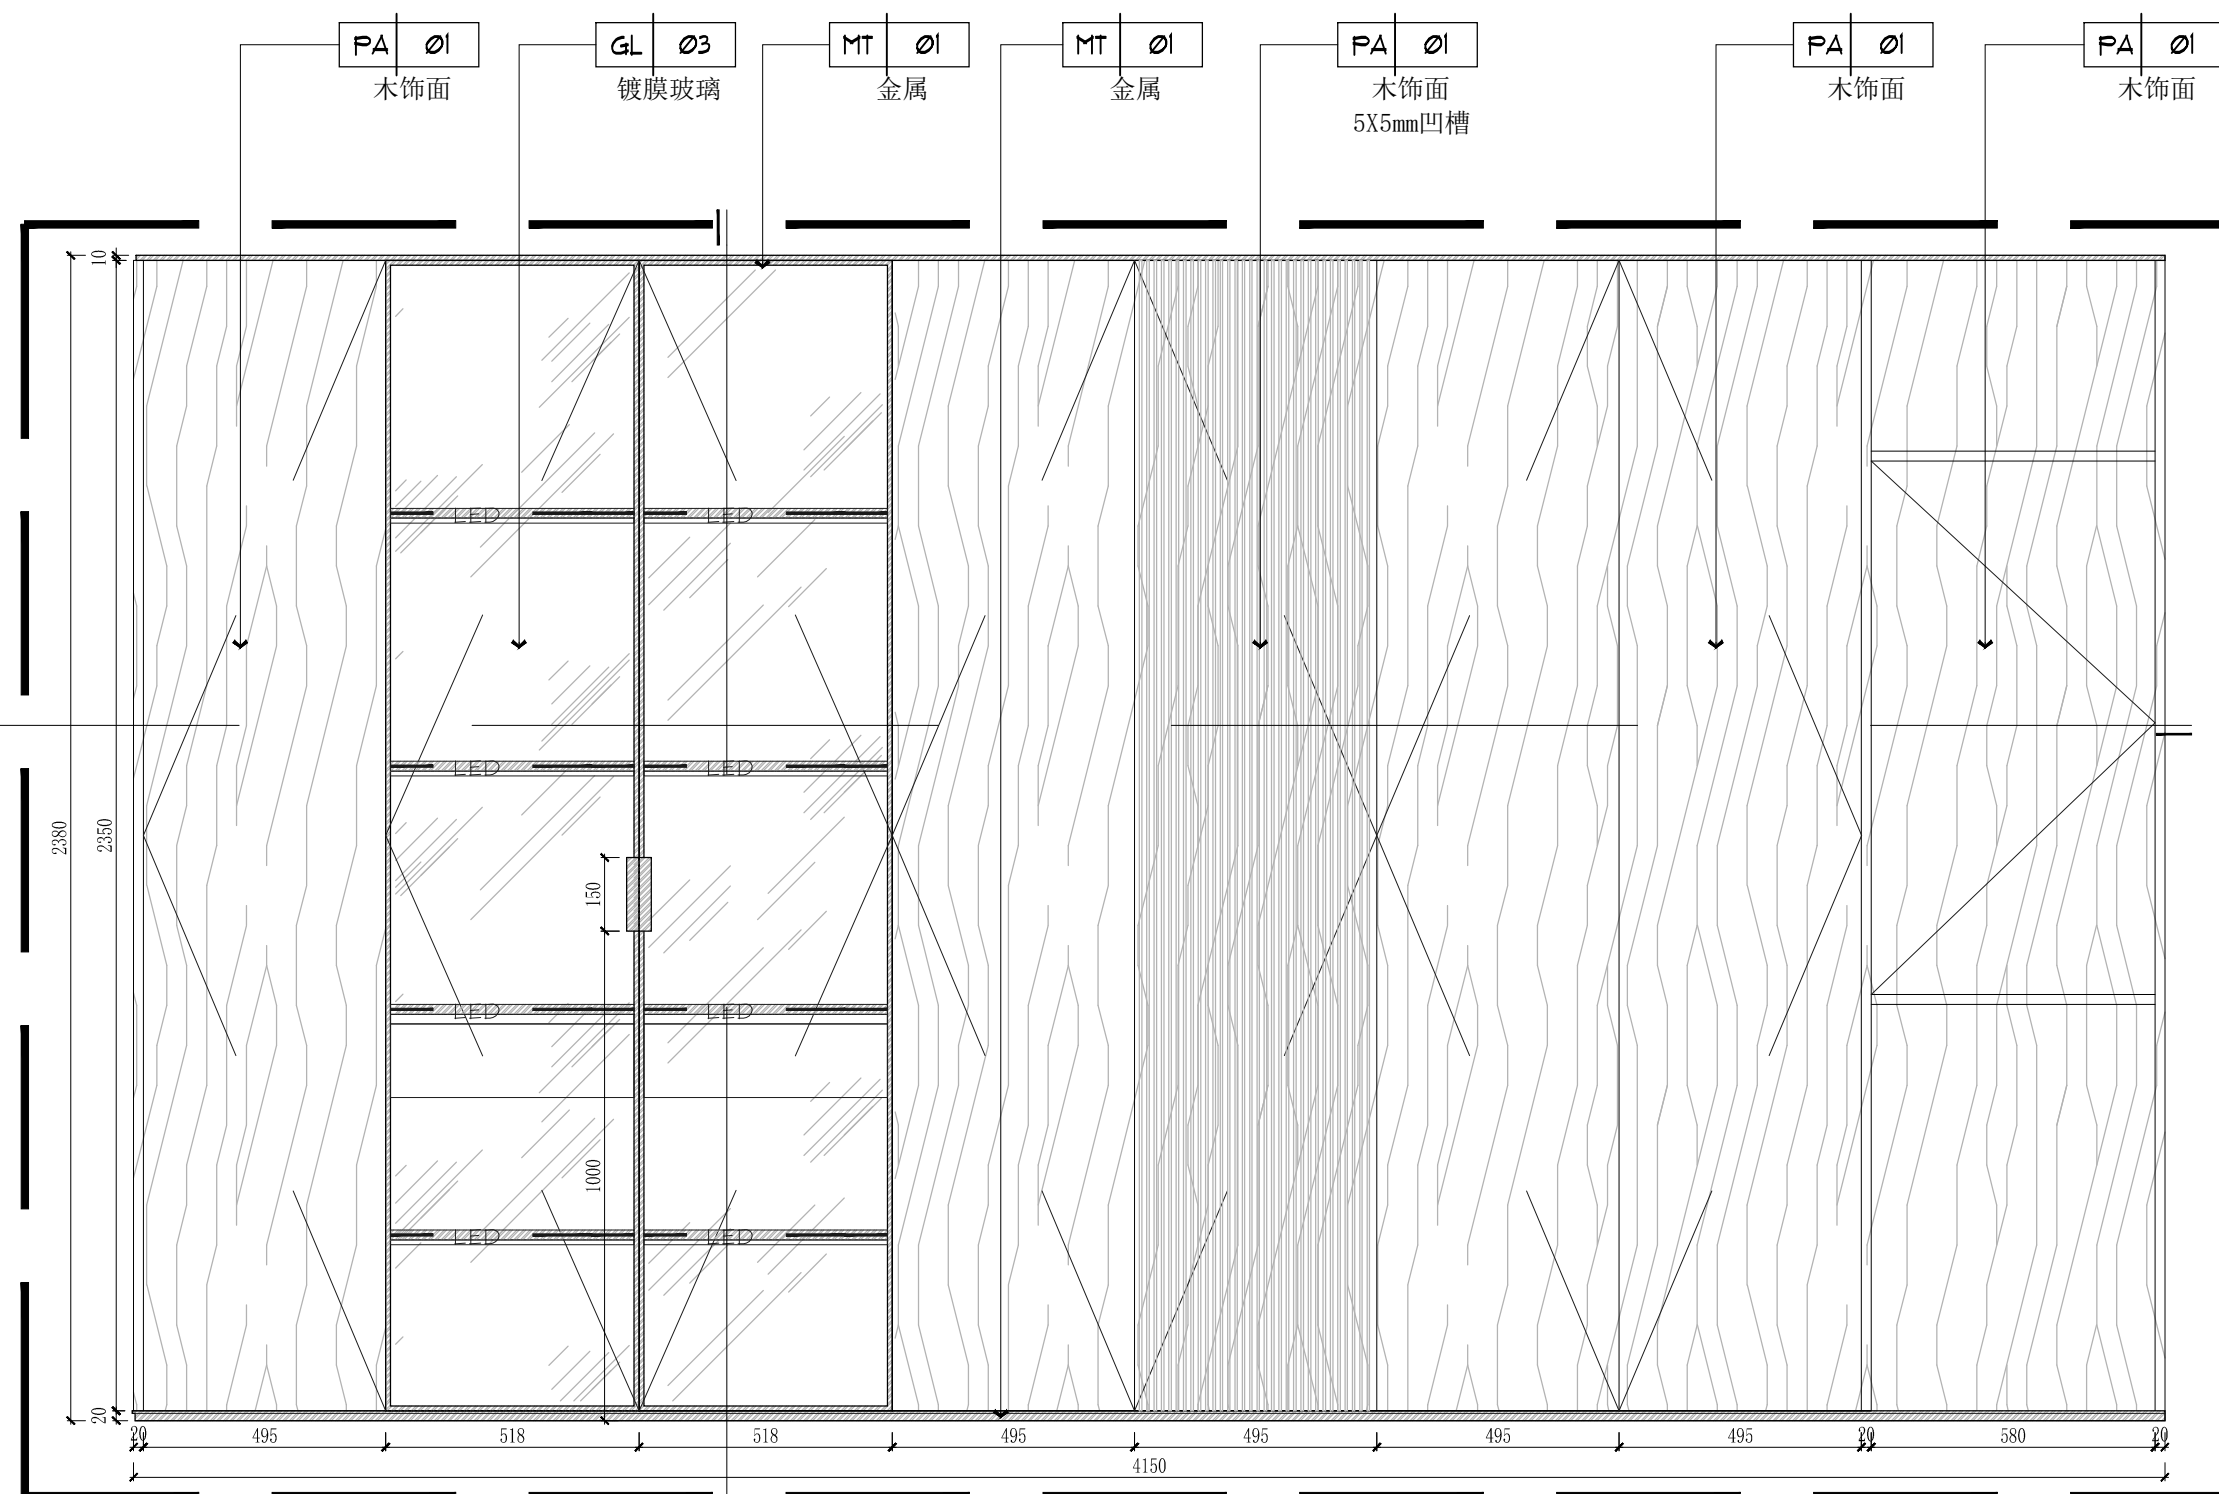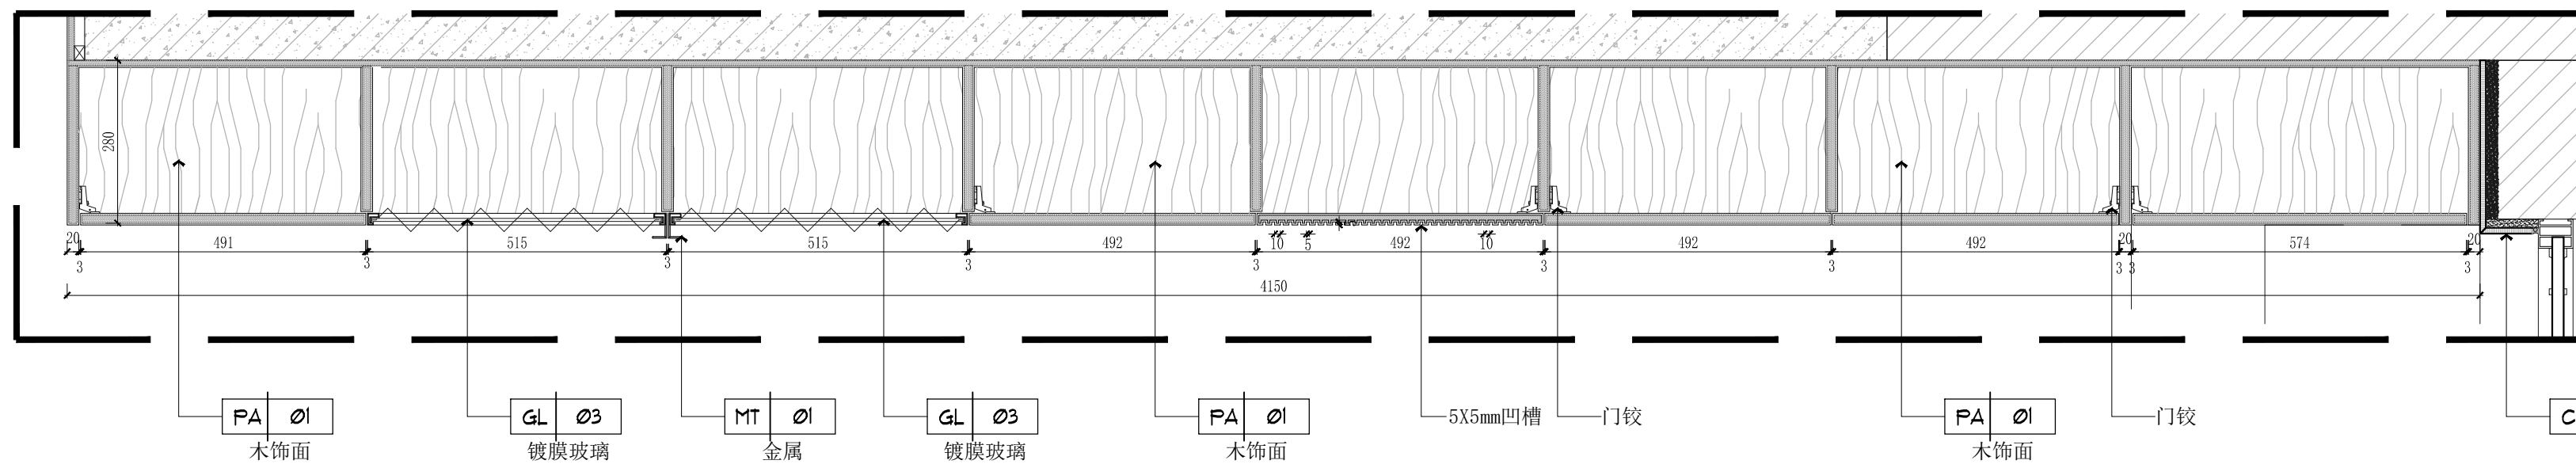

建设单位 CONSTRUCTION

深圳市鸿禧
投资有限公司

项目名称 PROJECT

胤城中心大厦项目
A户型创意样板房

签字/盖章 SIGN/ SEAL

项目负责 ITEM MANAGER

设计 DESIGNER

制图 DRAWN

审核 CHECKED

设计阶段 STATUS

施工图阶段

日期 Date

2024/01

图名 DRAWING TITLE

柜体大样图(二)

比例 SCALE

N. T. S

图纸编号 DRAWING NO.

GT-02

注意 NOTES
图纸中所有设计内容均为本公司的
版权,未经允许,不得复印及转发。
不要缩放图纸,施工方在现场核实
尺寸,如有误差请和设计师。
This drawing & design are
copyright and no portion may be
reproduced without the written
permission of the designer.
Do not scale the drawing. All
measurements must be checked
on site by the contractor any
discrepancies should be
reported to the designer.

修订 REVISE

建设单位 CONSTRUCTION

深圳市鸿禧
投资有限公司

项目名称 PROJCT

胤璇中心大厦项目
A户型创意样板房

签字/盖章 SIGN/ SEAL

项目负责 ITEM MANAGER

设计 DESIGNER

制图 DRAWN

审核 CHECKED

设计阶段 STATUS

施工图阶段

日期 Date

2024/01


图名 DRAWING TITLE

柜体大样图(三)

比例 SCALE
N. T. S

图纸编号 DRAWING NO.

GT-03

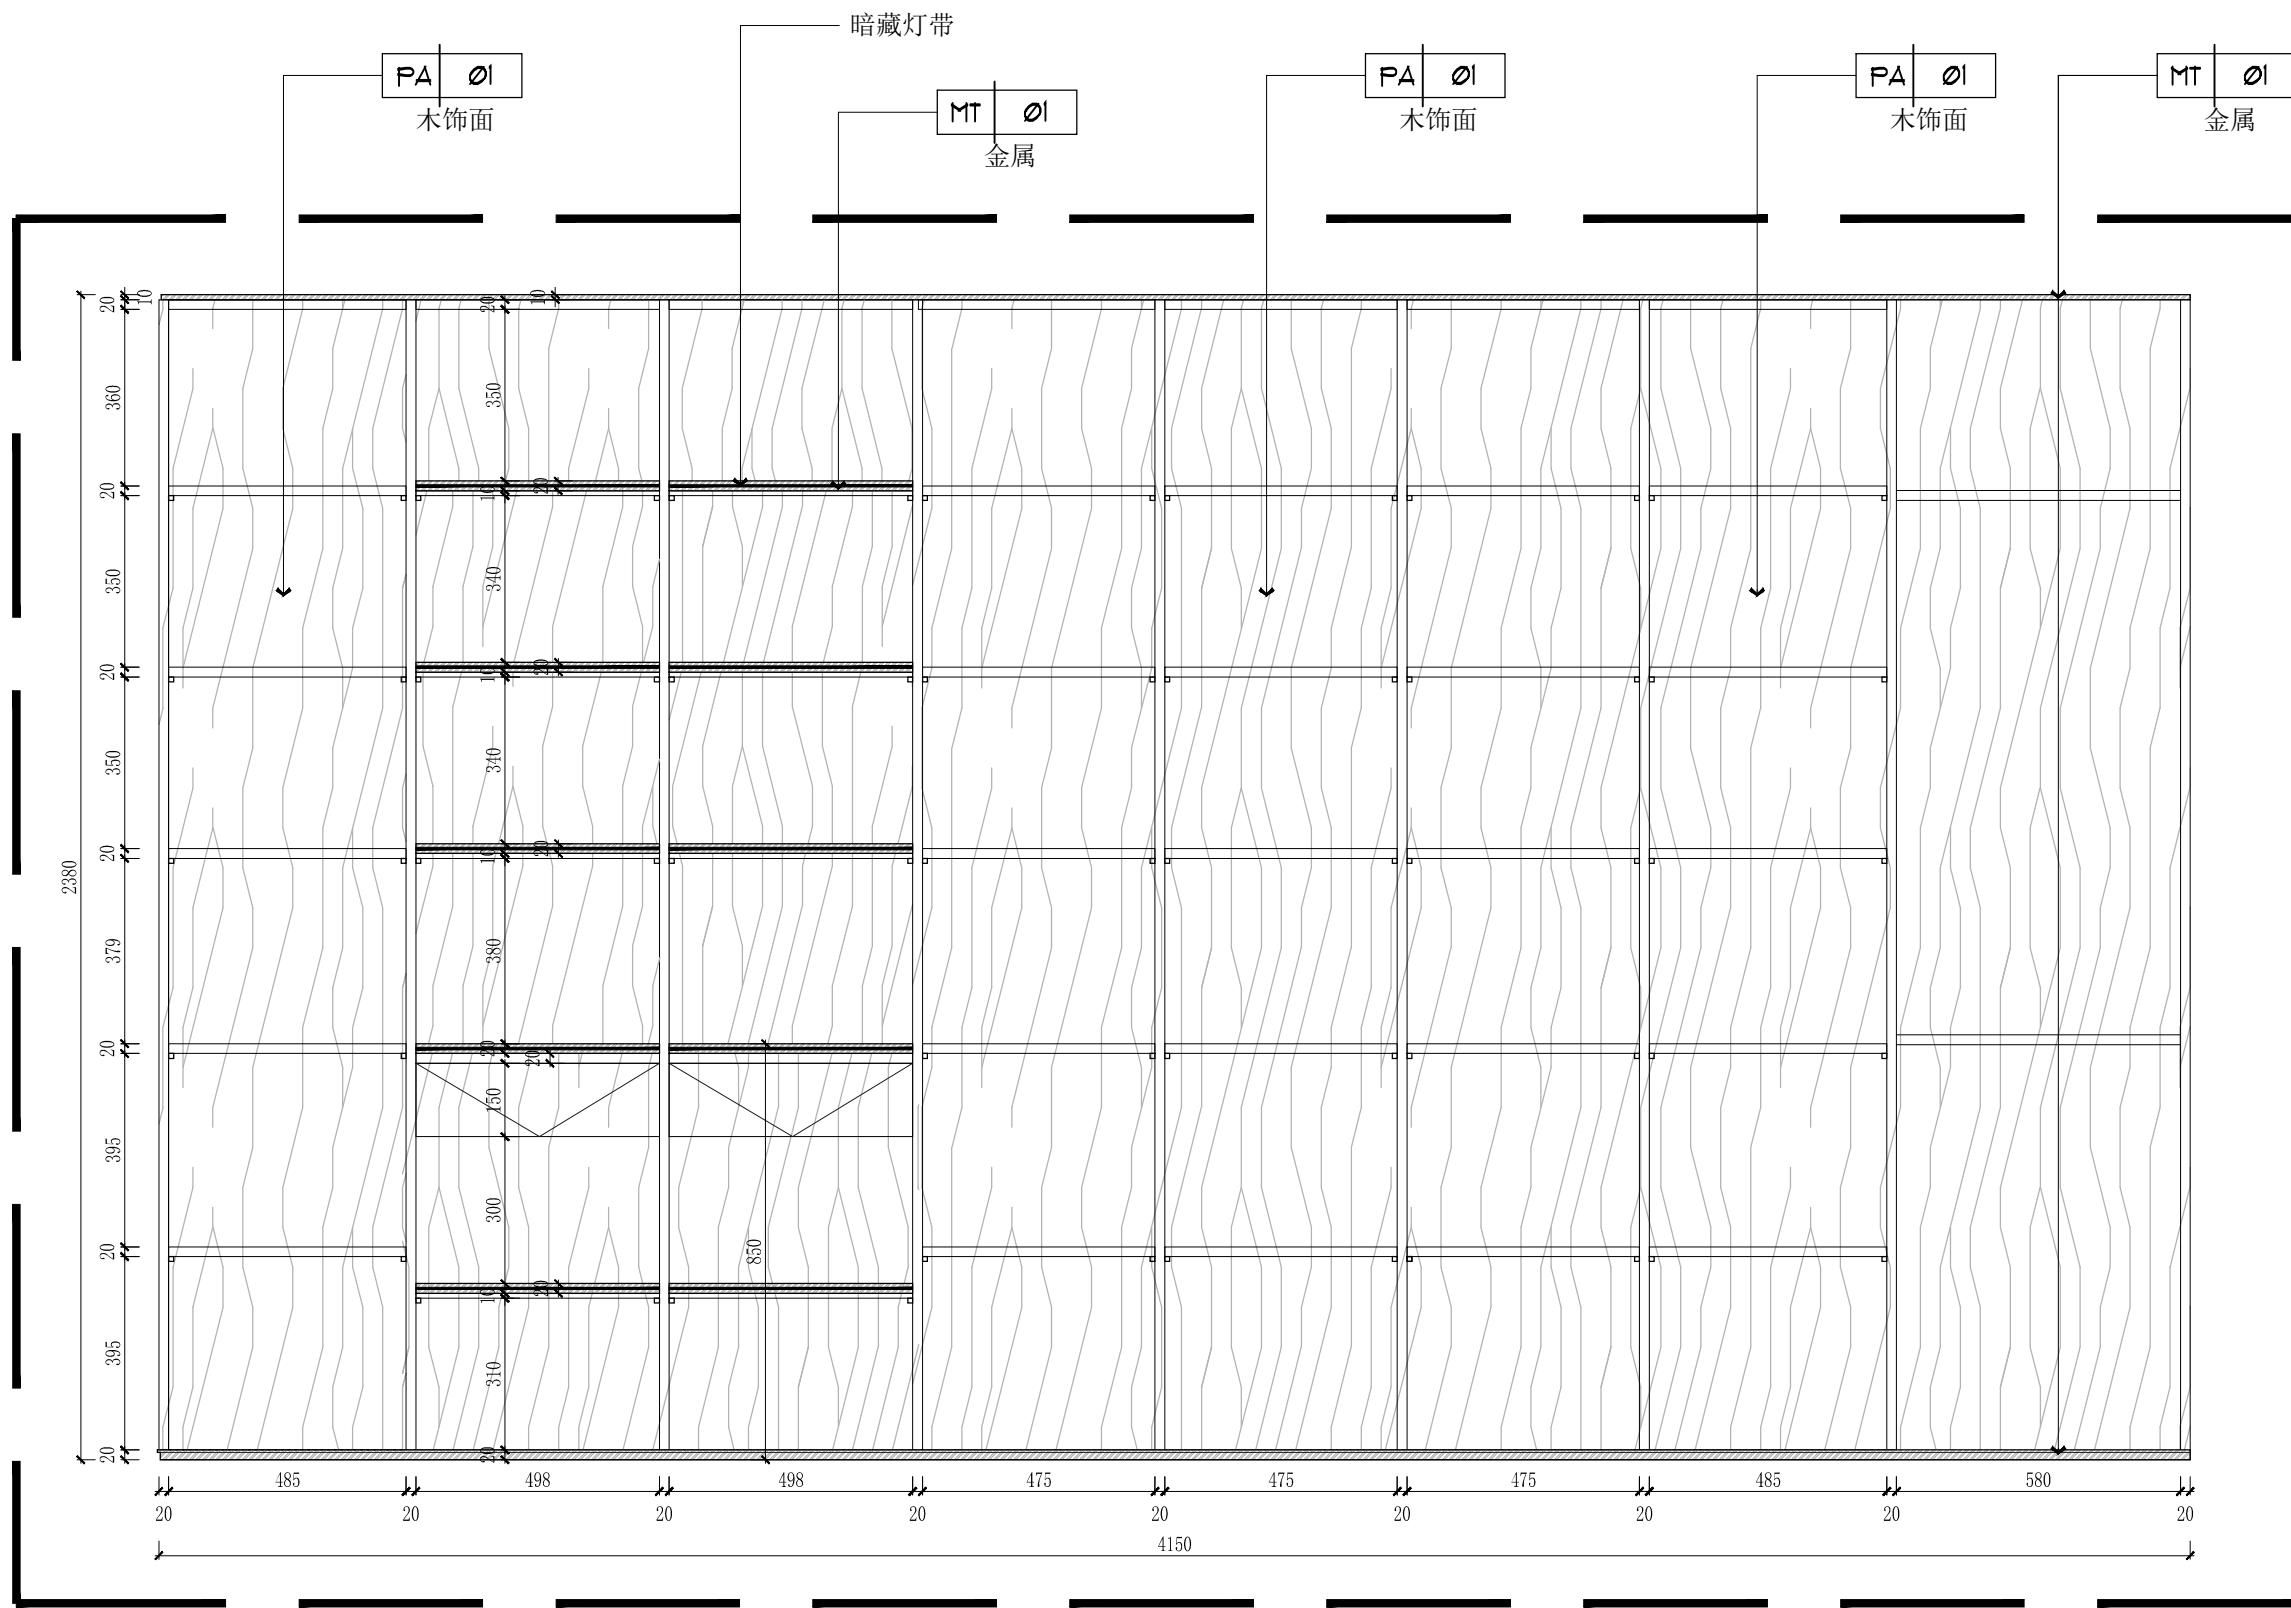


注意 NOTES

图纸中所有设计内容均为本公司的
版权, 未经允许, 不得翻印及转发。
不得临场更改, 施工方在现场核实
尺寸, 如有误差请与设计师。


This drawing & design are
copyright and no portion may be
reproduced without the written
permission of the designer.
Do not scale the drawing. All
measurements must be checked
on site by the contractor any
discrepancies should be
reported to the designer.

修订 REVISE


NO.	REVISION

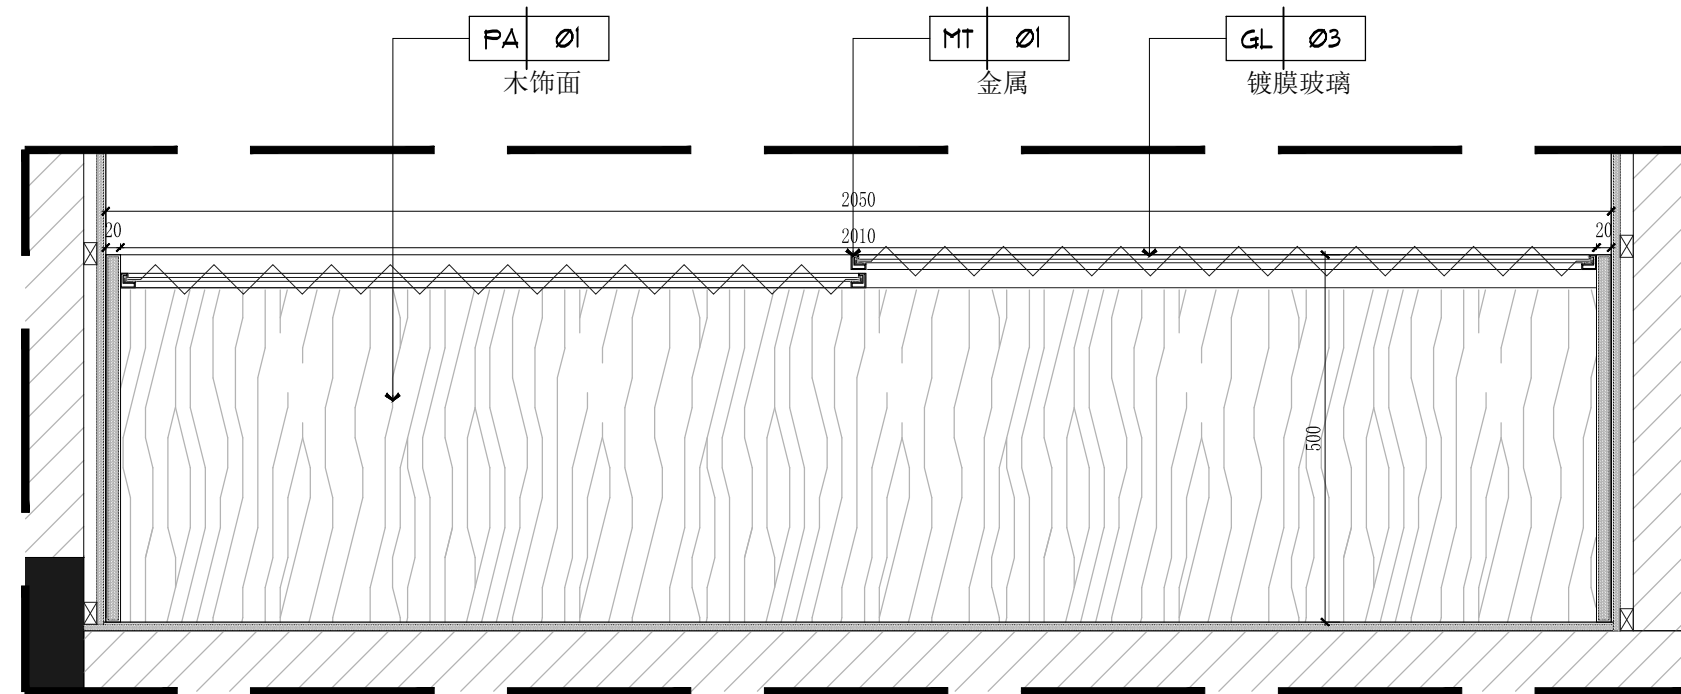

01 剖面图
1:10@A2

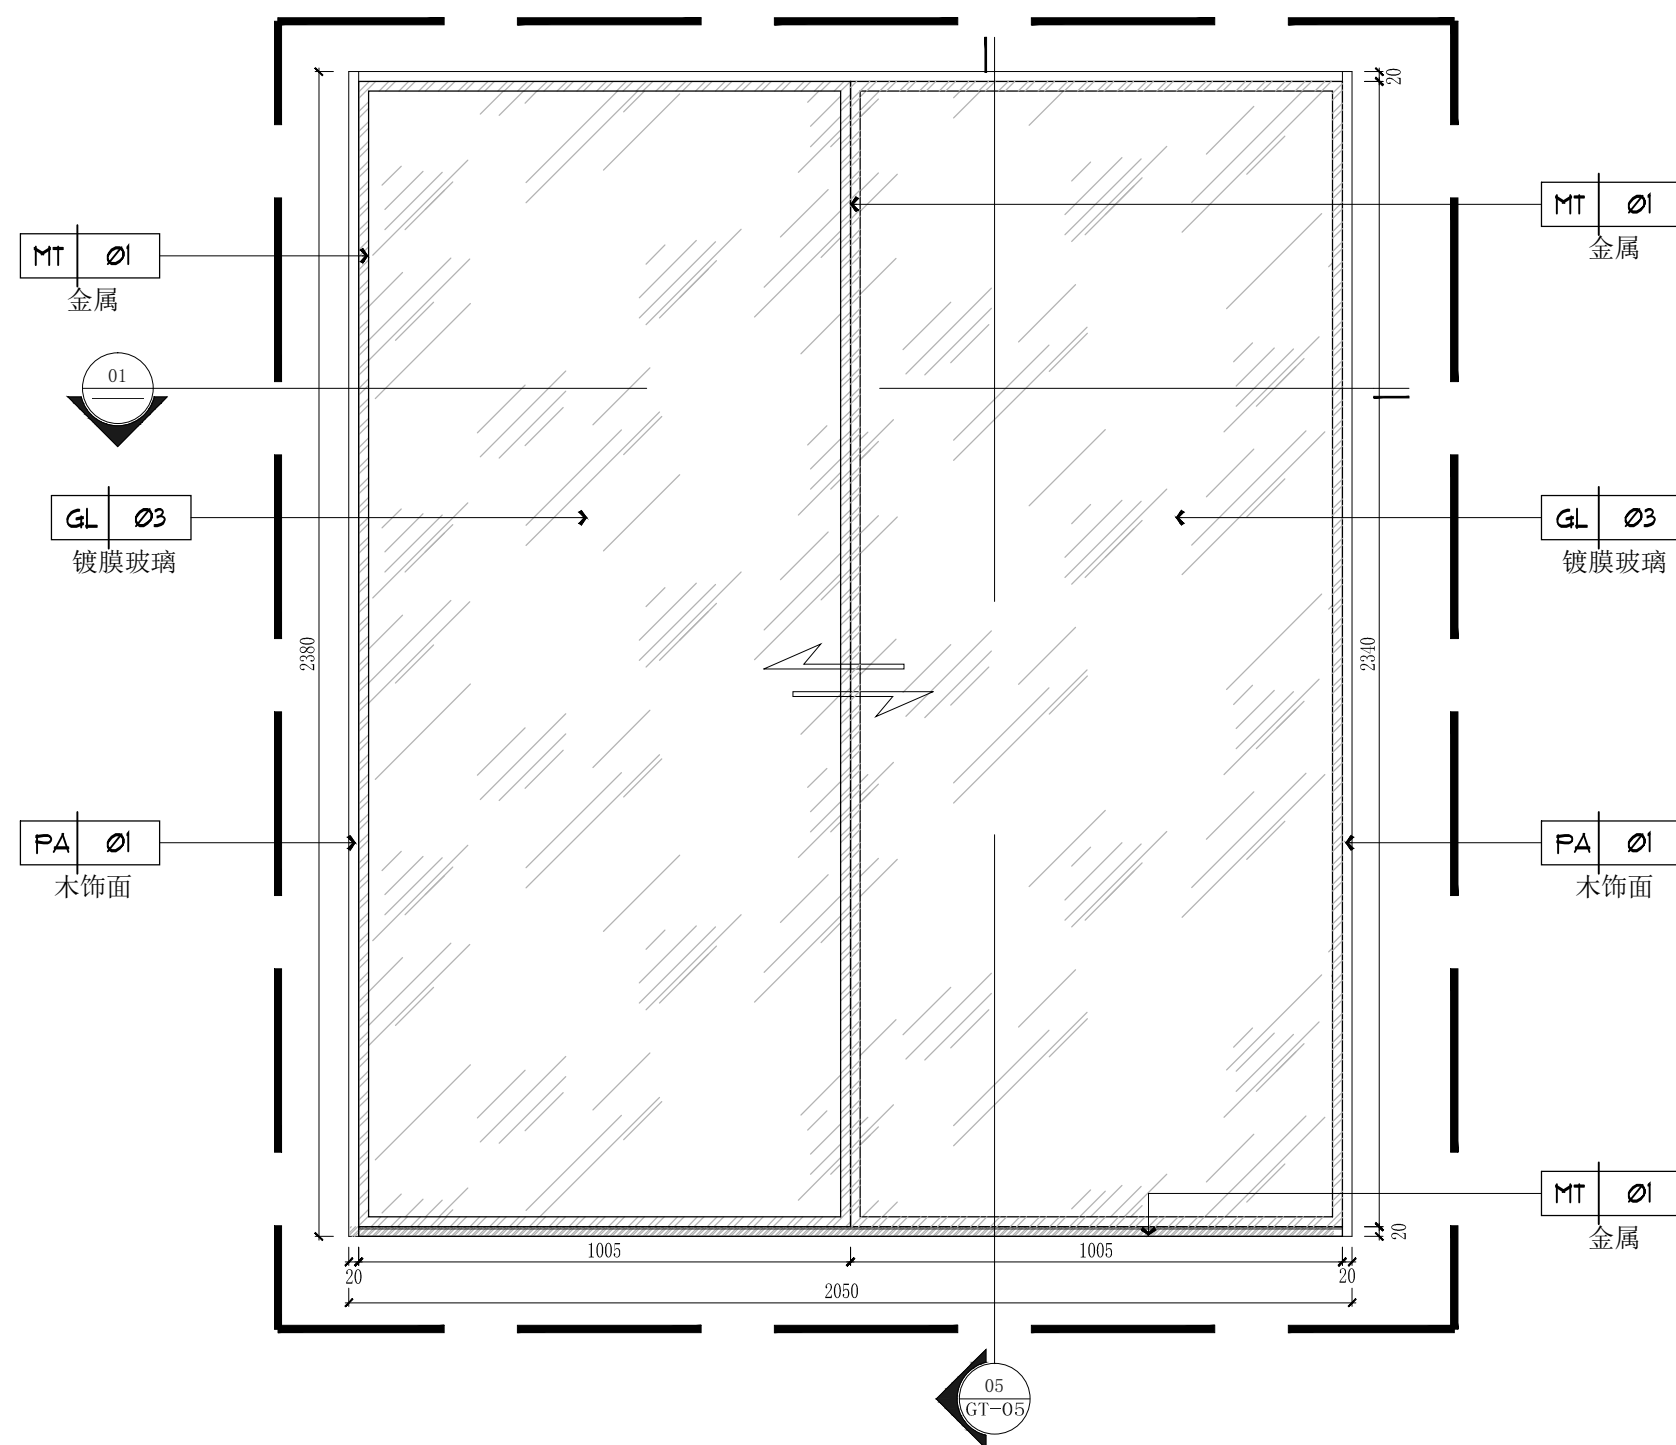

03 立面图
1:15@A2

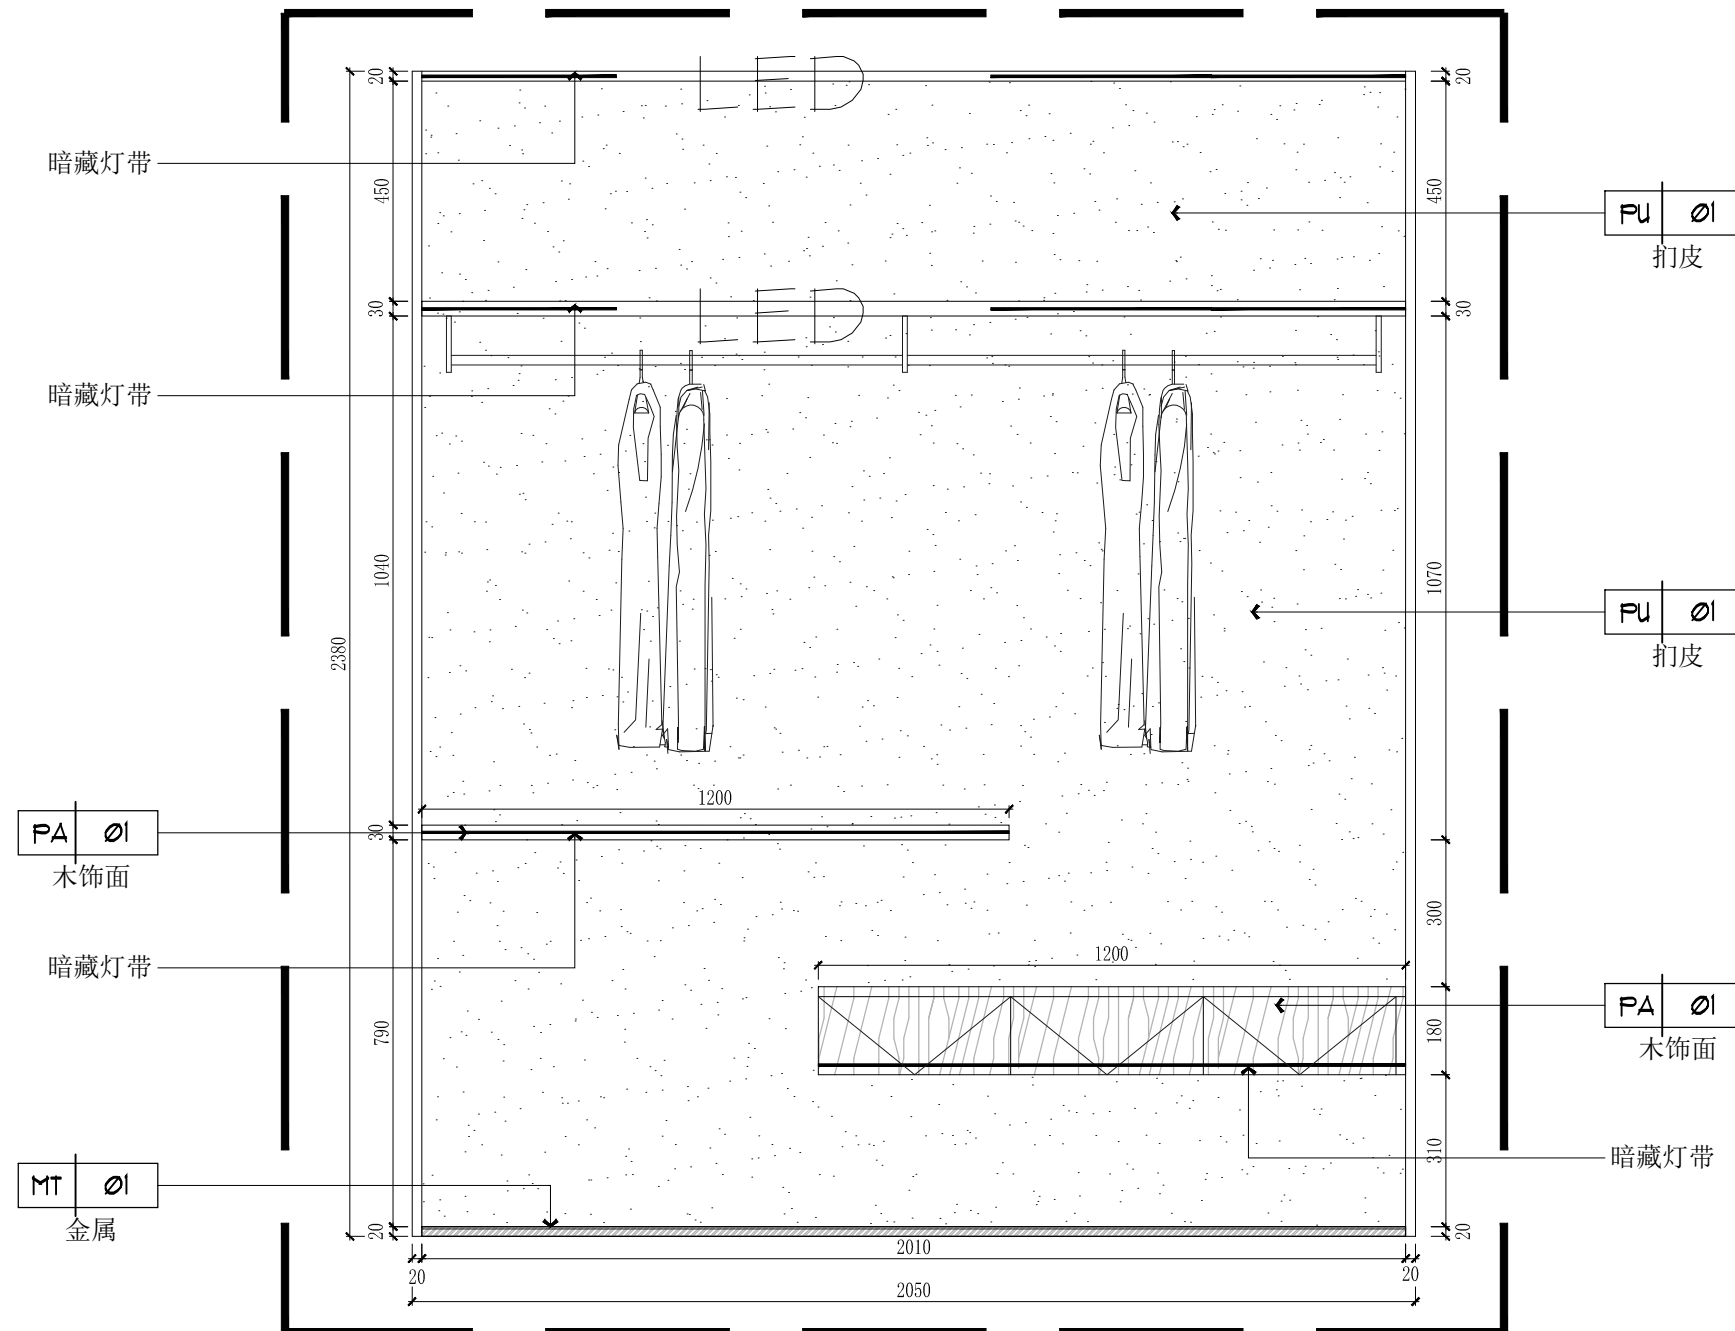

04 立面图
1:15@A2

建设单位 CONSTRUCTION

深圳市鸿禧
投资有限公司

项目名称 PROJECT

胤璇中心大厦项目
A户型创意样板房

签字/盖章 SIGN/ SEAL

项目负责 ITEM MANAGER

设计 DESIGNER

制图 DRAWN

审核 CHECKED

设计阶段 STATUS

施工图阶段

日期 Date

2024/01

图名 DRAWING TITLE


柜体大样图(四)

比例 SCALE


N. T. S

图纸编号 DRAWING NO.


GT-04

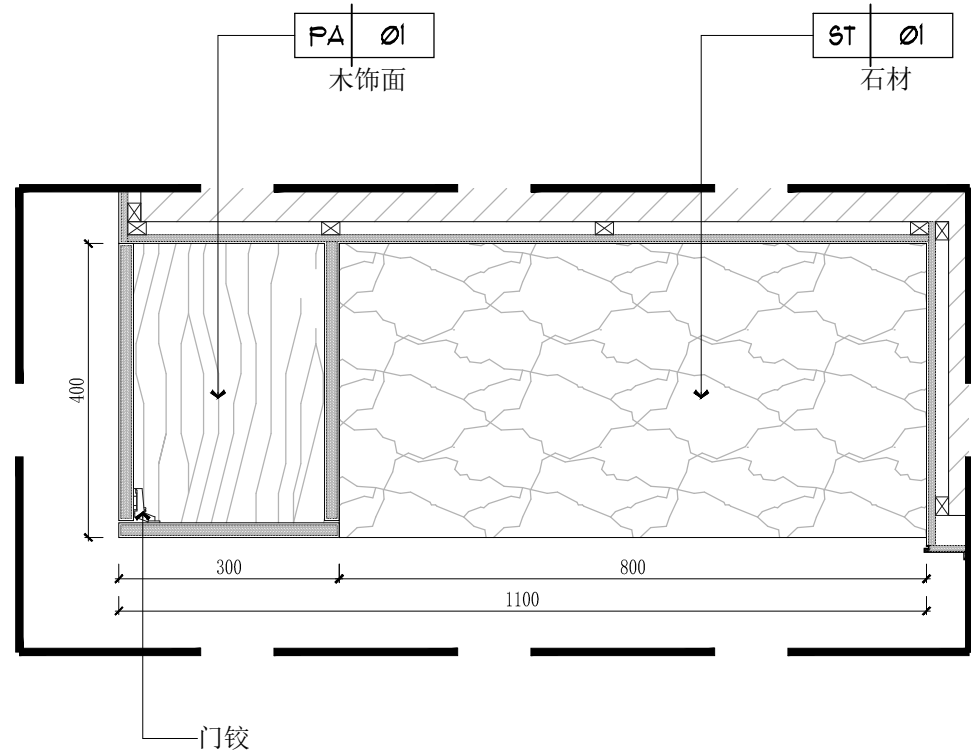


01 剖面图
1:10@A2

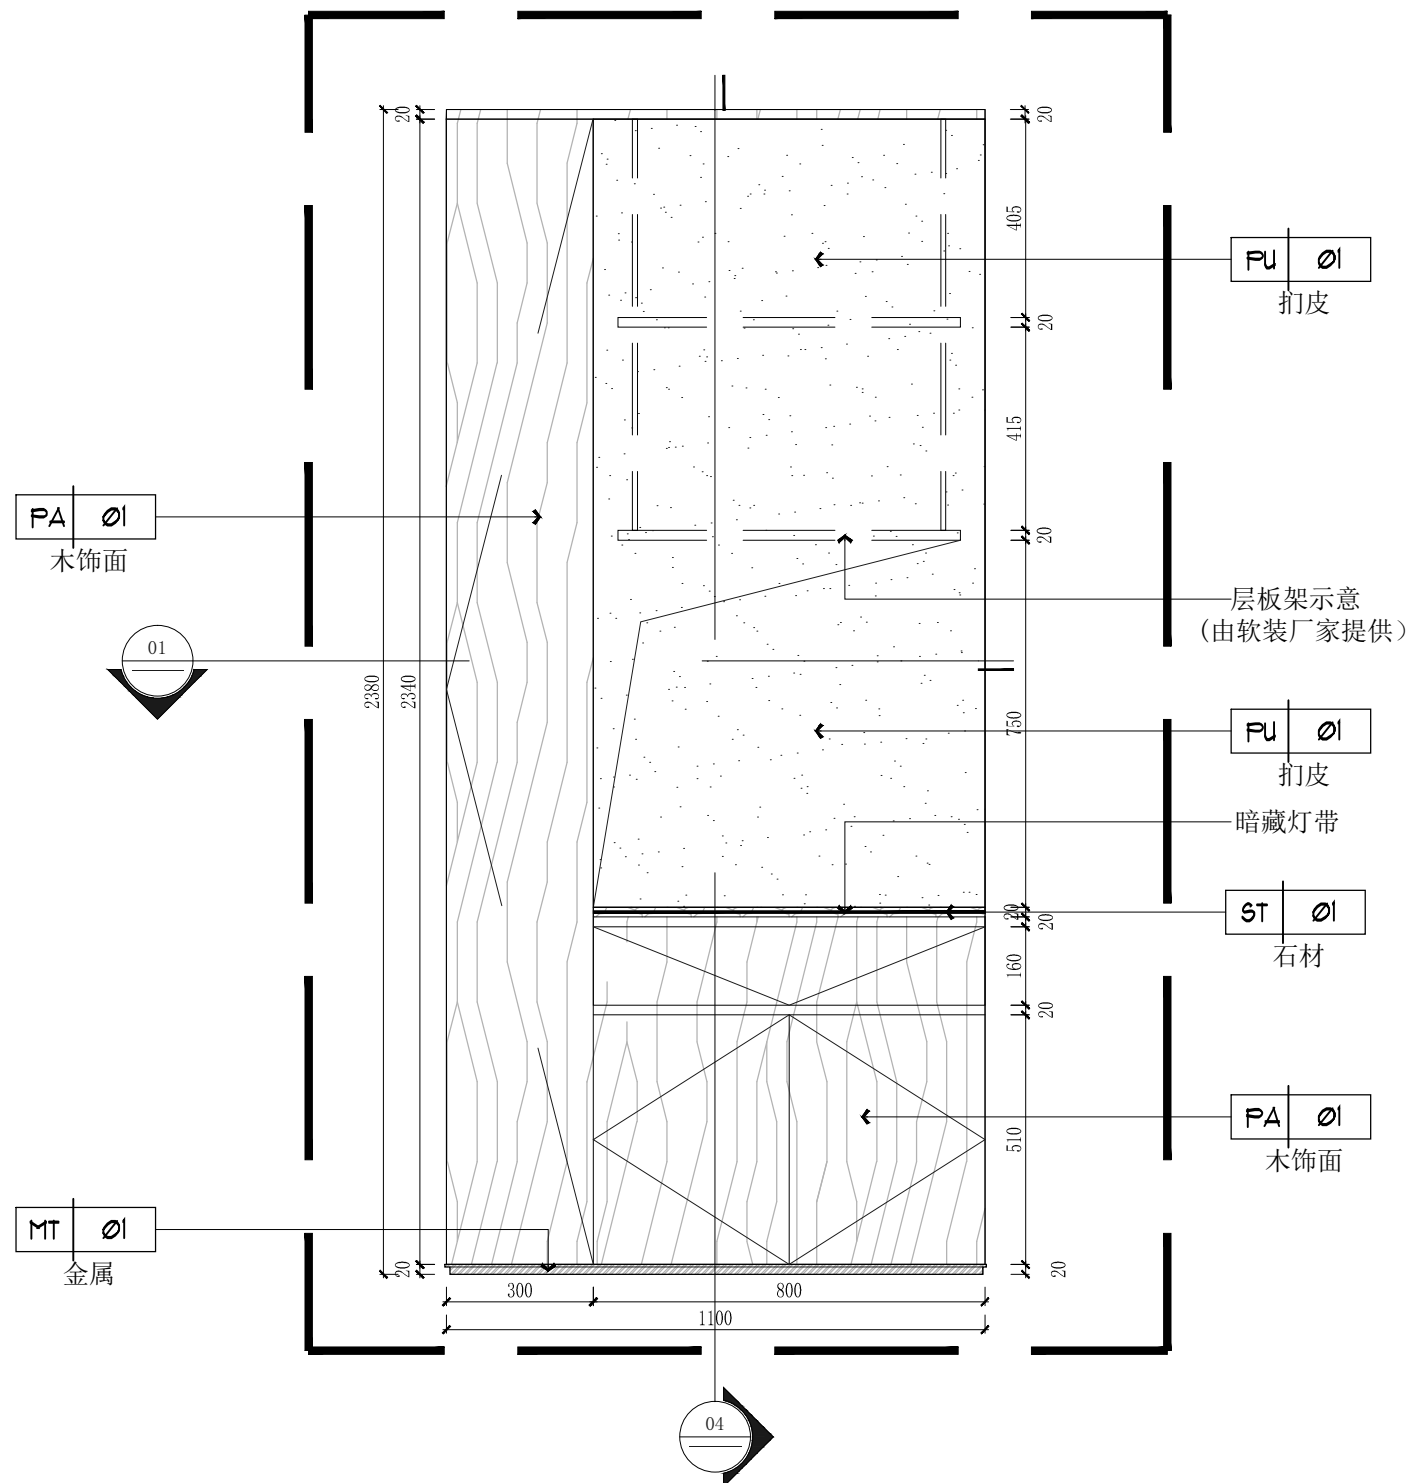

03 立面图
1:15@A2

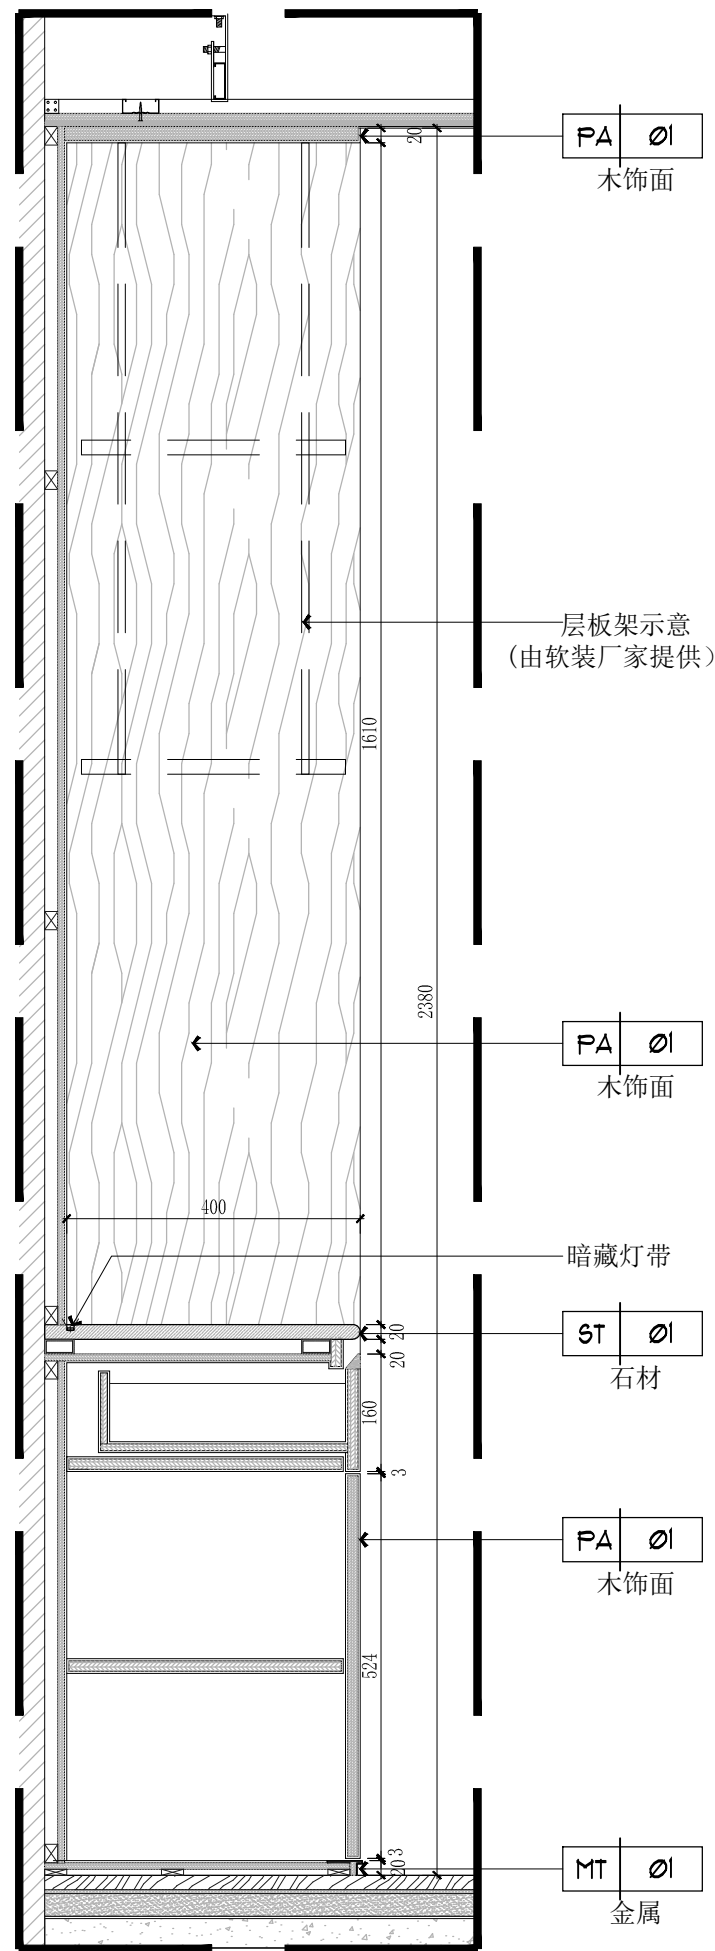

04 剖面图
1:10@A2

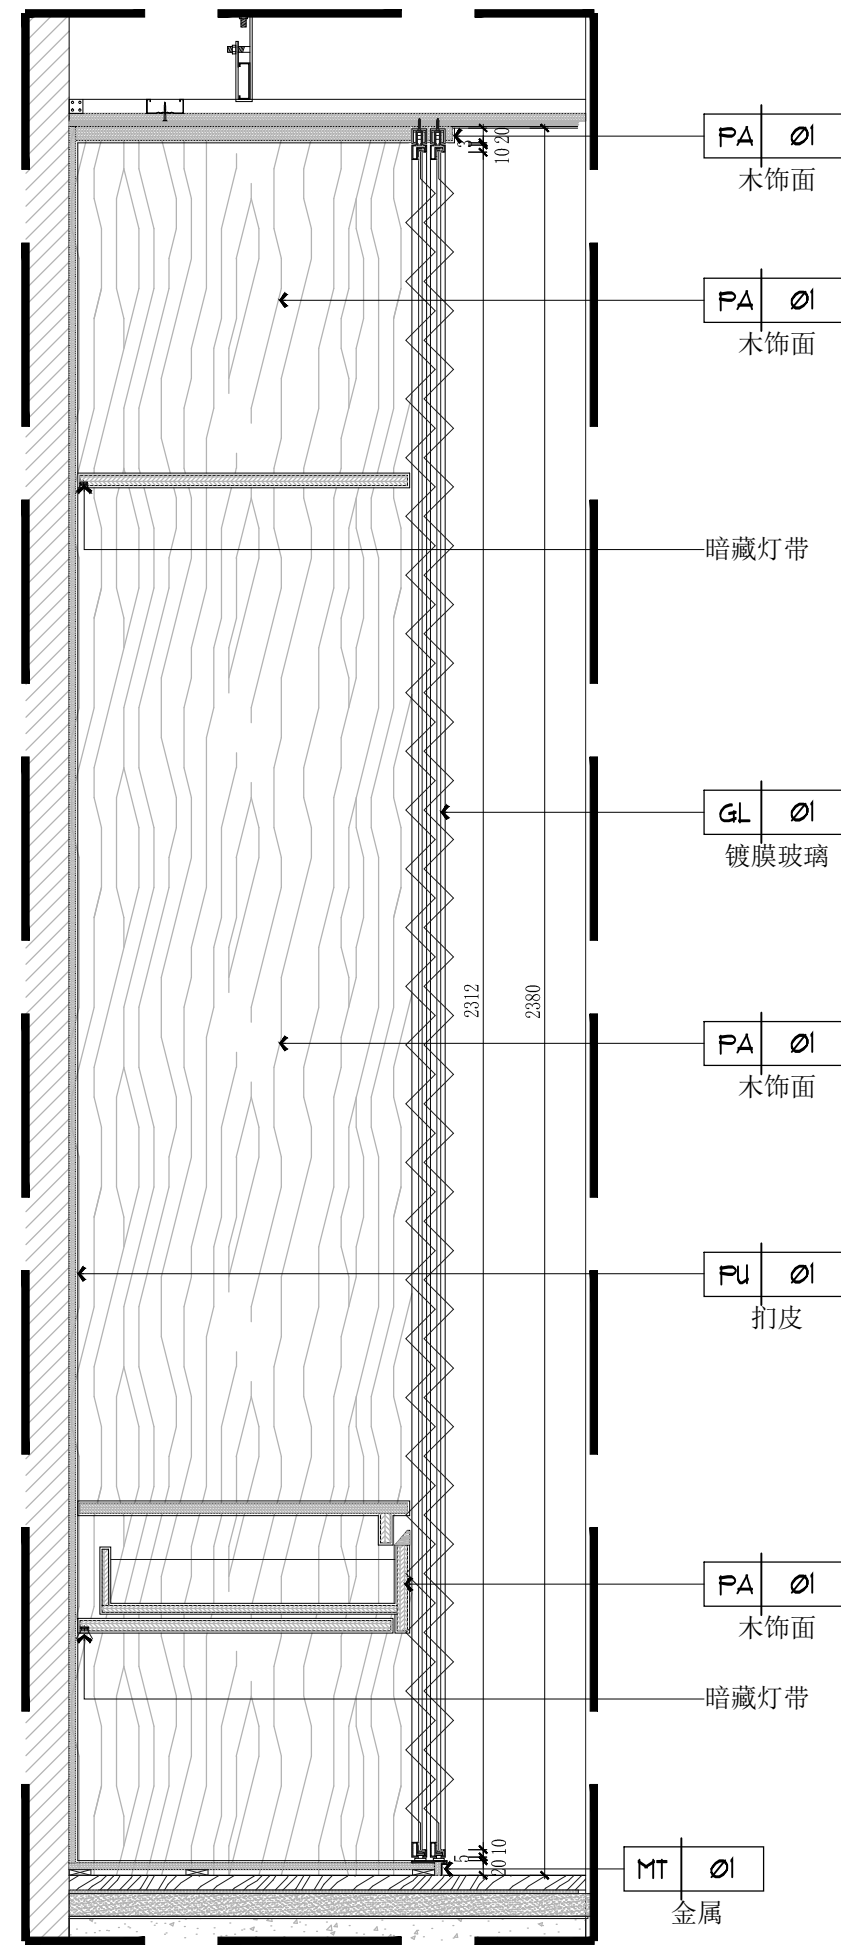

05 剖面图
1:10@A2

注意 NOTES
图纸中所有设计内容均为本公司的
版权, 未经允许, 不得复印及转发。
不要临场更改, 施工方在现场核实
尺寸, 如有误差请与设计师。
This drawing & design are
copyright and no portion may be
reproduced without the written
permission of the designer.
Do not scale the drawing. All
measurements must be checked
on site by the contractor any
discrepancies should be
reported to the designer.

修订 REVISE

建设单位 CONSTRUCTION

深圳市鸿禧
投资有限公司

项目名称 PROJCT

凤城中心大厦项目
A户型创意样板房

签字/盖章 SIGN/ SEAL

项目负责人 ITEM MANAGER

设计 DESIGNER

制图 DRAWN

审核 CHECKED

设计阶段 STATUS

施工图阶段

日期 Date

2024/01

图名 DRAWING TITLE






柜体大样图(六)


比例 SCALE

N. T. S


图纸编号 DRAWING NO.

GT-06

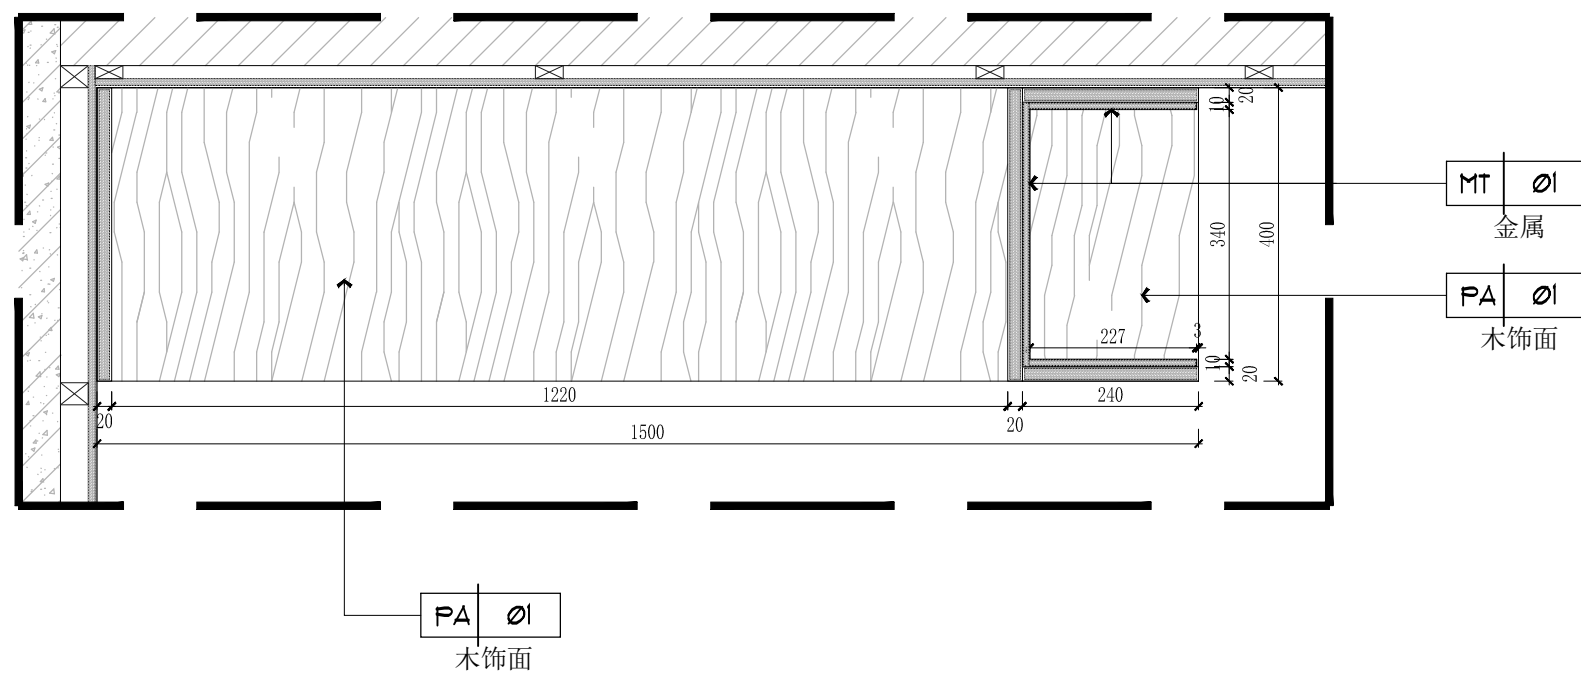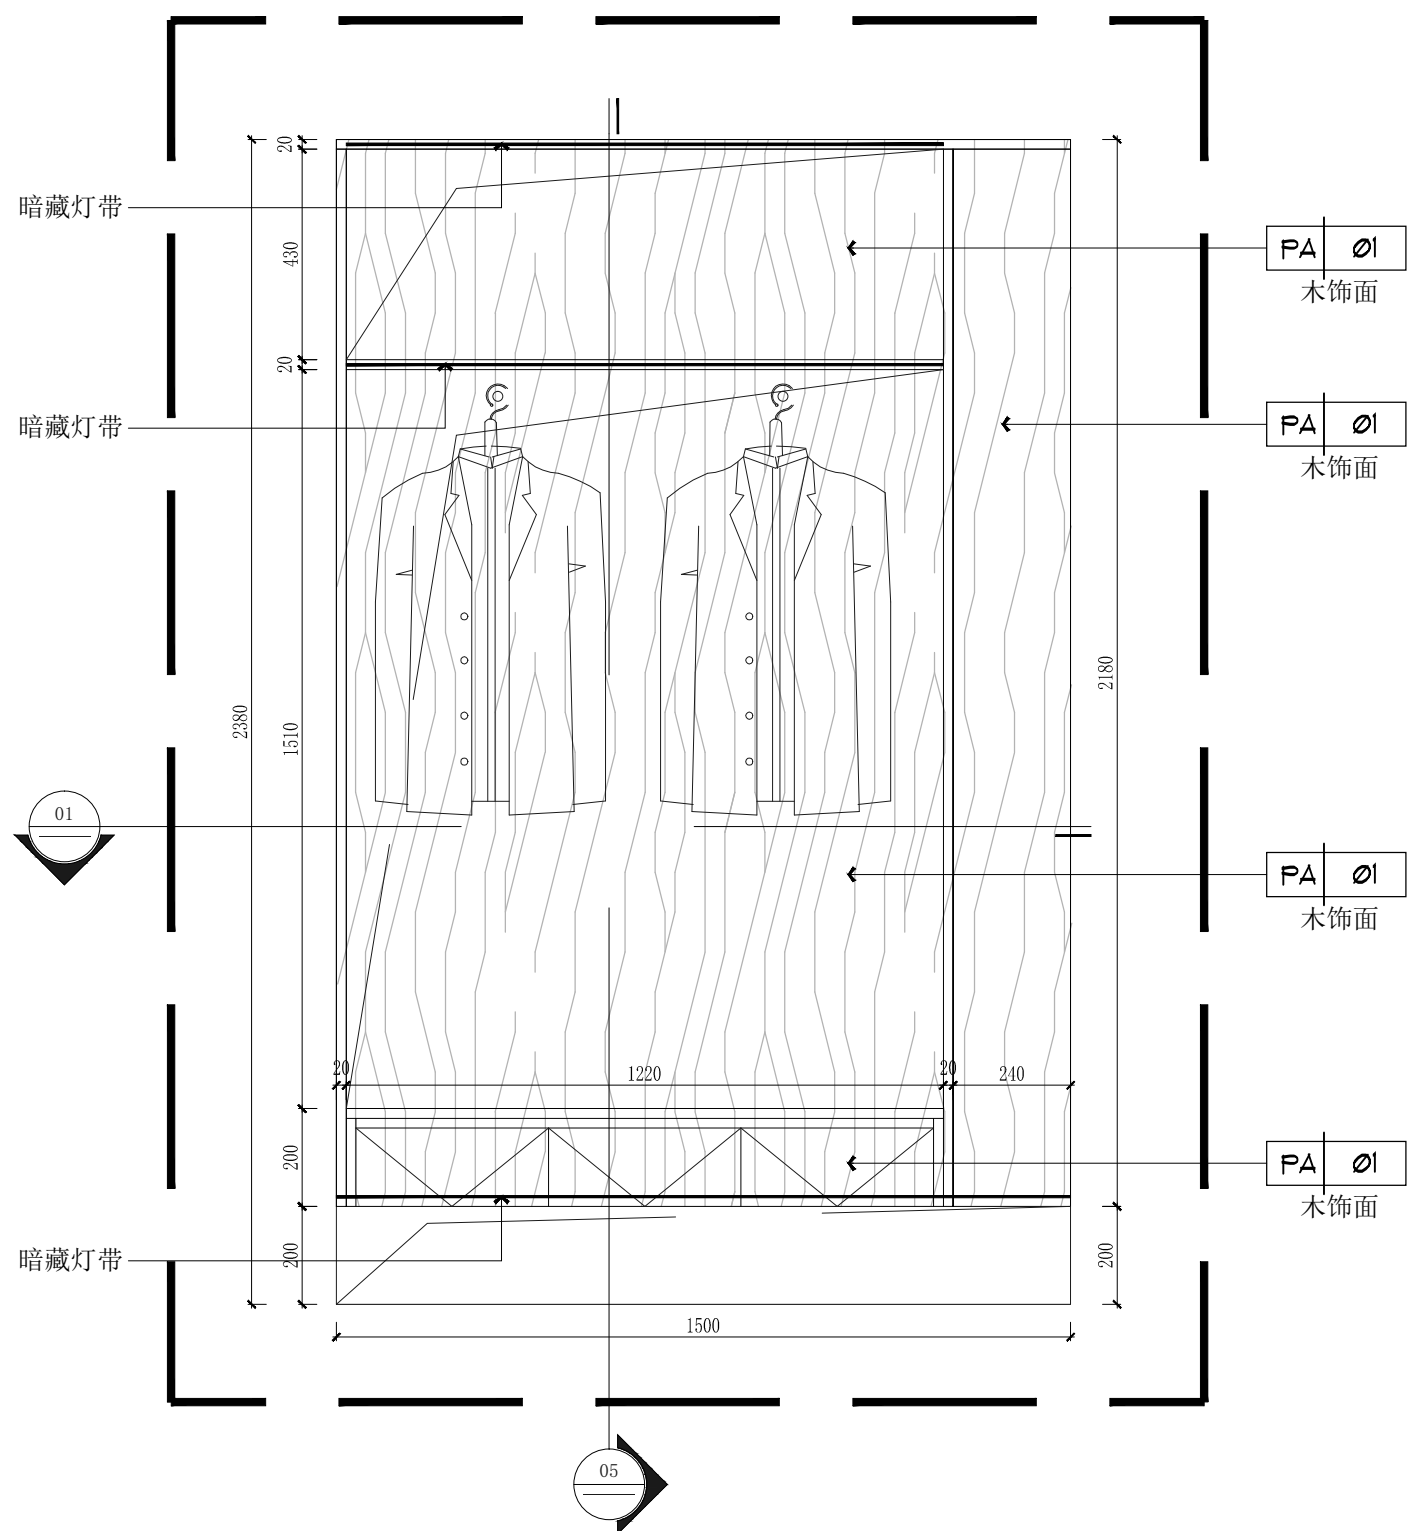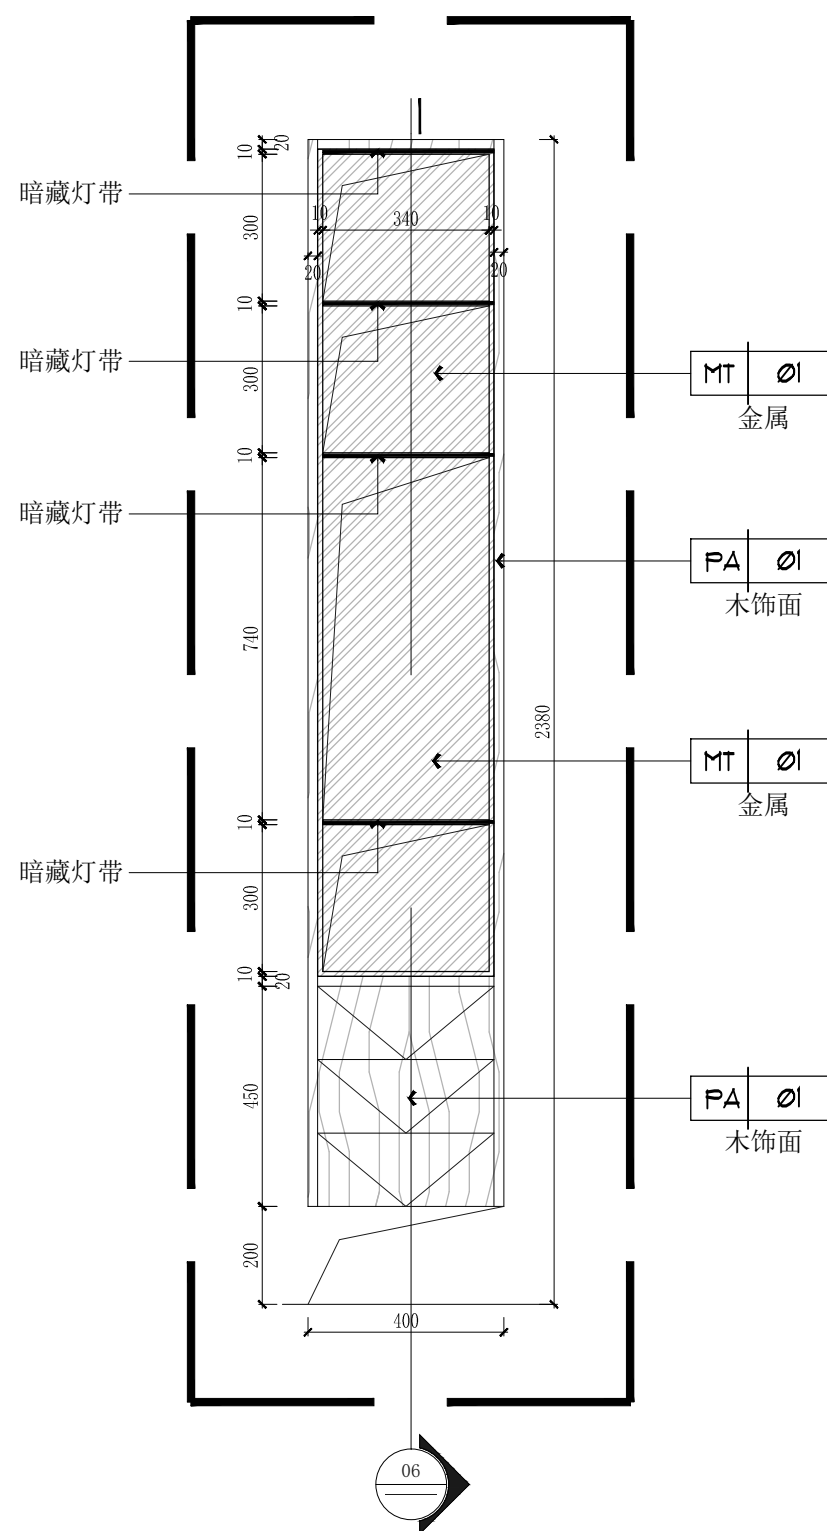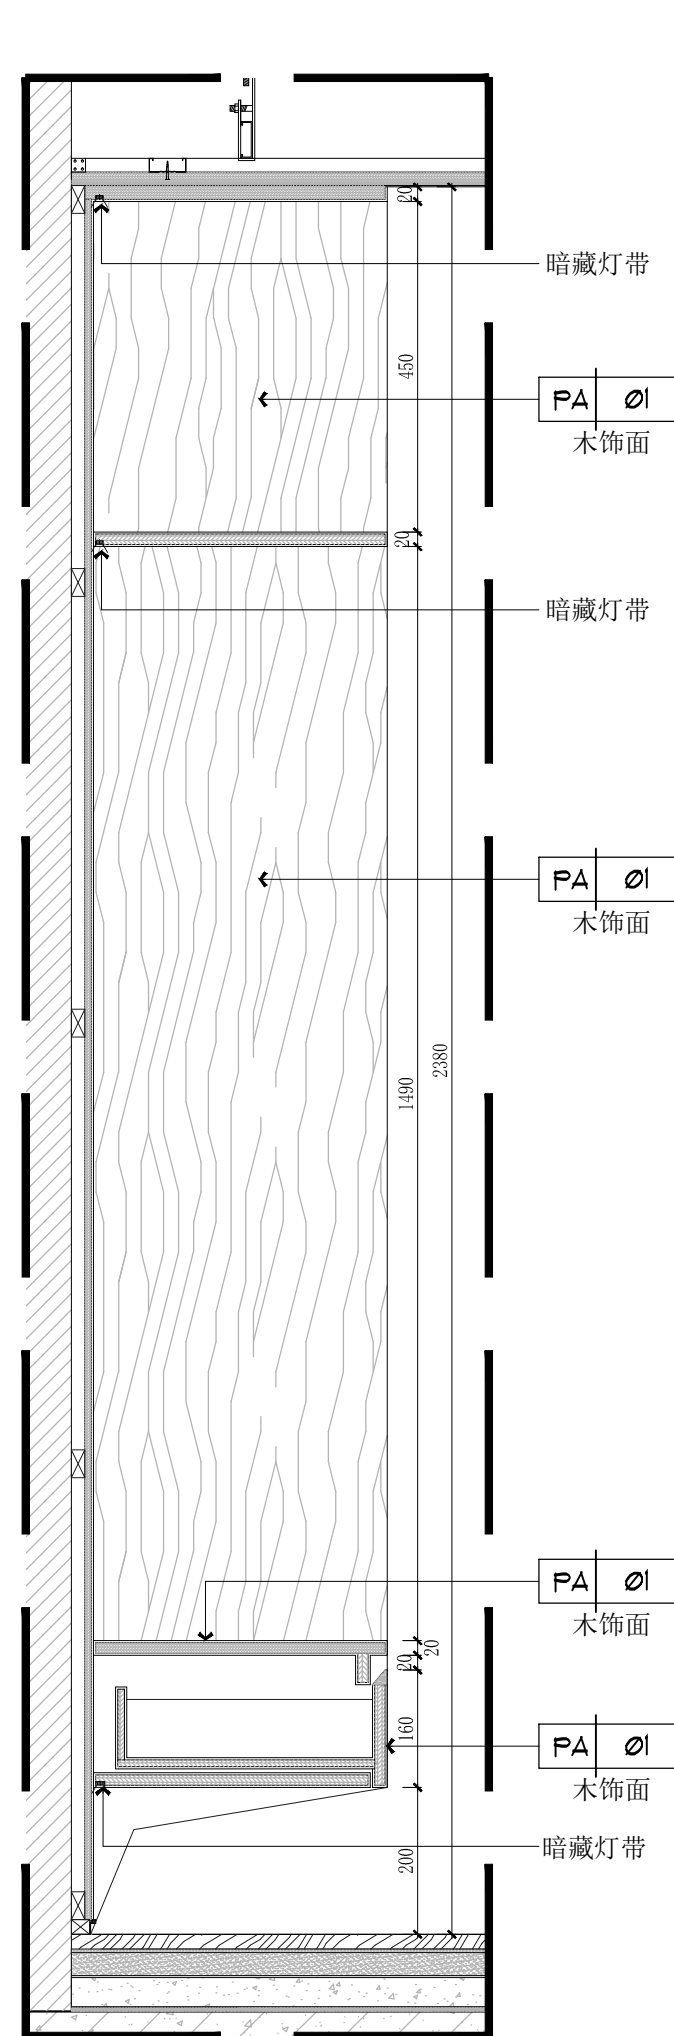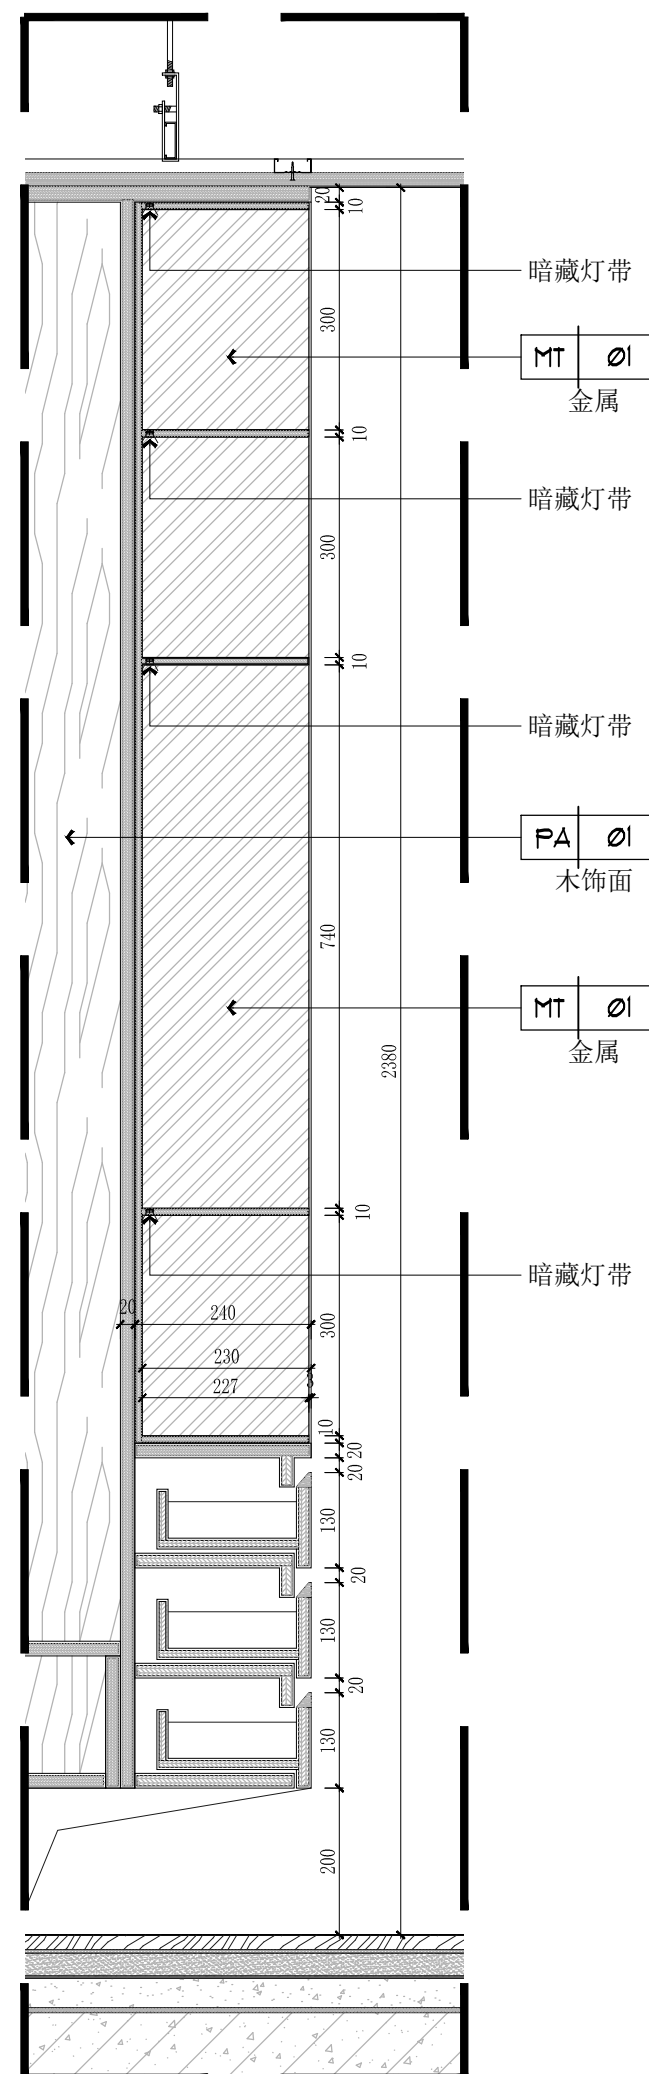
01 剖面图
1:10@A203 立面图
1:15@A204 立面图
1:15@A205 剖面图
1:10@A206 剖面图
1:10@A2

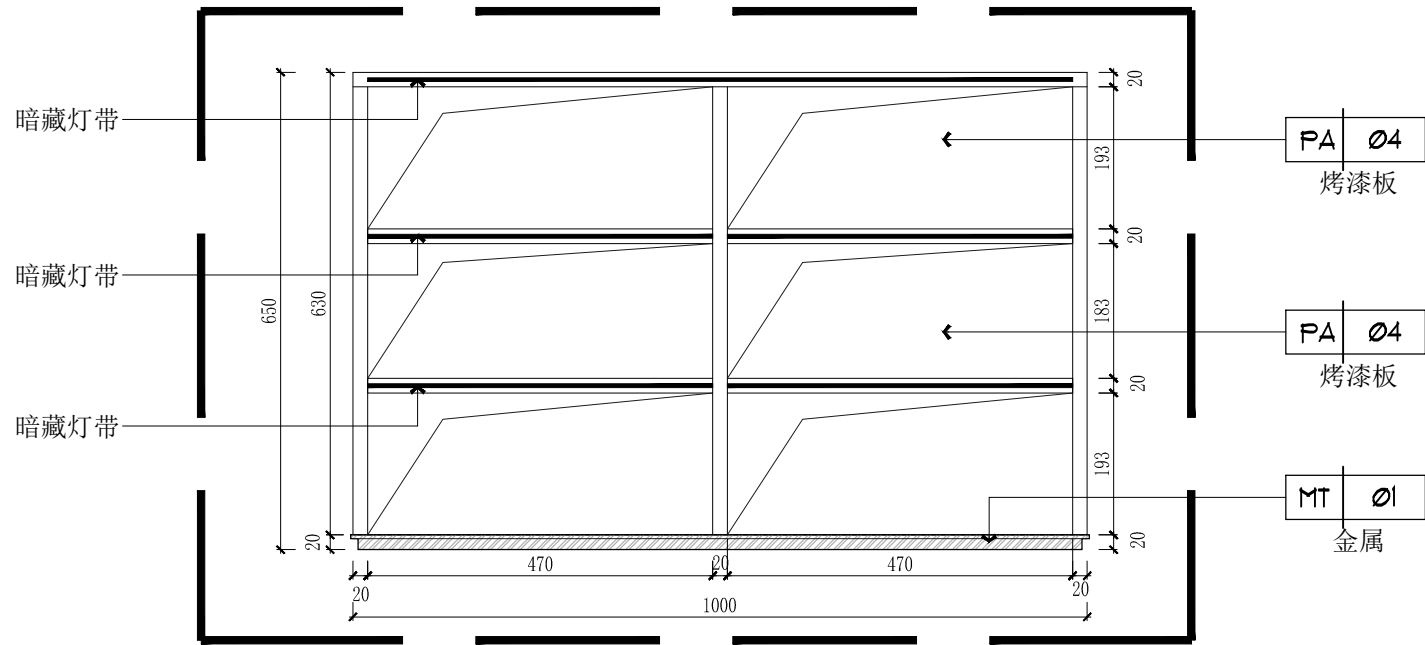


01 立面图
1:10@A2

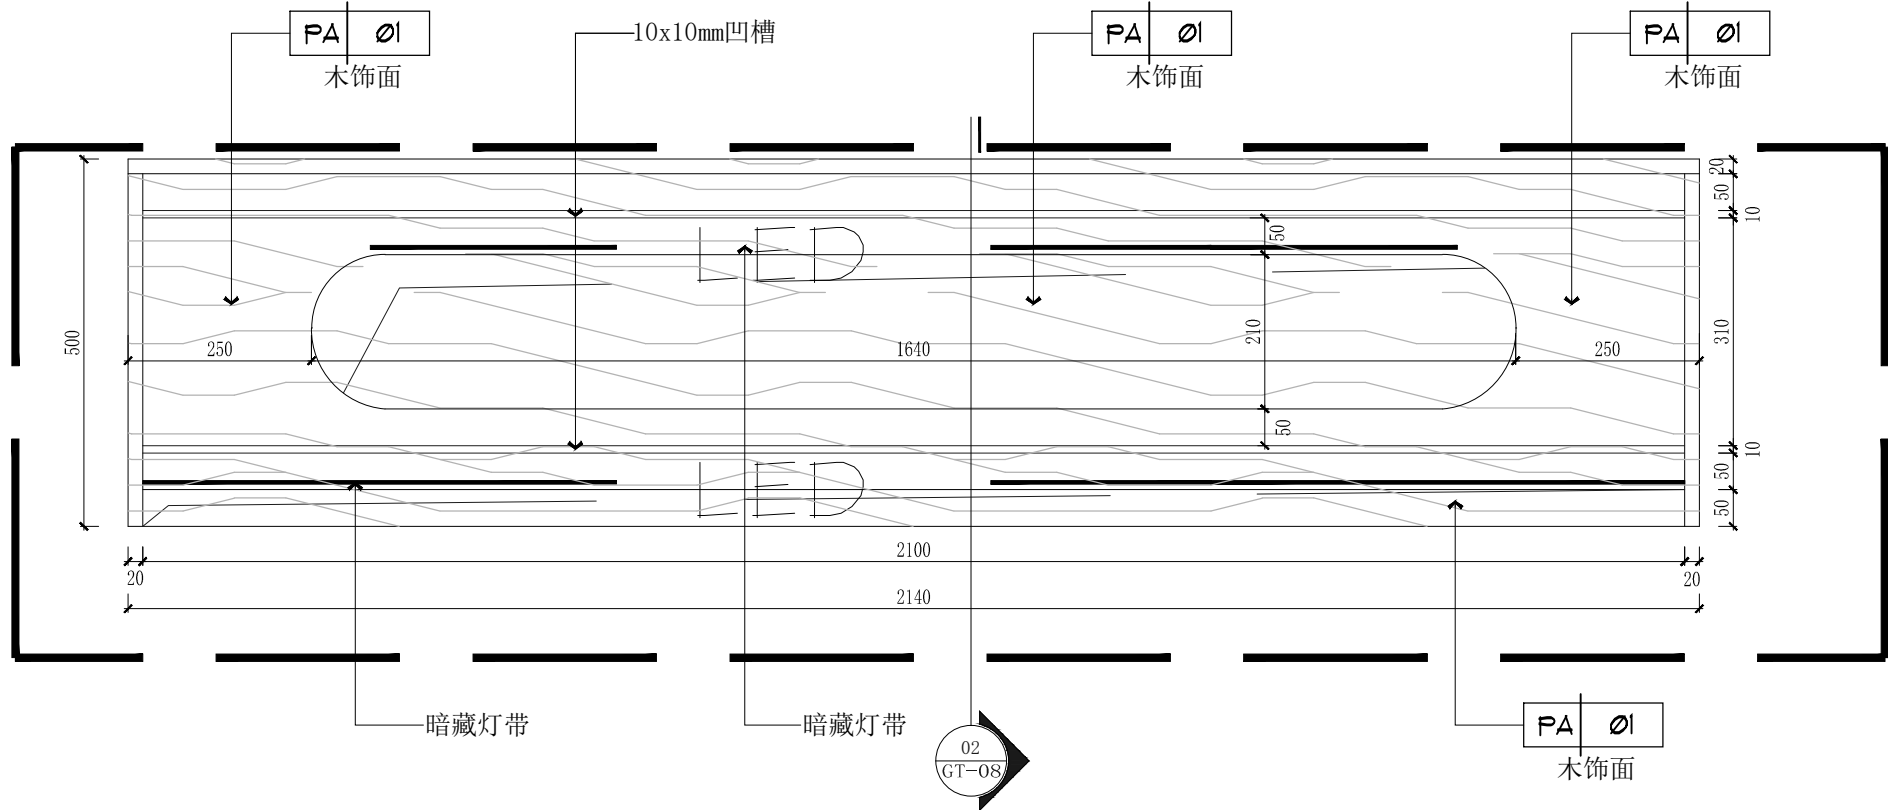




02 立面图
1:15@A2

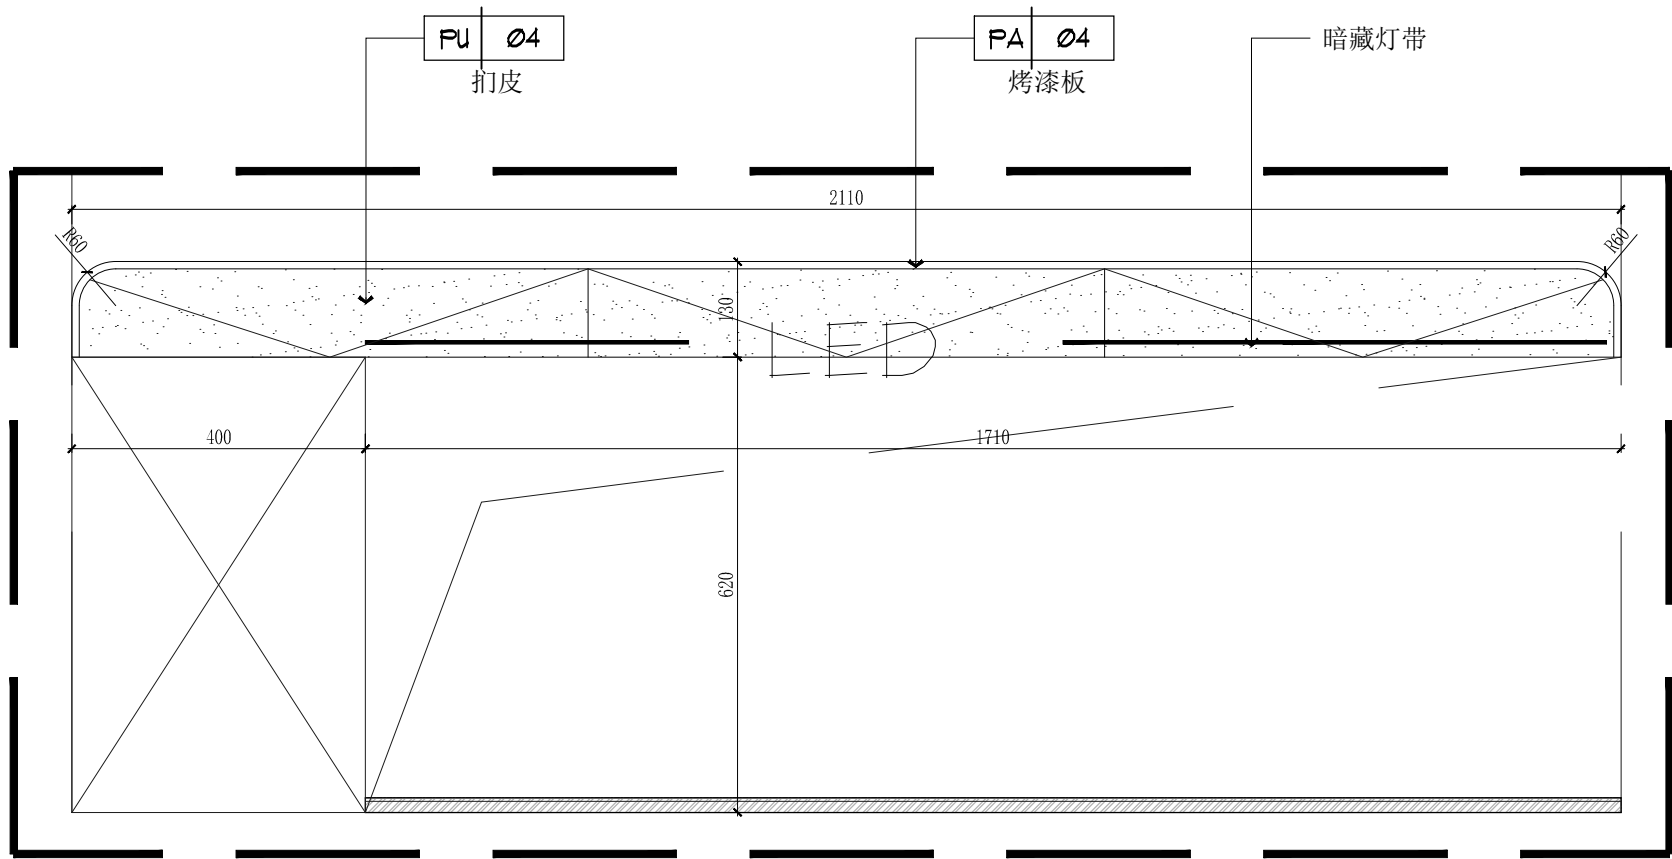

03 立面图
1:10@A2

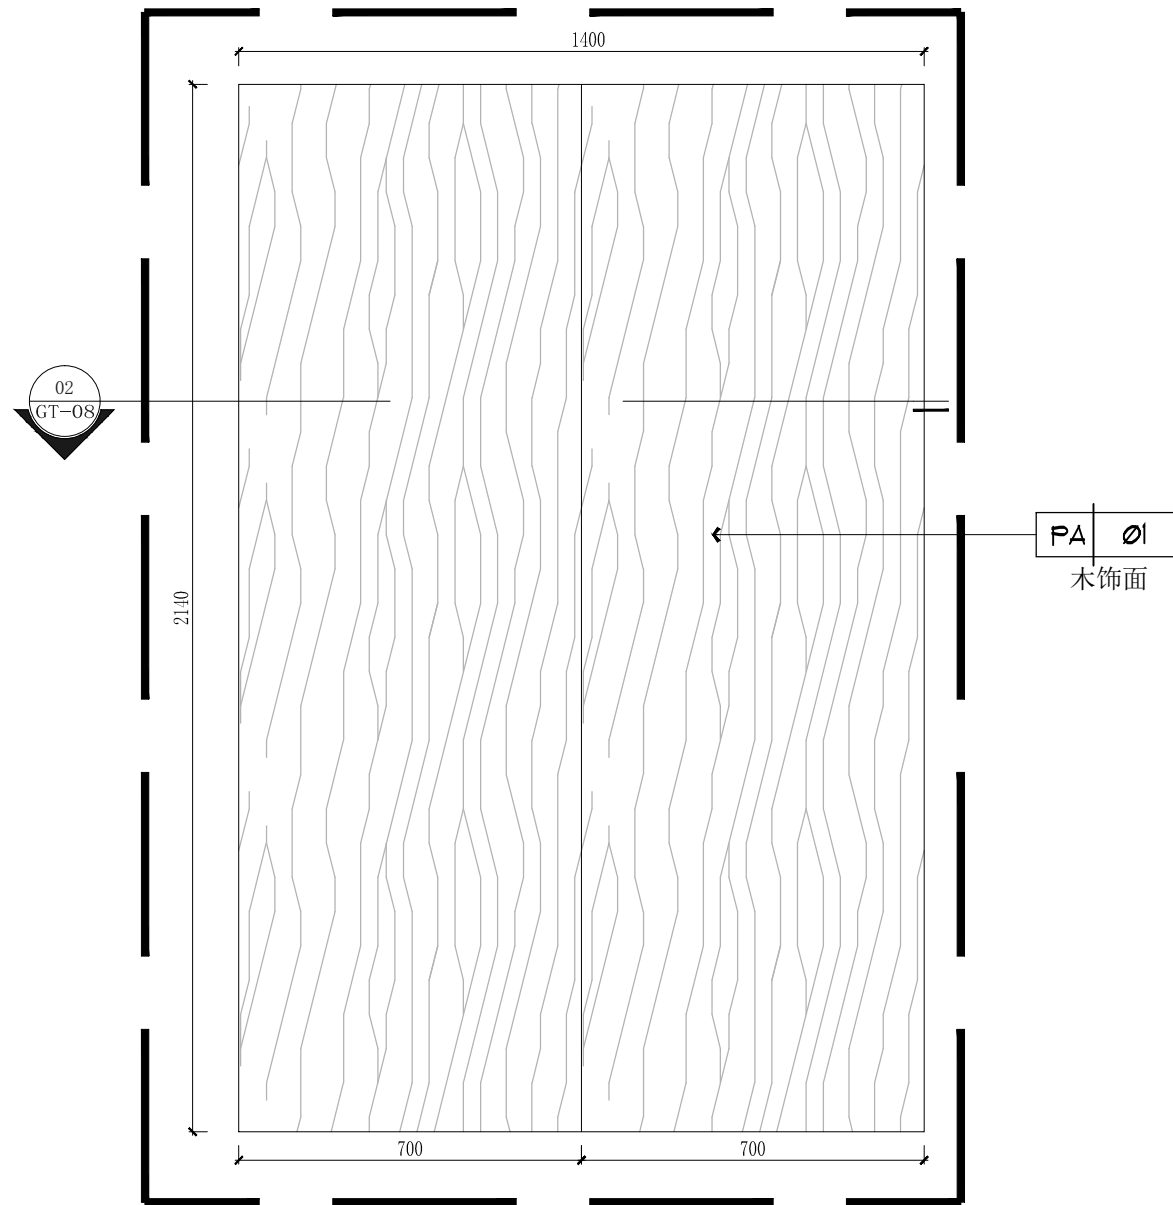

04 平面图
1:15@A2

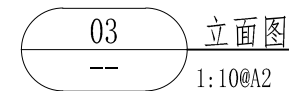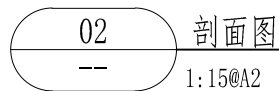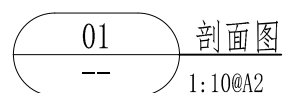

注意 NOTES

图纸中所有设计内容均为本公司的
版权, 未经允许, 不得复印及转发。
不得随意更改, 施工方在现场核实
尺寸, 如有误差请和设计师。

This drawing & design are
copyright and no portion may be
reproduced without the written
permission of the designer.
Do not scale the drawing. All
measurements must be checked
on site by the contractor any
discrepancies should be
reported to the designer.

修订 REVISE

NO.	REVISION

建设单位 CONSTRUCTION

深圳市鸿禧
投资有限公司

项目名称 PROJECT

胤璇中心大厦项目
A户型创意样板房

签字/盖章 SIGN/ SEAL

项目负责 ITEM MANAGER

设计 DESIGNER

制图 DRAWN

审核 CHECKED

设计阶段 STATUS

施工图阶段

日期 Date

2024/01


图名 DRAWING TITLE

柜体大样图(九)

比例 SCALE
N. T. S

图纸编号 DRAWING NO.


GT-09

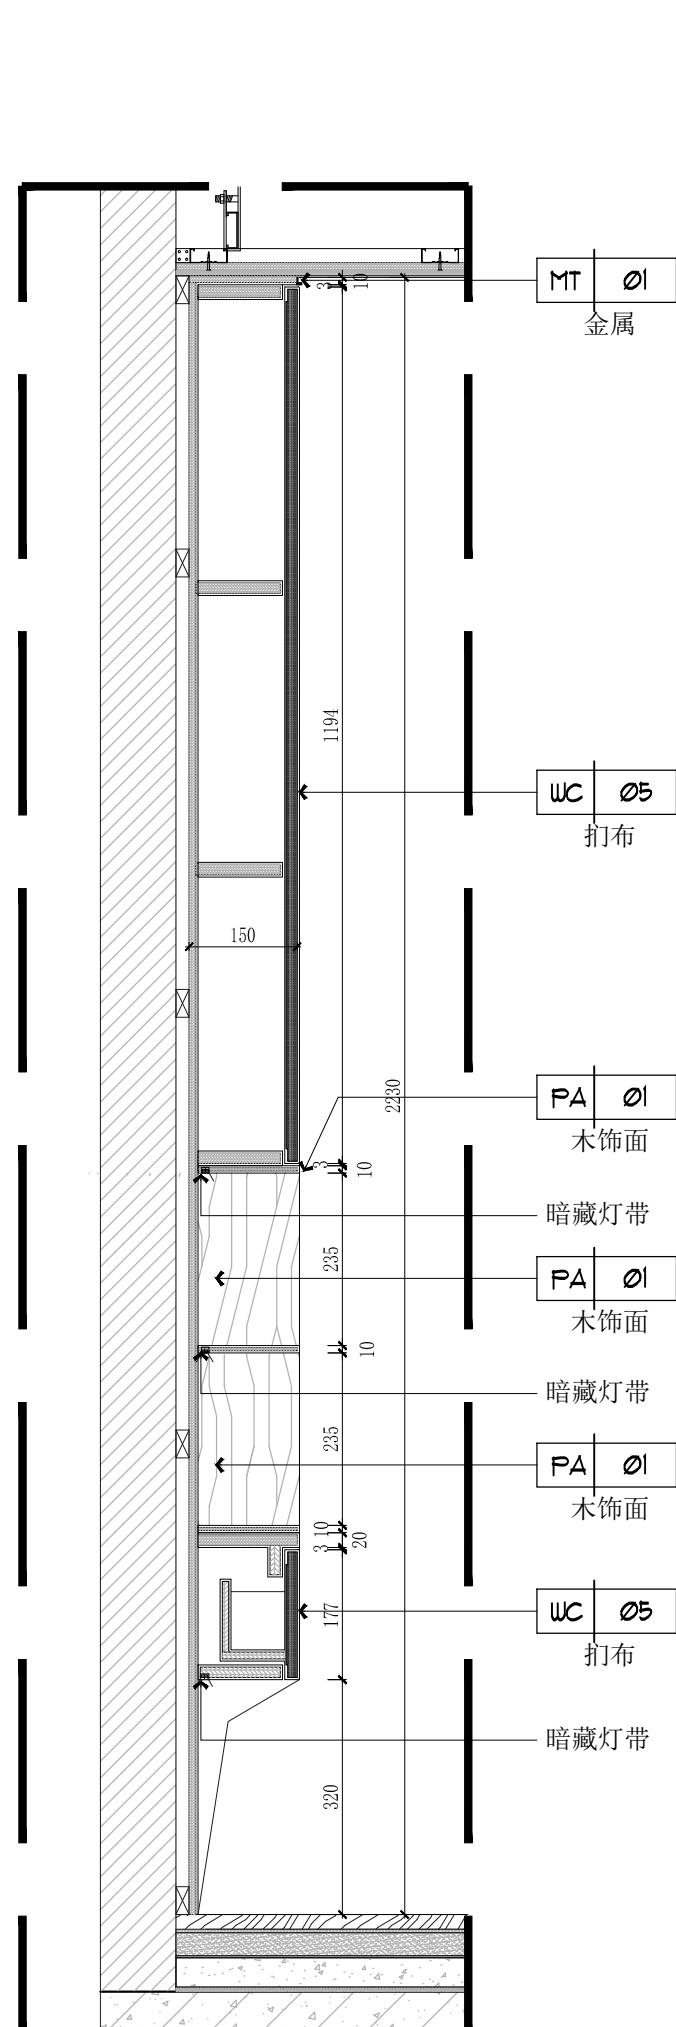

01

剖面图


1:10@A2

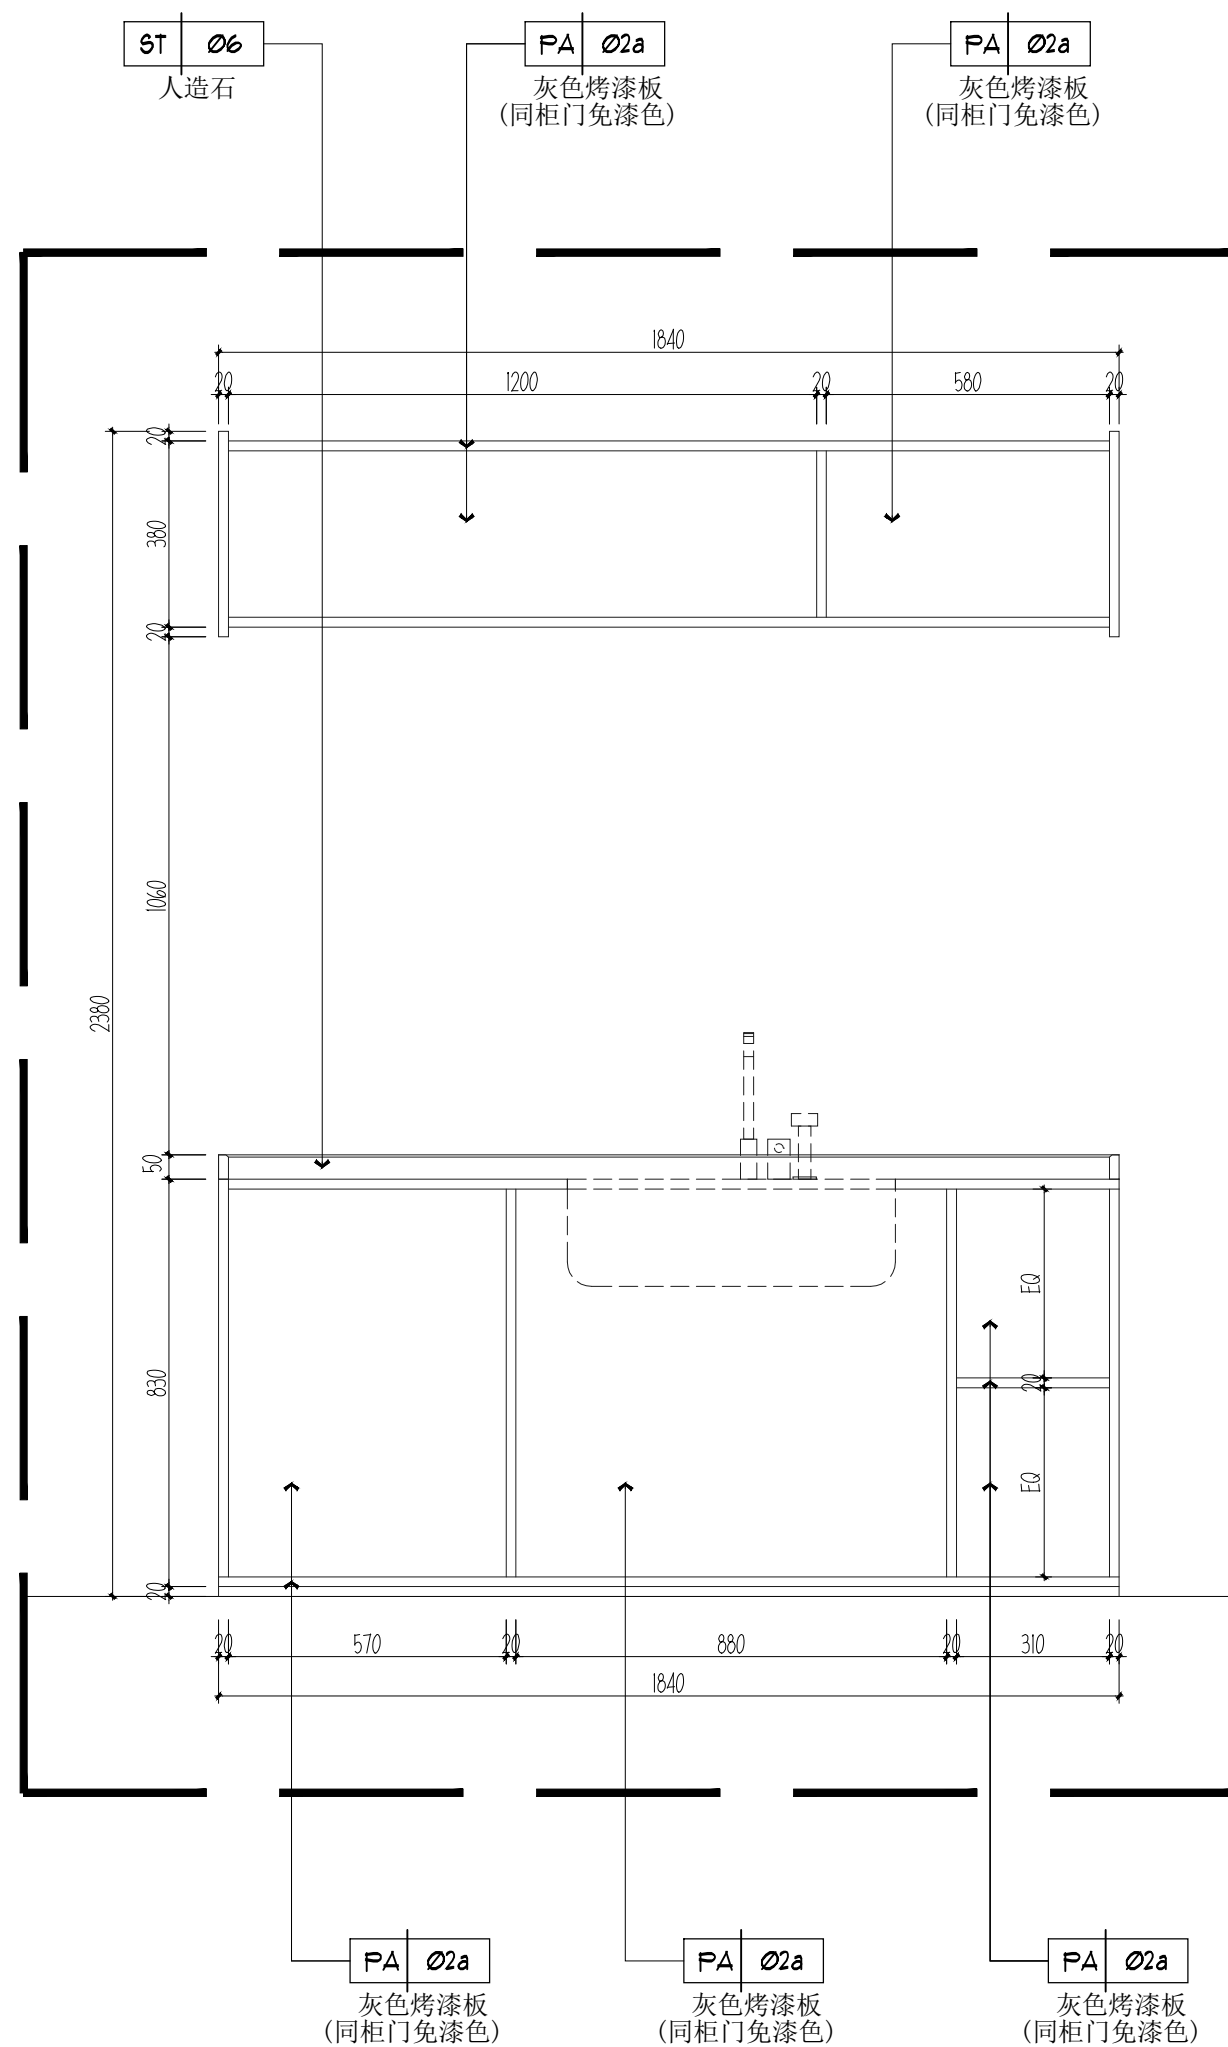

02

厨房柜子内分隔立面图

1:15@A2

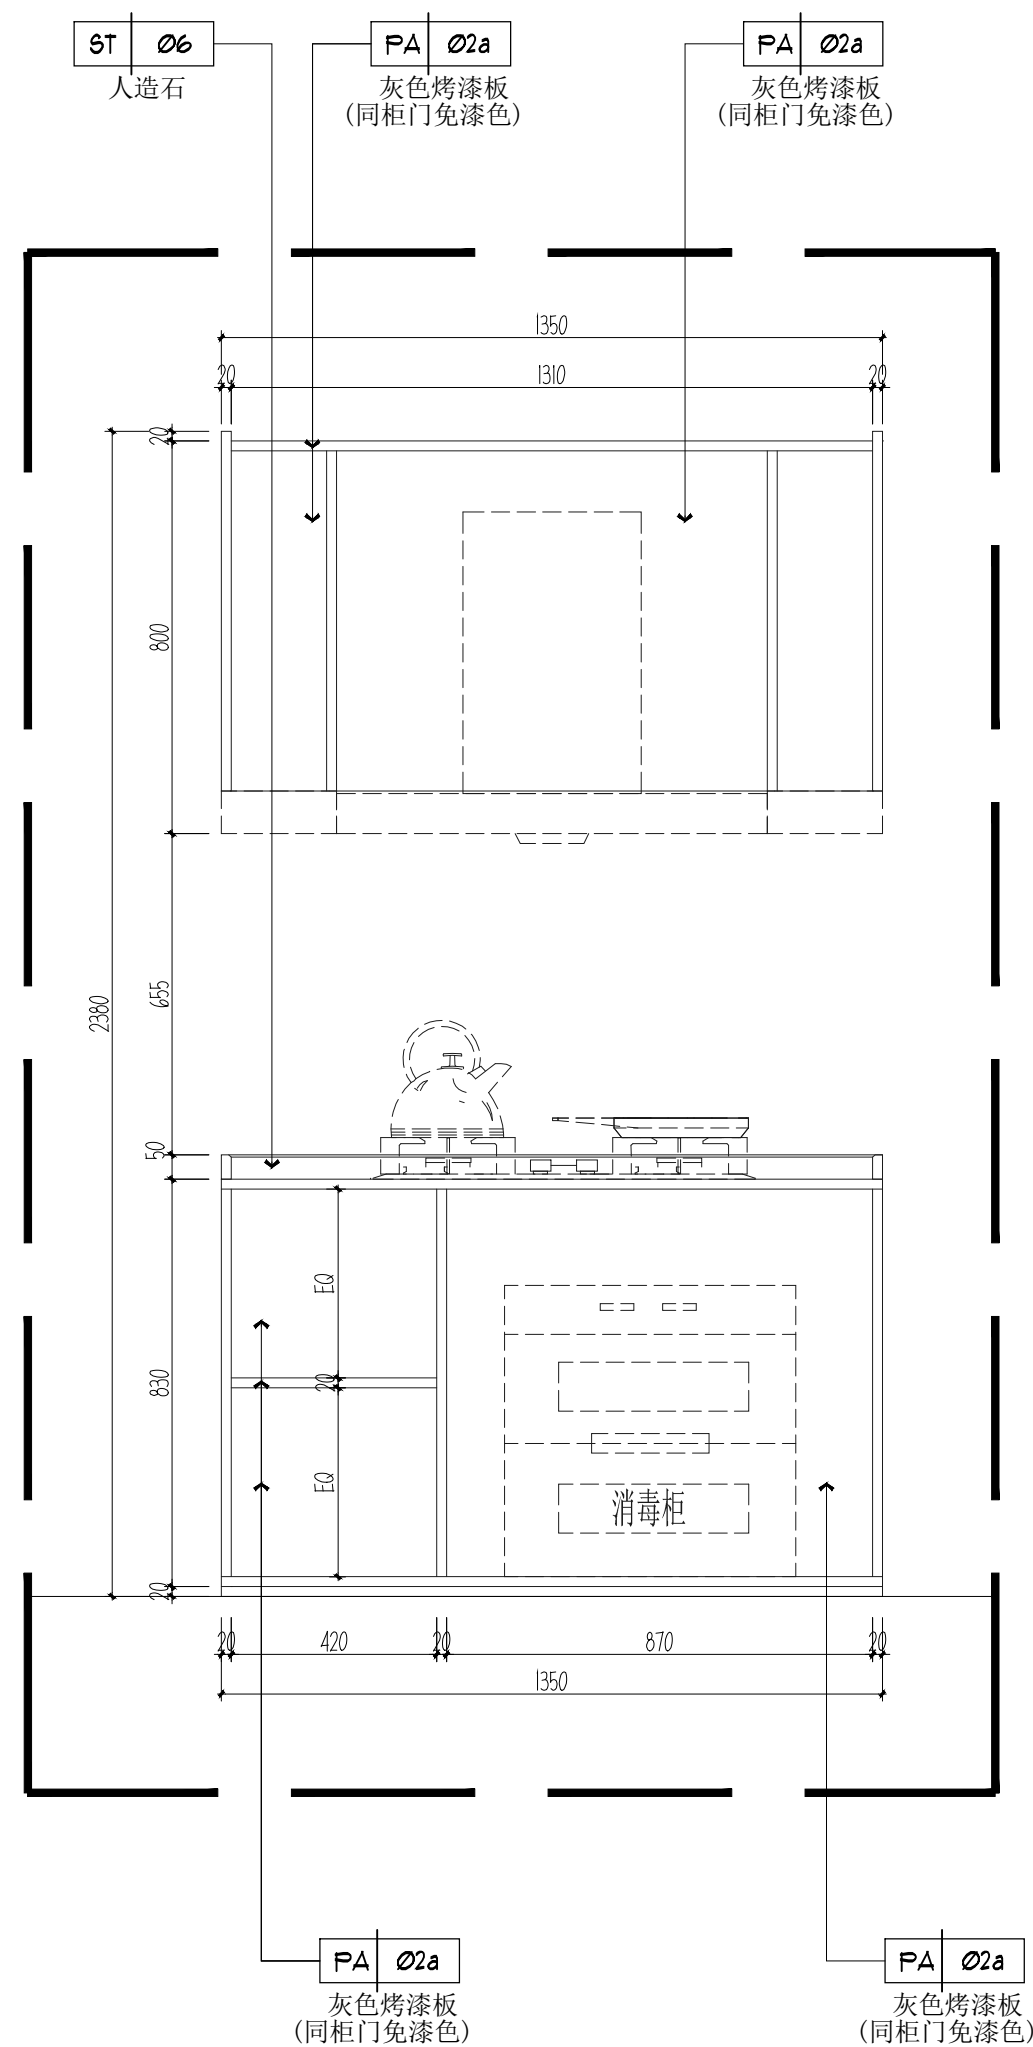

03

厨房柜子内分隔立面图

1:15@A2

注明: 以厨柜公司二次深化为准。